


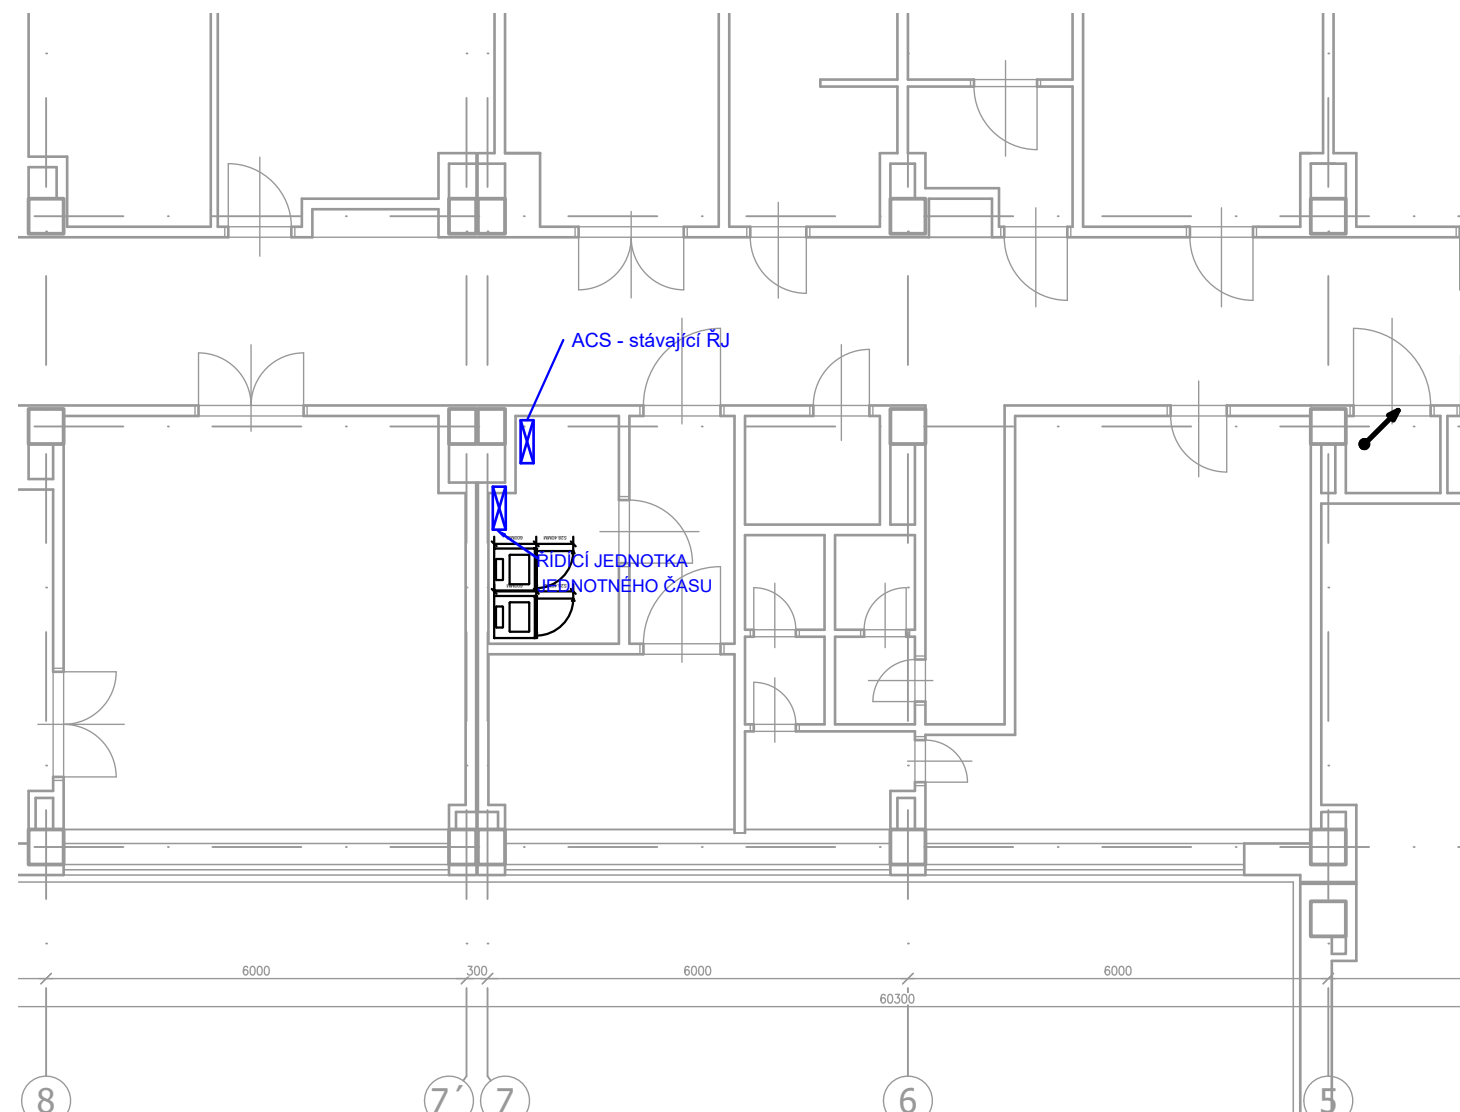

Legenda:



Datový rozvaděč



Datová zásuvka 2xRJ45



Elektrozámek



Analogový komunikátor



Televizní zásuvka - koncová




Hodiny jednotného času



Kabelový žlab dodávka - SILNOPROUD



Kartová čtečka ACS

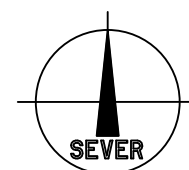

Souřadnicový systém : JTSK

Výškový systém : Bpv

±0,000=XXX,XX m.n.m.

DOKUMENTACE PRO PROVEDENÍ STAVBY					
OBJEDNATEL :					
FAKULTNÍ NEMOCNICE OLOMOUC, p.o., I. P. PAVLOVA 185/6, 779 00 OLOMOUC					
VEDOUcí PROJEKTANT	ING. VERONIKA PALÍŠKOVÁ		 KANIA, a.s. Špálova 80/9, 702 00 Ostrava - Přívoz tel : 596 243 487 e-mail : info@kania-ostrava.cz		
ZODP. PROJEKTANT	ING. MICHAELA TRUHLÁŘOVÁ				
VYPRACOVAL	PETR SUCHOMEL				
KONTROLOVAL					
KRAJ : OLOMOUCKÝ KRAJ		STAV. ÚŘAD : OLOMOUC			
NÁZEV AKCE :			STUPEŇ	DSPS	
STAVEBNÍ ÚPRAVY OBJEKTU Q2 - DĚTSKÁ KLINIKA			DATUM	06/2021	
			FORMÁT/POČET STR.	2xA4	
			MĚŘITKO	1:100	
			ARCHIVNÍ ČÍSLO		
NÁZEV OBJEKTU :		ČÁST :	Č. ZAK.	18009	ČÍSLO SOUPRAVY
SO 01		D.1.4.5. Elektronické komunikace (SLB),	SOUBOR	DWG	
NÁZEV PŘÍLOHY :			Č. PŘÍLOHY :		
PŮDORYS 1.PP - VÝŘEZ			18009-DSP-D.1.4.5-SO 01.04		