


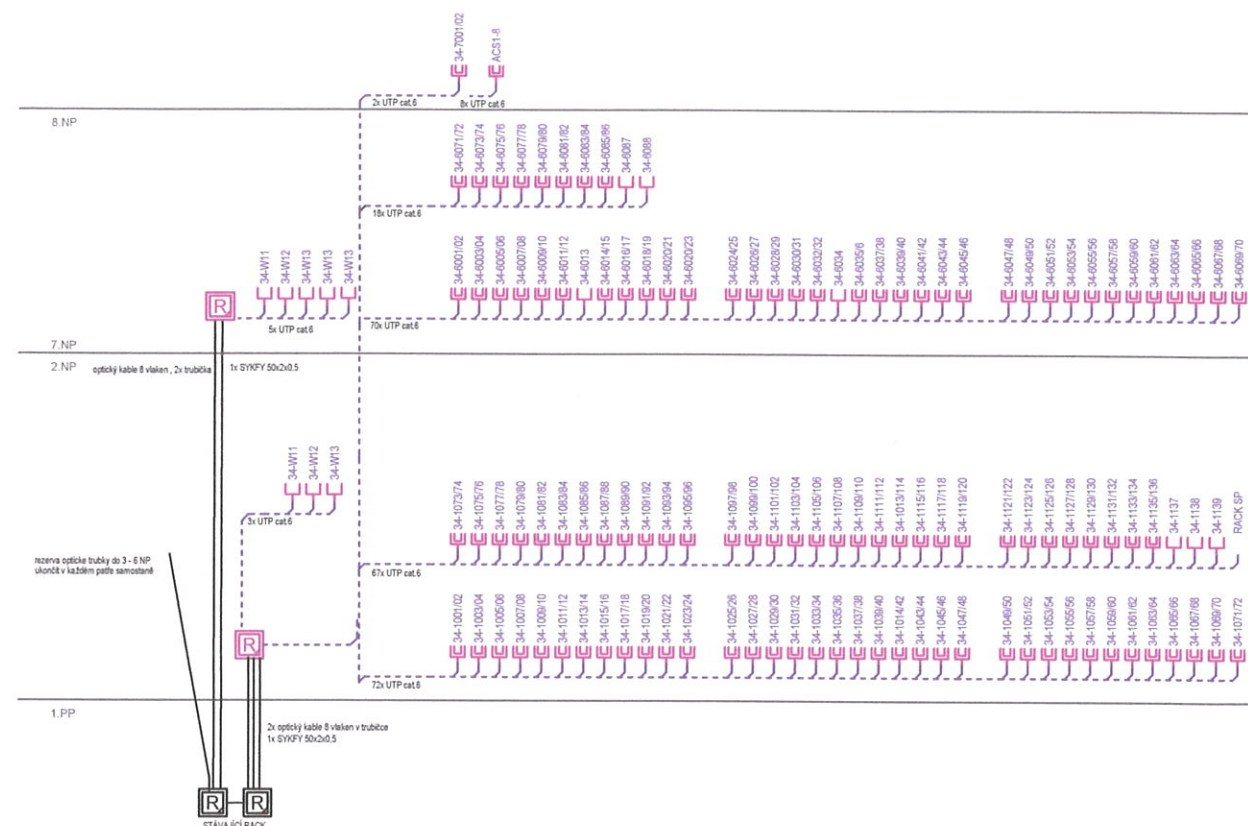

ZAPOJENÍ SLABOPROUDÉHO ZAŘÍZENÍ – PRINCIPIELNĚ

Zapojení lišička a tělesa nouzového volání, signalizačního svítilny do pokojového terminálu



Zapojení zkušebny pacienta do datového rozvaděče



Zapojení zkušebny na sestře do datového rozvaděče



Projekt
skutečného
provedení

Souřadnicový systém : JTSK
Výškový systém : Bpv
±0,000=XXX,XX m.n.m.

ZORROMONT

ZorroMont s.r.o.
Veslařská 153/136, 637 00 Brno
IČO: 043 97 614, DIČ: CZ04397614



DOKUMENTACE PRO PROVEDENÍ STAVBY																			
OBJEDNATEL :		 FAKULTNÍ NEMOCNICE[®] OLOMOUC																	
FAKULTNÍ NEMOCNICE OLOMOUC, p.o., I. P. PAVLOVA 185/6, 779 00 OL OMOUC																			
VEDOUcí PROJEKTANT	ING. VERONIKA PALÍŠKOVÁ																		
ZODP. PROJEKTANT	ING. MICHAELA TRUHLÁŘOVÁ																		
VYPRACOVAL	PETR SUCHOMEL																		
KONTROLOVAL																			
KRAJ : OLOMOUCKÝ KRAJ		STAV. ÚŘAD : OLOMOUC																	
NÁZEV AKCE : STAVEBNÍ ÚPRAVY OBJEKTU Q2 - DĚTSKÁ KLINIKA																			
NÁZEV OBJEKTU : SO 01		ČÁST : D.1.4.5. Elektronické komunikace (SLB),																	
NÁZEV PŘÍLOHY :		BLOKOVÉ SCHÉMA																	
		18009-DPS-D.1.4.5-SO 01.06																	
KANIA KANIA, a.s. Spálová 80/9, 702 00 Ostrava - Přívoz tel : 596 243 487 e-mail : info@kania-ostava.cz <table><tr><td>STUPĚN</td><td>DSPS</td></tr><tr><td>DATUM</td><td>06/2021</td></tr><tr><td>FORMÁT/POČET STR.</td><td>8xA4</td></tr><tr><td>MĚŘÍTKO</td><td>1:100</td></tr><tr><td>ARCHIVNÍ ČÍSLO</td><td></td></tr><tr><td>Č. ZAK.</td><td>18009</td><td>ČÍSLO SOUPRAVY</td></tr><tr><td>SOUBOR</td><td>DWG</td><td></td></tr>
