

**DOKLAD O MONTÁŽI, FUNKČNÍ ZKOUŠCE A KONTROLE PROVOZUSCHOPNOSTI
POŽÁRNĚ BEZPEČNOSTNÍHO ZAŘÍZENÍ (PBZ)**

dle požadavků vyhlášky č. 246/2001 Sb., o stanovení podmínek o požární bezpečnosti a výkonu státního
požárního dozoru (vyhláška o požární prevenci)

Provozovatel – investor (název, adresa, IČ):

Fakultní nemocnice Olomouc
Zdravotníků 248/7, 779 00 Olomouc, IČO: 00098892.

Identifikace místa stavby:

Stavební úpravy budovy Q - ambulance a zázemí dětské kliniky, budova Q1, Q2,Q3 v I.P.P.
budova bez č.p/č.e na pozemku parc. č. 702/1, ostatní plocha, parc. č. st. 1444, zastavěná plocha a nádvoří v
k. ú. Nová Ulice

Dodavatel PBZ (název, adresa, IČ):

JANKŮ podlahy s.r.o.
se sídlem Týnecká 922/9, 779 00 Olomouc - Holice
IČO: 26783746

Druh PBZ (dle § 2 odst. 4 písm. a) až g) vyhlášky o požární prevenci:

f) zařízení pro omezení šíření požáru

Výrobce PBZ (název, adresa, IČ):

GERFLOR - 50 Cours de la République - 69627 Villerbanne Cedex - France

Název a popis PBZ, přehled vlastností – požadované/dosažené:

Podlahové krytiny GERFLOR MIPOLAM AFFINITY

Požadované:

Pro podlahové krytiny lze použít materiály klasifikované do třídy reakce na oheň A1fl - Cfl

Dosažené:

Podlahové krytiny GERFLOR MIPOLAM AFFINITY

Podlahová krytina pro použití v interiéru GERFLOR MIPOLAM AFFINITY - klasifikace třídy reakce na
oheň Bfl s1- GCS

Hořlavost EN 13 501 - 1, třída Bfl-s 1

Podlahová krytina GERFLOR MIPOLAM AFFINITY lepená na podklad A1 (beton + samonivelační stěrka
UZIN)

(vyhovuje požadavkům uvedeným v PBŘ)

Umístění ve stavbě:

Stavební úpravy budovy Q - ambulance a zázemí dětské kliniky, budova Q, Q1, Q2, Q3 v I.P.P.

Q1, I.P.P. m. č. Q191420, Q191421, Q191422, Q191430, Q191431, Q191432, Q191301,Q191370,
Q191371, QQ191372, Q191380, Q191381, (příloha PD půdorys I.P.P. Q1)

Q2, I.P.P. m. č. Q291011, Q291060, Q291040, Q291050, Q291070, Q291080, Q291090, Q291100,
Q291110,

Q291120, Q291130, Q291280, (příloha PD půdorys I.P.P. Q2)

Q3, I.P.P. Q191450, Q191480, Q191490, Q191500, Q191520, (příloha PD půdorys I.P.P. Q3)

Dokladová část:

Prohlášení o vlastnostech No 007-0015 7 17/01/2018 CS (GERFLOR - MIPOLAM AFFINITY)

ze dne 25/01/2023

Technický list

Projektová dokumentace půdorys Q1 1.P.P.

Projektová dokumentace půdorys Q2 1.P.P.

Projektová dokumentace půdorys Q3 1.P.P.

☒ **Potvrzení o montáži** (§ 6 vyhlášky o požární prevenci):

Potvrzuji, že montáž požárně bezpečnostního zařízení byla provedena za podmínek vyplývajících z ověřené projektové dokumentace, popřípadě podrobnější dokumentace a za dodržení postupů stanovených v průvodní dokumentaci výrobce.

☐ **Potvrzení o provedení funkční zkoušky** (§ 7 vyhlášky o požární prevenci):

Potvrzuji, že požárně bezpečnostní zařízení odpovídá projekčním a technickým požadavkům na jeho požárně bezpečnostní funkci.

☒ **Výsledek kontroly provozuschopnosti** (§ 7 vyhlášky o požární prevenci):

Výše uvedené požárně bezpečnostní zařízení ☒ je provozuschopné.
☐ není provozuschopné.

Datum provedení kontroly provozuschopnosti: 31.3.2024

Termín příští kontroly provozuschopnosti: 31.3.2025

Prohlášení

Na základě ustanovení § 10 vyhlášky č. 246/2001 Sb., o stanovení podmínek o požární bezpečnosti a výkonu státního požárního dozoru (vyhláška o požární prevenci) potvrzuji, že při montáži a kontrole provozuschopnosti byly splněny podmínky stanovené právními předpisy, normativními požadavky a průvodní dokumentací výrobce výše uvedeného požárně bezpečnostního zařízení.

Datum: 31.3.2024

Jméno a příjmení osoby, která provedla

▪ **montáž PBZ:** ing. Jakub Janků

Podpis:

 **Janků Podlahy**
Týnecká 922/9 (1)
779 00 OLOMOUČ
gsm: 774 686 818, 773 690 546
IČ: 26783746, DIČ: CZ26783746

▪ **funkční zkoušku PBZ:** -----

Podpis: -----

▪ **kontrolu provozuschopnosti PBZ:** ing. Jakub Janků

Podpis:

 **Janků Podlahy**
Týnecká 922/9 (1)
779 00 OLOMOUČ
gsm: 774 686 818, 773 690 546
IČ: 26783746, DIČ: CZ26783746

Přílohy - povinné:

- Doklad potvrzující oprávnění osob k montáži, je-li tento požadavek stanoven v průvodní dokumentaci výrobce nebo právním předpisem.
- Doklad prokazující vlastnosti dle požadavků uvedených v požárně bezpečnostním řešení (např. prohlášení o vlastnostech, certifikát, požárně klasifikační osvědčení).



PROHLÁŠENÍ O VLASTNOSTECH

No	007-0015	7	17/01/2018	CS
----	----------	---	------------	----

1. Jedinečný identifikační kód typu výrobku:

MIPOLAM AFFINITY

8666-8680-8681-8683-8687-8688-8793

2. Zamýšlené/zamýšlená použití:

Podlahova krytina pro použití v interiéru

- 3. Výrobce:**

GERFLOR - 50 Cours de la République - 69627 Villeurbanne Cedex - France

- #### 4. System/systemy POSV:

System 3 → characteristics A and C

System 4 → ostatni charakteristiky

5. Harmonizovaná norma:

EN 14041 : 2004/AC:2006

Oznámený subjekt/oznámené subjekty:

2401 - CRET

provedl a vydal zkušební protokoly

charakteristiky A:

2020/218

6. Deklarovaná vlastnost/Deklarované vlastnosti:

Základní charakteristiky	Vlastnost		Harmonizované technické specifikace
A - Reakce na oheň	Bfl s1 - GCS	/	EN 14041 : 2004/AC:2006
B - Obsah pentachlorofenolu (PCP)	NPD		
C - Emise formaldehydu	E1		
D - Vodotěsnost	NPD		
E - Odolnost proti skluzu	DS		
F - Elektrostatické vlastnosti	<2 kV		
G - Tepelnou vodivost	0,25 W/m·K		

Vlastnosti výše uvedeného výrobku jsou ve shodě se souborem deklarovaných vlastností. Toto prohlášení o vlastnostech se v souladu s nařízením (EU) č. 305/2011 vydává na výhradní odpovědnost výrobce uvedeného výše.

Podepsáno za výrobce a jeho jménem:

Philippe MAGRO

V Villeurbanne

25/01/2023



POPIS PRODUKTU

Celková tloušťka	EN ISO 24346 [EN 428]	mm	2.00
Hmotnost	EN ISO 23997 [EN 430]	g/m²	2800
Šířka role	EN ISO 24341 [EN 426]	cm	200
Délka role	EN ISO 24341 [EN 426]	bm	20
Rozměr dílce	EN ISO 24342 [EN 427]	mm	608 x 608 *
Počet čtverců v balení	-	-	20

KLASIFIKACE

Specifikace produktu	-	-	EN ISO 10581 (EN 649)
Evropská klasifikace	EN ISO 10874 [EN 685]	třída	34 - 43
Hořlavost	EN 13 501-1	třída	Bfl-s1
Vznik el. náboje	EN 1815	kV	< 2
Kluznost na mokra	DIN 51130	Třída	R9

VLASTNOSTI

Obsah pojiva	EN ISO 10581	typ	I
Rozměrová stálost	EN ISO 23999 [EN 434]	%	Role ≤ 0.40 Čtverce ≤ 0.25
Kročejový útlum	EN ISO 717-2	dB	5
Odolnost vůči bodové zátěži (norma)	EN ISO 24343-1 [EN 433]	mm	< 0.10
Odolnost vůči bodové zátěži (průměrně naměřená hodnota)	EN ISO 24343-1 [EN 433]	mm	≈ 0.02
Test na kolečkovou židli (typ w)	ISO 4918 (EN 425)	-	OK
Tepelná vodivost	EN ISO 10456 (EN12524)	W/(m.K)	0.25
Stálobarevnost	EN 20 105 - B02	stupeň	≥ 6
Povrchová úprava	-	-	Evercare™
Odolnost proti chemikáliím	EN ISO 26987 [EN 423]	třída	OK
Antibakteriální aktivita (E. coli – S. aureus – MRSA)**	ISO 22196	-	< 99% zabraňuje růstu
Antivirová aktivita (Coronavirus 229E)	ISO21702	-	99.7% po 2h 99.9% po 5h

ŽIVOTNÍ PROSTŘEDÍ

TVOC po 28 dnech	ISO 16000-6	µg/ m³	< 10
Certifikát	-	-	FloorScore®

CE MARKING

CE	EN 14041	-	  
		-	

* Minimální objednávka 500 m²

** Zavedení efektivních metod čištění je základní prevencí šíření bakterií



Rozsah navržených prací v dotčených místnostech:

Nová skladba podlahy
Nové podhledy
Nové povrchové úpravy stěn - omítky
Nové vyplně otvorů - dveře
Nové rozvody instalací ZTL, elektro, VZT
Nové výtahy dle účelu a požadavků inst. šachet
Instalace nového vybavení a nábytku
Nový přístupek před novým vstupem do čekárny PLD

Legenda navržených skladeb:

S1 (vnitřní stěny)
Průmyslové vyřazené vodorovně orientované stěny tl. 25 mm
(před opláštěním omítkou vnějším spáry zdvoje)
Výplně stěn jednoduše omítkou tl. 2 mm (faktor difúzního odporu max. 5)
Antibakteriální výmalba

S2 (podlahy mimo WC)
Nákladová vrstva ze zvláště tvrdého PVC
Dispersní lepidlo
Utravníci spádových náder
Samostatně modifikovaná cementová hmota
obsluhující armovací síťku tl. 30 mm
penetrační náder na bázi akrylátové disperze
Stávající skladba k-ze stropu

S3 (podlahy WC)
Keramická podlahová dlažba tl. 10 mm (max. 500x500 mm)
Flexibilní lepidlo
Sádková hydroizolace (0,5 m na svislou stěnu)
Nákladová síťka tl. 5 mm
Stávající skladba k-ze stropu

S4 (vnitřní stěny WC)
Keramická obkladová dlažba
Flexibilní lepidlo
Výpravný podklad po očištění stávající obkladu
Stávající zdivo

S5 (vnitřní stěny)
50K příčka, dvojité opláštěné desky 2 x 12,5 mm
min. váha 40 kg/m²
50K příčka, dvojité opláštěné desky 2 x 12,5 mm
Systémová stěna na sádkovitém
Skládání proužků sádky pro výmalbu

Legenda dotčených místností						
Číslo	Účel místnosti	Plocha m ²	Povrch stropu	Povrch stěn	Povrch podlahy	Poznámka
Celková dotčená plocha 1.NP		331,95				


Legenda znočení:

- Stávající konstrukce
- Nové konstrukce
- Nové výtahy
parabeton, tvárnice
- Nové příčky
Dvojité opláštěné 50K desky 2 x 12,5 mm
+ min. váha tl. 30 mm
- Dveře s požární odolností dle požadavků PR
- Akustický hygienický podhled
Rostř 600 x 600 mm
Podhled určený do zdravotnických
- Akustický hygienický podhled
Rostř 600 x 600 mm

POZEMSTAV Prostějov, a.s.
Pod Kosiřem 73
796 01 Prostějov
DIČ: CZ25527380

19

SCHÉMA OBJEKTU (ORIENTACE DLE KN)

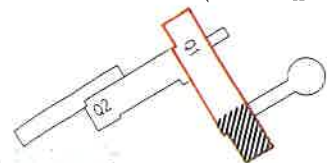


31.8.2024
**SKUTEČNÉ
PROVEDENÍ STAVBY**

Archivní číslo objednávky: VZ-2022-000810


Q2

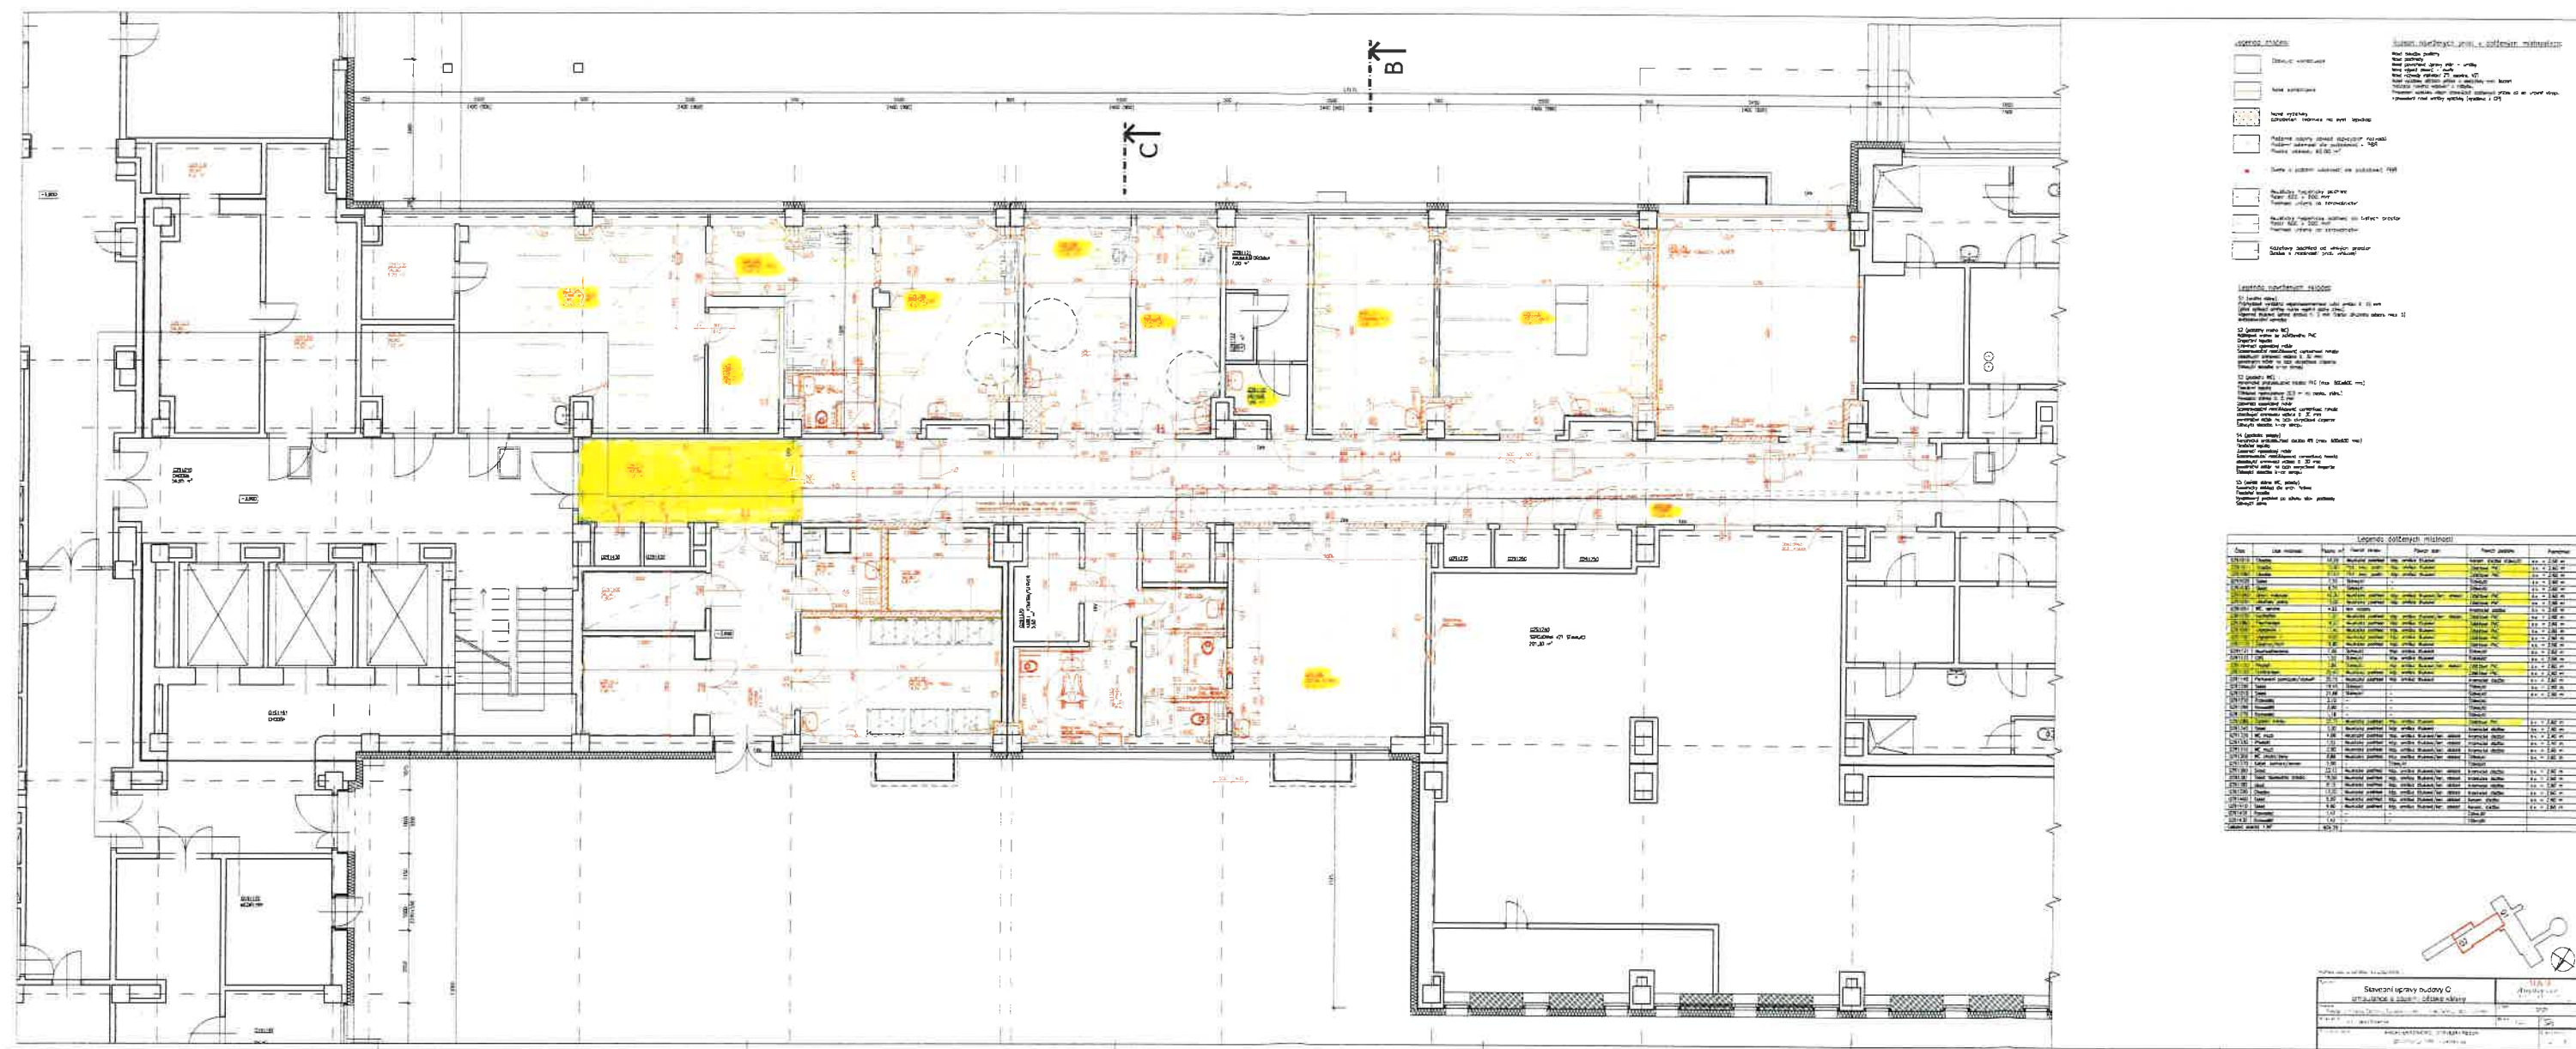

POZEMSTAV Prostějov, a.s.
Pod Kosířem 73
796 01 Prostějov
DIČ: CZ25527380

19

SKUTEČNÉ
PROVEDENÍ STAVBY

