


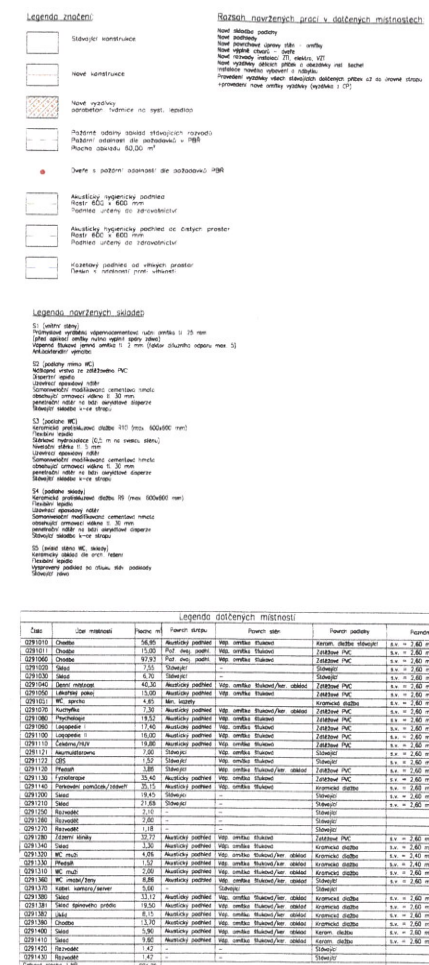


SKUTEČNÉ PROVEDENÍ STAVBY

POZEMSTAV Prostějov, a.s.
Pod Kosířem 73
796 01 Prostějov
DIČ: CZ25527380

Jan PŘEČHTĚL
STAVBYVEDOUČÍ
19 31.5.2024

PVC PDDL KRYTINA

DLAŽBA

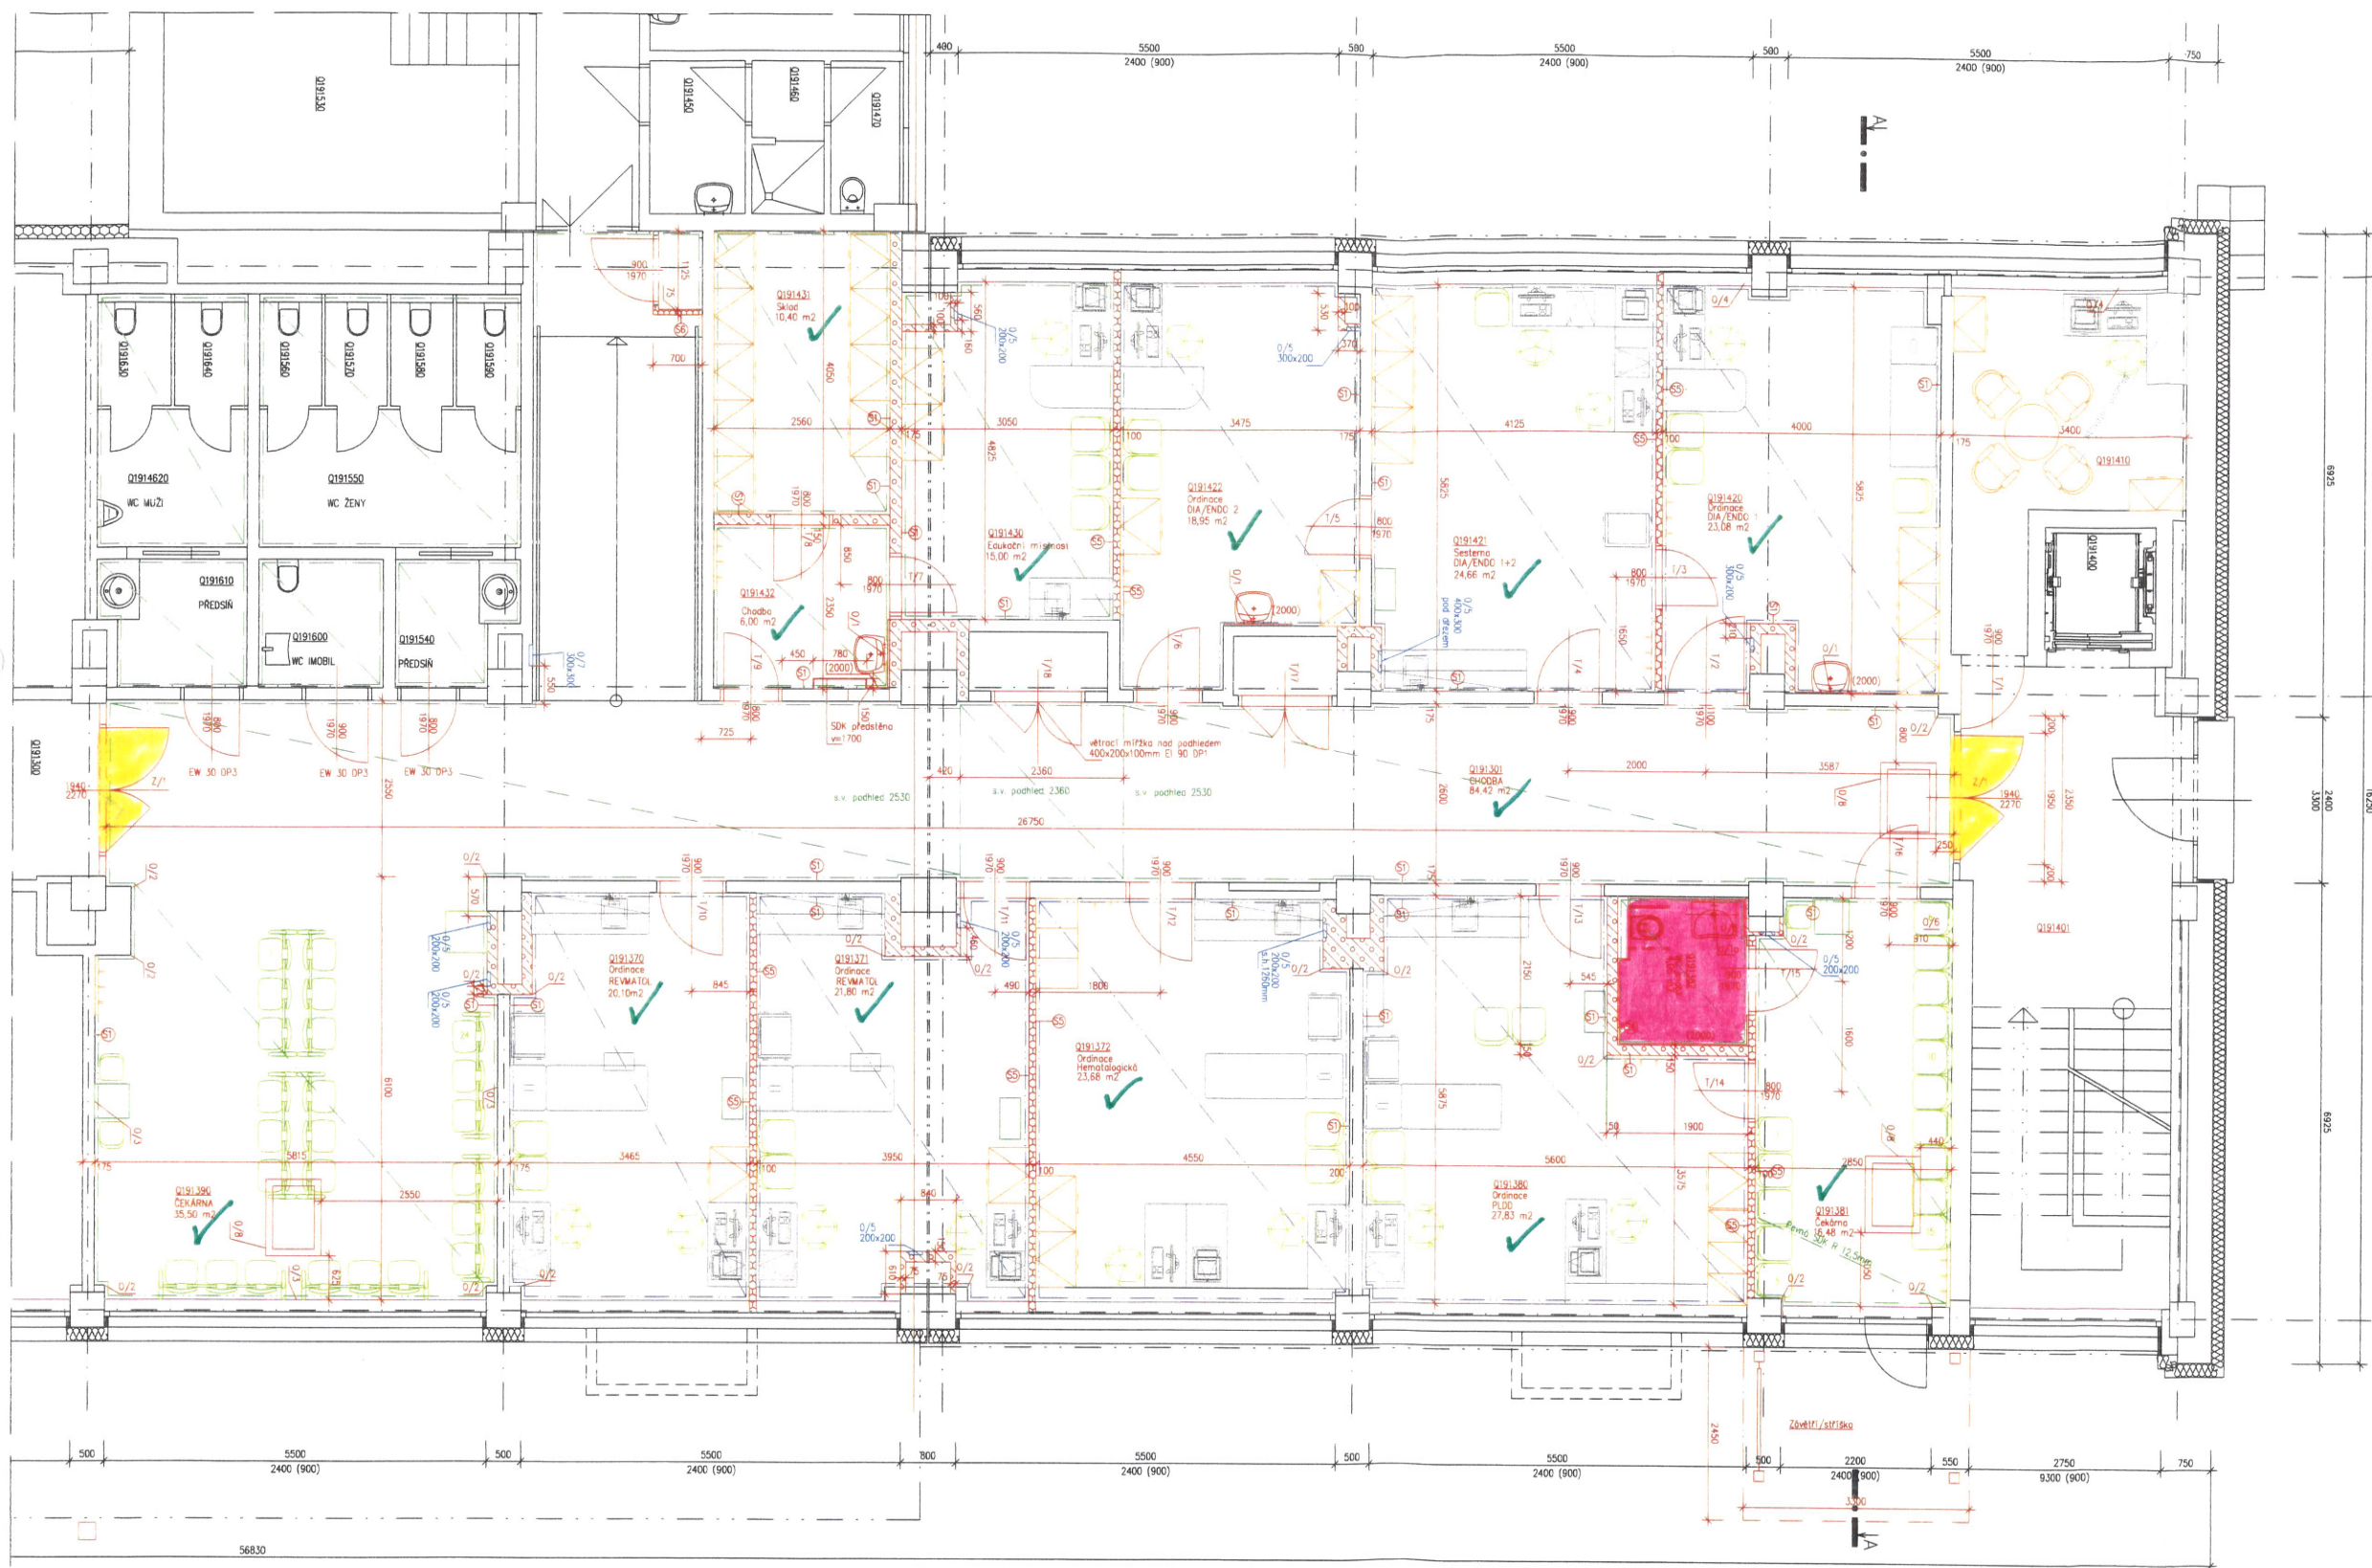

POZEMSTAV Prostějov, a.s.
Pod Kosiřem 73
796 01 Prostějov
DIČ: CZ25527380

Jan PŘECECHTEL
STAVEBNÍ VERZIE
31.5.2024

Rozsah navrhovaných prací v dotčených místnostech:

Nové skladby podlahy
Nové podlahy
Nové povrchové úpravy stěn - omítky
Nové výplně otvorů - dveře
Nové rozvody instalací ZTI, elektro, VZT
Nové vyzdívkové příčky a ohrady inst. šachet
Instalace nového vybavení a nábytku
Nový přístup před novým vstupem do čekárny PLDD

Legenda navrhovaných skladeb

S1 (vnitřní stěny)
Průmyslové vřadné vřadné cementové ruti omítka tl. 25 mm
(před aplikací omítky nutno vyplnit spáry zdiva)
Vápená štuková jemná omítka tl. 2 mm (faktor difúzního odporu max 5)
Antibakteriální vlna

S2 (podlahy mimo WC)
Nábitná vrstva ze zátěžového PVC
Disperzní lepidlo
Uzavírací epoxidový nátěr

S3 (podlaha WC)
Keramická protiskluzová dlažba R10 (max. 600x600 mm)
Flexibilní lepidlo
Stěrňová hydroizolace (0,5 m na svislou stěnu)
Nivelační stěrka tl. 5 mm
Stávající skladba k-ke stropu

S4 (světlá stěna WC)
Keramický obklad die arch. řešení
Flexibilní lepidlo
Výpravný podklad po otuku stáv. obkladu
Stávající zdivo

S5 (vnitřní stěny)
SDK příčka, dvojité opláštěná deska 2 x 12,5 mm
min. vata 40 kg/m²
SDK příčka, dvojité opláštěná deska 2 x 12,5 mm
Systémová stěrka na sádkarion
Skládková vrstva na bázi akrylátové disperze
Skládková vrstva k-ke stropu

S6 (vnitřní stěny)
SDK příčka, jednoduše opláštěná deska
min. vata 40 kg/m²
Systémová stěrka na sádkarion
Vnitřní vlna

**ZMĚNA
V PROJEKTOVÉ
DOKUMENTACI**

Zakázka:	Stavební úpravy budovy Q ambulance a zázemí dětské kliniky	Datum:	06/2024
Investor:	Fakultní nemocnice Olomouc, Zdravotnická 248/7, 779 00 Olomouc,	Číslo:	00098892
Vypracoval:	David Klimeš	Stupeň:	DSP5
Označení výkresu:	ARCHITEKTONICKO - STAVEBNÍ ŘEŠENÍ	Číslo výkresu:	D.1.1.07
Q1 - Podpory 1.NP - navrhový stáv			


Legenda dotčených místností					
Číslo	Účel místnosti	Plocha m ²	Povrch stropu	Povrch stěn	Povrch podlahy
Q191420	Ordinace DIA/ENDO 1	23,08	Min. kazety	Váp. omítka štuková	Zátěžové PVC
Q191421	Sesterna DIA/ENDO 1+2	24,86	Min. kazety	Váp. omítka štuková	Zátěžové PVC
Q191422	Ordinace DIA/ENDO 1	18,95	Min. kazety	Váp. omítka štuková	Zátěžové PVC
Q191430	Edukační místnost	15,00	Min. kazety	Váp. omítka štuková	Zátěžové PVC
Q191431	Salon	10,40	Min. kazety	Váp. omítka štuková	Zátěžové PVC
Q191432	Chodba	6,00	Min. kazety	Váp. omítka štuková	Zátěžové PVC
Q191301	Chodba	84,42	Min. kazety	Váp. omítka štuková	Zátěžové PVC
Q191370	Ordinace reumatol.	20,10	Min. kazety	Váp. omítka štuková	Zátěžové PVC
Q191371	Ordinace reumatol.	21,80	Min. kazety	Váp. omítka štuková	Zátěžové PVC
Q191372	Ordinace hematologická	23,68	Min. kazety	Váp. omítka štuková	Zátěžové PVC
Q191380	Ordinace PLDD	27,83	Min. kazety	Váp. omítka štuková	Zátěžové PVC
Q191381	Čekárna	16,48	Min. kazety	Váp. omítka štuková	Zátěžové PVC
Q191382	WC mobil	4,95	Min. kazety	Váp. omítka štuková/ker. obklad	Keramická dlažba
Q191390	Čekárna	35,50	Min. kazety	Váp. omítka štuková	Zátěžové PVC
Celková dotčená plocha 1.NP		331,95			

Legenda značení:

- Stávající konstrukce
- Nové konstrukce
- Nové vyzdívkové porobeton: tvárnice
- Nové příčky
- Dvojité opláštěná SDK deska 2 x 12,5 mm + min. vata tl. 50 mm
- Dveře s požární odolností dle požadavků PBR

- Akustický hygienický podhled Rastr 600 x 600 mm Podhled určený do zdravotnictví
- Akustický hygienický podhled do čistých prostor Rastr 600 x 600 mm Podhled určený do zdravotnictví


SCHEMA OBJEKTU (ORIENTACE DLE KN)

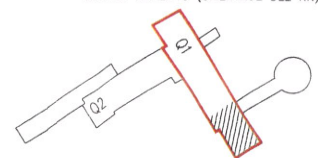

**SKUTEČNÉ
PROVEDENÍ STAVBY**

AL DVEŘE Z11 (2ks)

Budova Q3
Půdorys 1PP

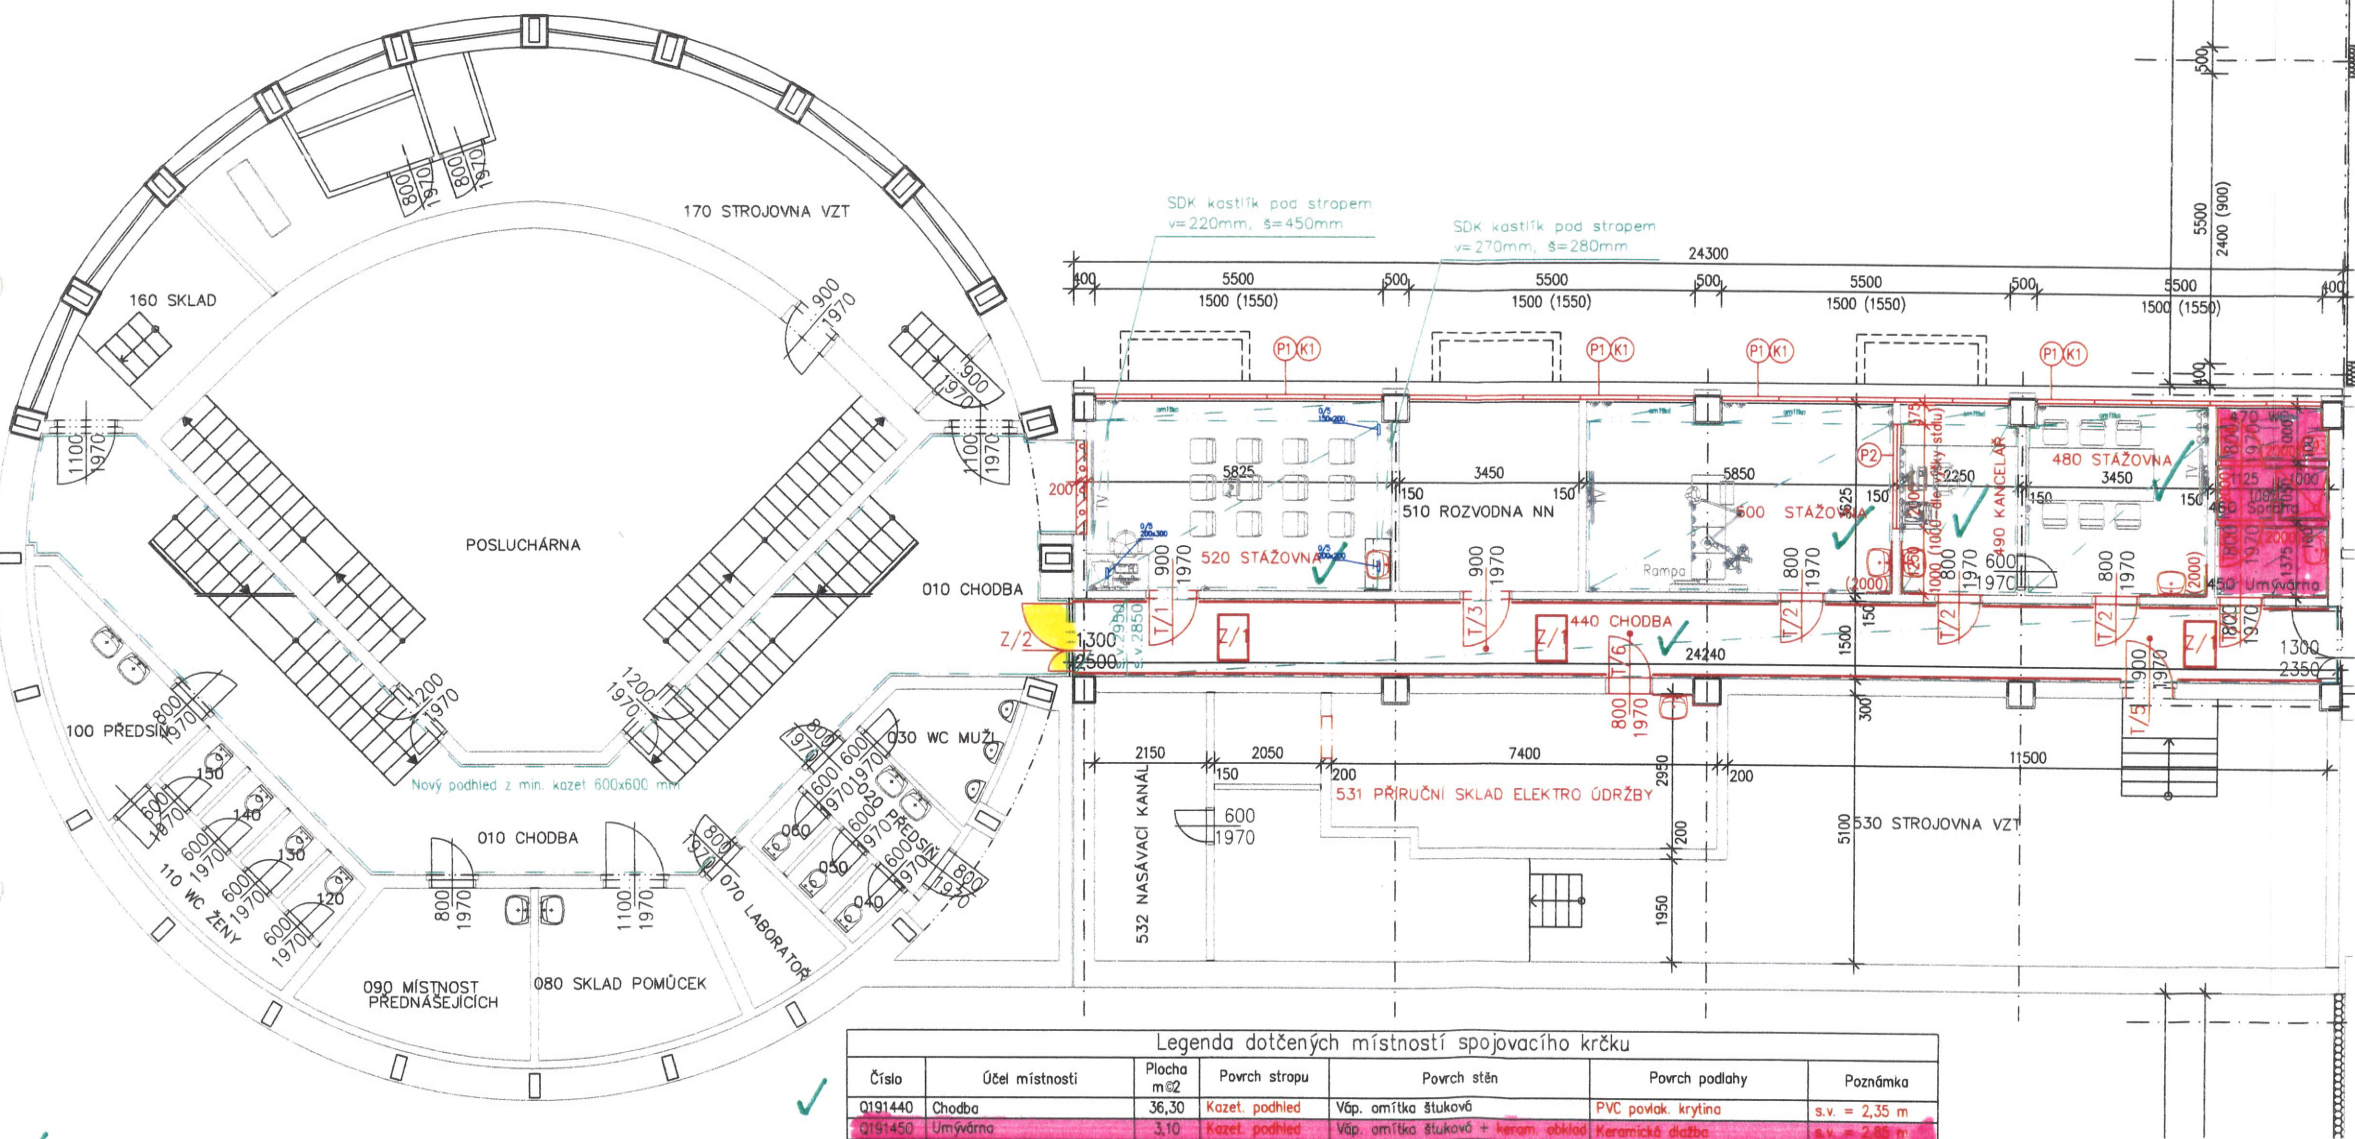

✓ PVC PODLAHOVÁ KRYTINA
DLAŽBA
AL DVEŘE

Legenda dotčených místností spojovacího krčku						
Číslo	Účel místnosti	Plocha m ²	Povrch stropu	Povrch stěn	Povrch podlahy	Poznámka
Q191440	Chodba	36,30	Kazet. podhled	Váp. omítka štuková	PVC povlak. krytina	s.v. = 2,35 m
Q191450	Umývárna	3,10	Kazet. podhled	Váp. omítka štuková + keram. obklad	Keramická dlažba	s.v. = 2,85 m
Q191460	Sprcha	2,30	Kazet. podhled	Váp. omítka štuková + keram. obklad	Keramická dlažba	s.v. = 2,85 m
Q191470	WC	2,20	Kazet. podhled	Váp. omítka štuková + keram. obklad	Keramická dlažba	s.v. = 2,85 m
Q191480	Stážovna	12,44	Kazet. podhled	Váp. omítka štuková	PVC povlak. krytina	s.v. = 2,85 m
Q191490	Kancelář	8,10	Kazet. podhled	Váp. omítka štuková	PVC povlak. krytina	s.v. = 2,85 m
Q191500	Stážovna	21,10	Kazet. podhled	Váp. omítka štuková	PVC povlak. krytina	s.v. = 2,85 m
Q191510	Rozvodna NN	12,44	Váp. omítka štuk	Váp. omítka štuková	PVC povlak. krytina	s.v. = 3,05 m
Q191520	Stážovna	21,30	Kazet. podhled	Váp. omítka štuková	PVC povlak. krytina	s.v. = 2,85 m
Q191530	Strojovna VZT	81,10	Váp. omítka štuk	Váp. omítka štuková	Stávající	s.v. = 3,40 m
Q191531	Příruční sklad elektro údržby	24,70	Váp. omítka štuk	Váp. omítka štuková	PVC povlak. krytina	s.v. = 2,85 m
Q191532	Nasávací kanál	11,00	Váp. omítka štuk	Váp. omítka štuková	Nátěr na beton	s.v. = 3,05 m
Celková plocha 1.NP		236,08				

Rozsah navržených prací v dotčených místnostech:

Nová skladba podlahy
Nové podhledy
Nové povrchové úpravy stěn - keramický obklad
Nové výplně otvorů - dveře
Nové rozvody elektro. osazení nových zařizovacích předmětů
Nová výmalba všech dotčených prostor
Instalace nového vybavení a nábytku
Osazení nových zařizovacích předmětů

Legenda navržených skladeb

(podlahy mimo WC)
Nákladná vrstva ze zátěžového PVC
Disperzní lepidlo
Uzávěrací epoxidový nátěr
Samonivelační modifikovaná cementová hmota obsahující armovací vláknina tl. 30 mm
penetrační nátěr na bázi akrylátové disperze
Stávající skladba k-ce stropu

(podlaha WC)
Keramická protiskluzová dlažba R10 (max. 600x600 mm)
Flexibilní lepidlo
Stěrková hydroizolace (0,5 m na svislou stěnu)
Nivelační stěrka tl. 5 mm
Stávající skladba k-ce stropu

(svislá stěna WC)
Keramický obklad dle arch. řešení
Flexibilní lepidlo
Vyspravený podklad po otluku stáv. obkladu
Stávající zdivo

Legenda značení:

- Stávající konstrukce
- Nové konstrukce
- Nové vyzdívkové porobeton. tvárnice
- Dveře s požární odolností dle požadavků PBR
- Minerální kazetový podhled Rastr 600 x 600 mm
- Stávající nástěnný hydrant

SKUTEČNÉ
PROVEDENÍ STAVBY

Zakázka:		Stavební úpravy budovy Q ambulace a zázemí dětské kliniky		M&B eProjekce s.r.o. Čechova 106/2a, Přerov 750 02 email: info@eprojekce.cz tel: 581 110 817
Investor:		Fakultní nemocnice Olomouc, Zdravotník 248/7, 779 00 Olomouc,		Datum: 05/2024 IČO: 00098892
Výpracoval:		David Klimeš		Měřítko: 1:100 Stupeň: DSPS
Označení výkresu:		ARCHITEKTONICKO - STAVEBNÍ ŘEŠENÍ SO 01 (Q3)- Půdorys 1.PP - navržený stav		Číslo výkresu: D.1.1.04

POZEMSTAV Prostějov, a.s. Jan PŘECECHTEL
Pod Kosířem 73
796 01 Prostějov
DIČ: CZ25527380
31.5.2024