


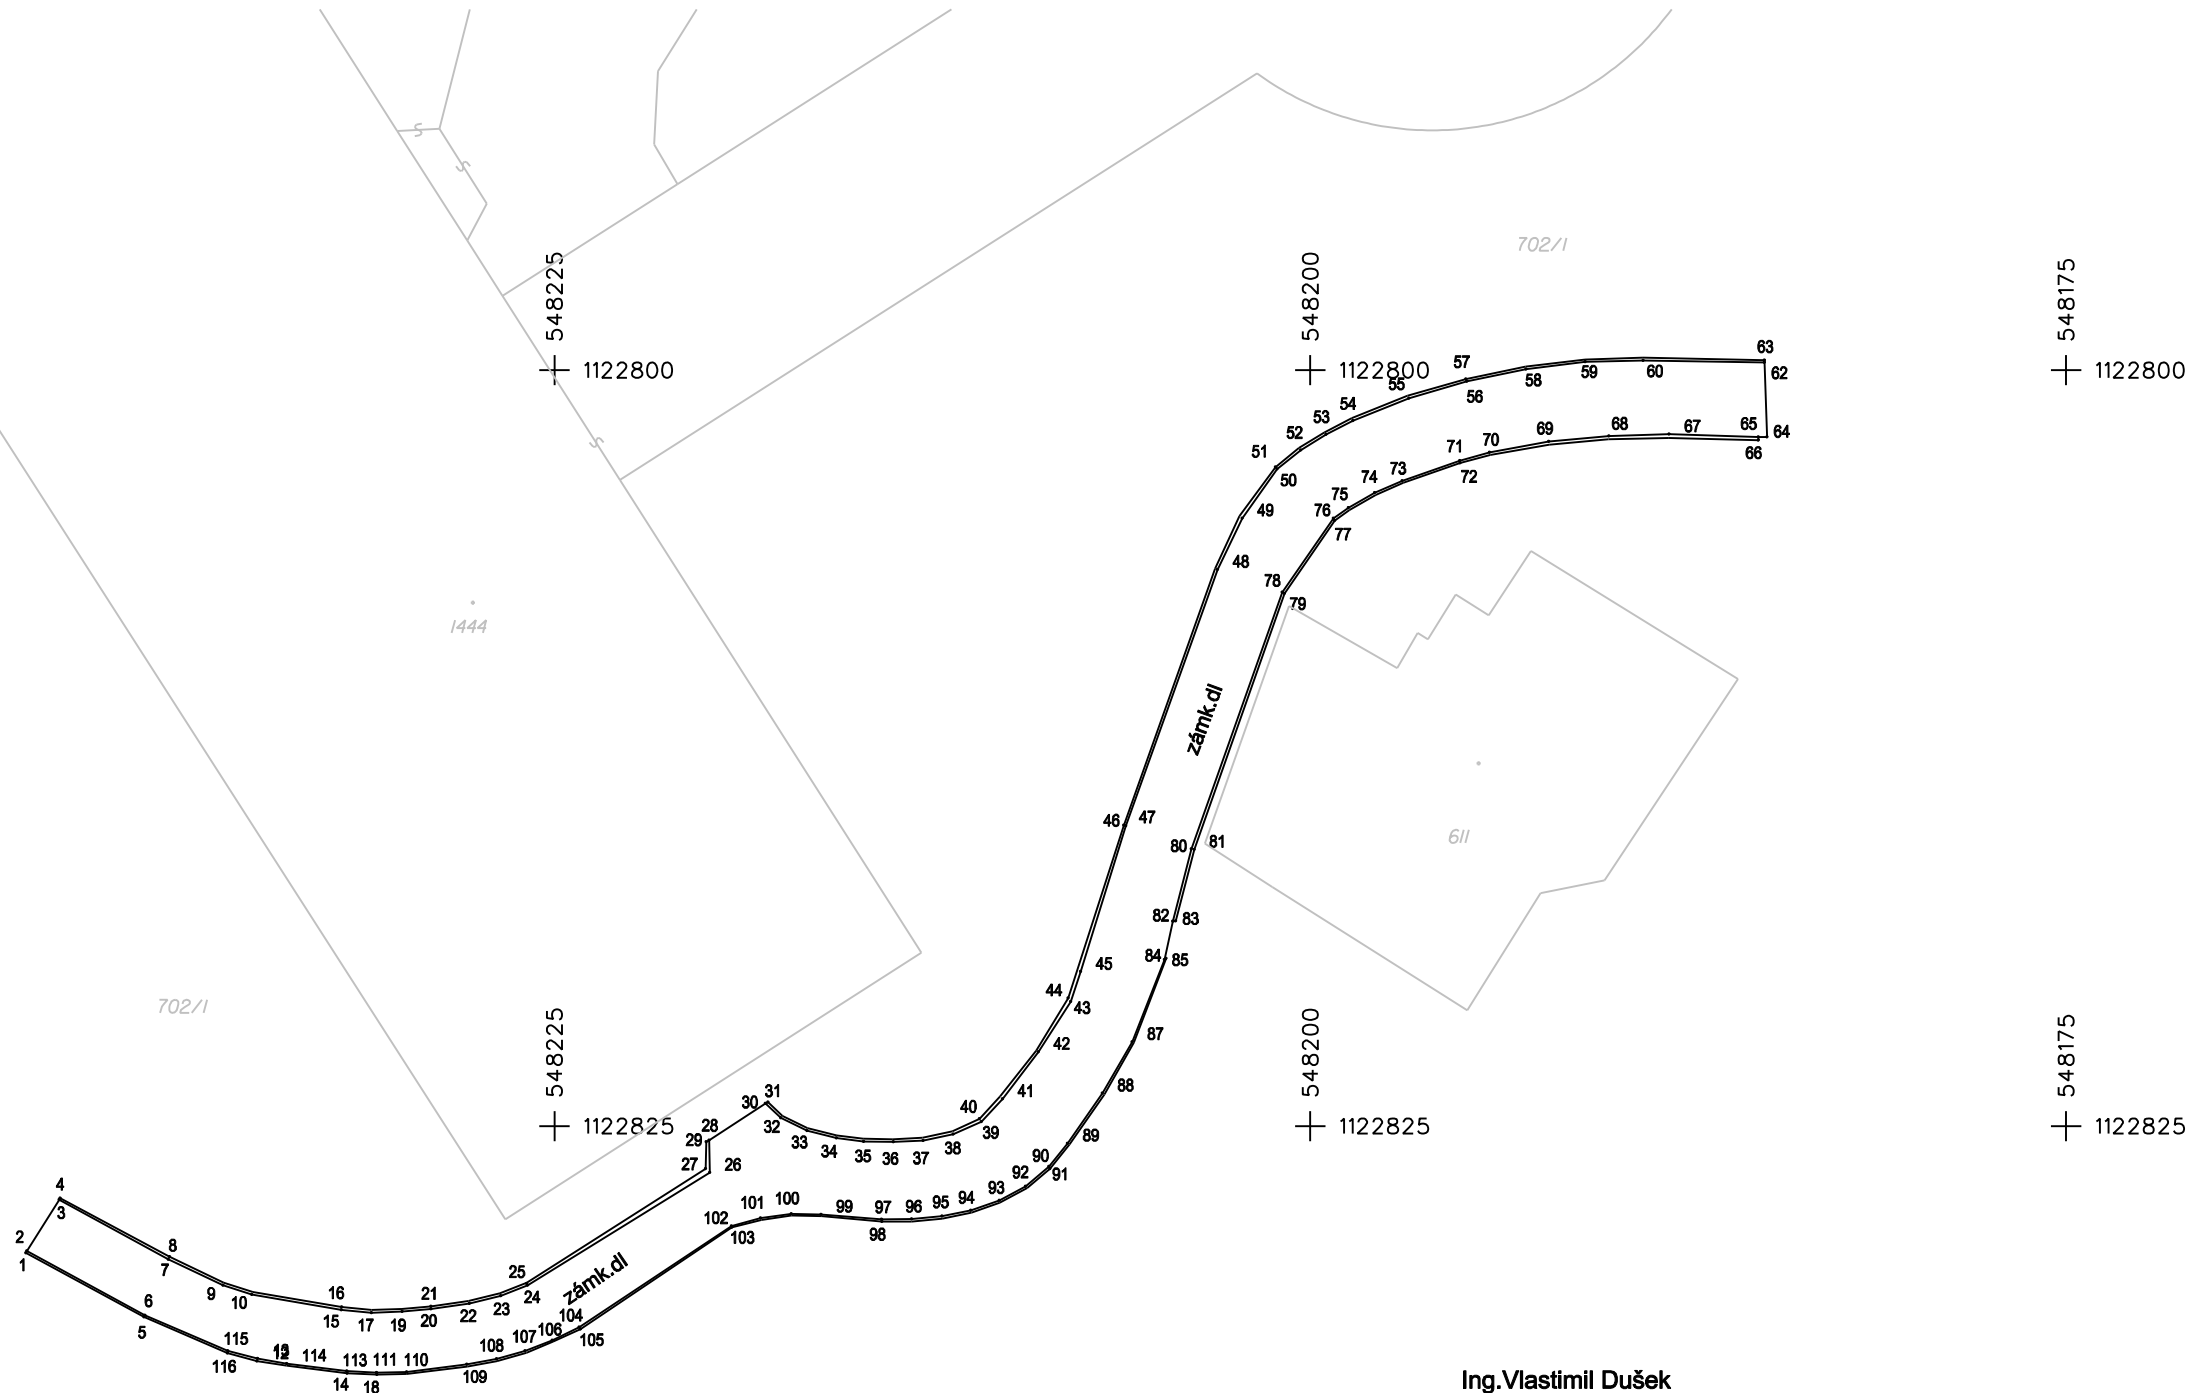


Legenda:

— stav mapy KN

— rozhraní ploch

Ing.Vlastimil Dušek
Číslo ověření: 275/2024
Dne: 26.7.2024

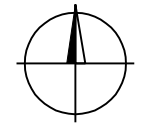

Pozn.: Mapa má jen informativní charakter, neslouží jako podklad pro řešení majetkoprávních vztahů.

VYPRACOVAL:	KRESLIL:	KONTROLOVAL:	OBJEDNATEL:	Intecom Geo s r.o. Interbrigadistů 87/2, 750 02 Přerov IČO: 258 39 501, DIČ: CZ 258 39 501 tel.: 581 587 065, mob.: 728 723 572	
Růžičková Soňa	Růžičková Soňa	Ing.Vlastimil Dušek	POZEMSTAV Prostějov, a.s.		
Kraj:	Obec:	Katastrální území	Pod Kosířem 73		
Olomoucký	Olomouc	Nová Ulice	79601 Prostějov		
Název akce:				Souřad.system:	S - JTSK
„Stavební úpravy budovy Q - ambulance a zázemí dětské kliniky,, zaměření skutečného provední stavby rekonstrukce chodníku				Výškový systém:	Bpv
				Měřítko:	1:250
Příloha:	Situace	Zak.číslo:	55/2024	Stav ke dni:	24.7.2024