


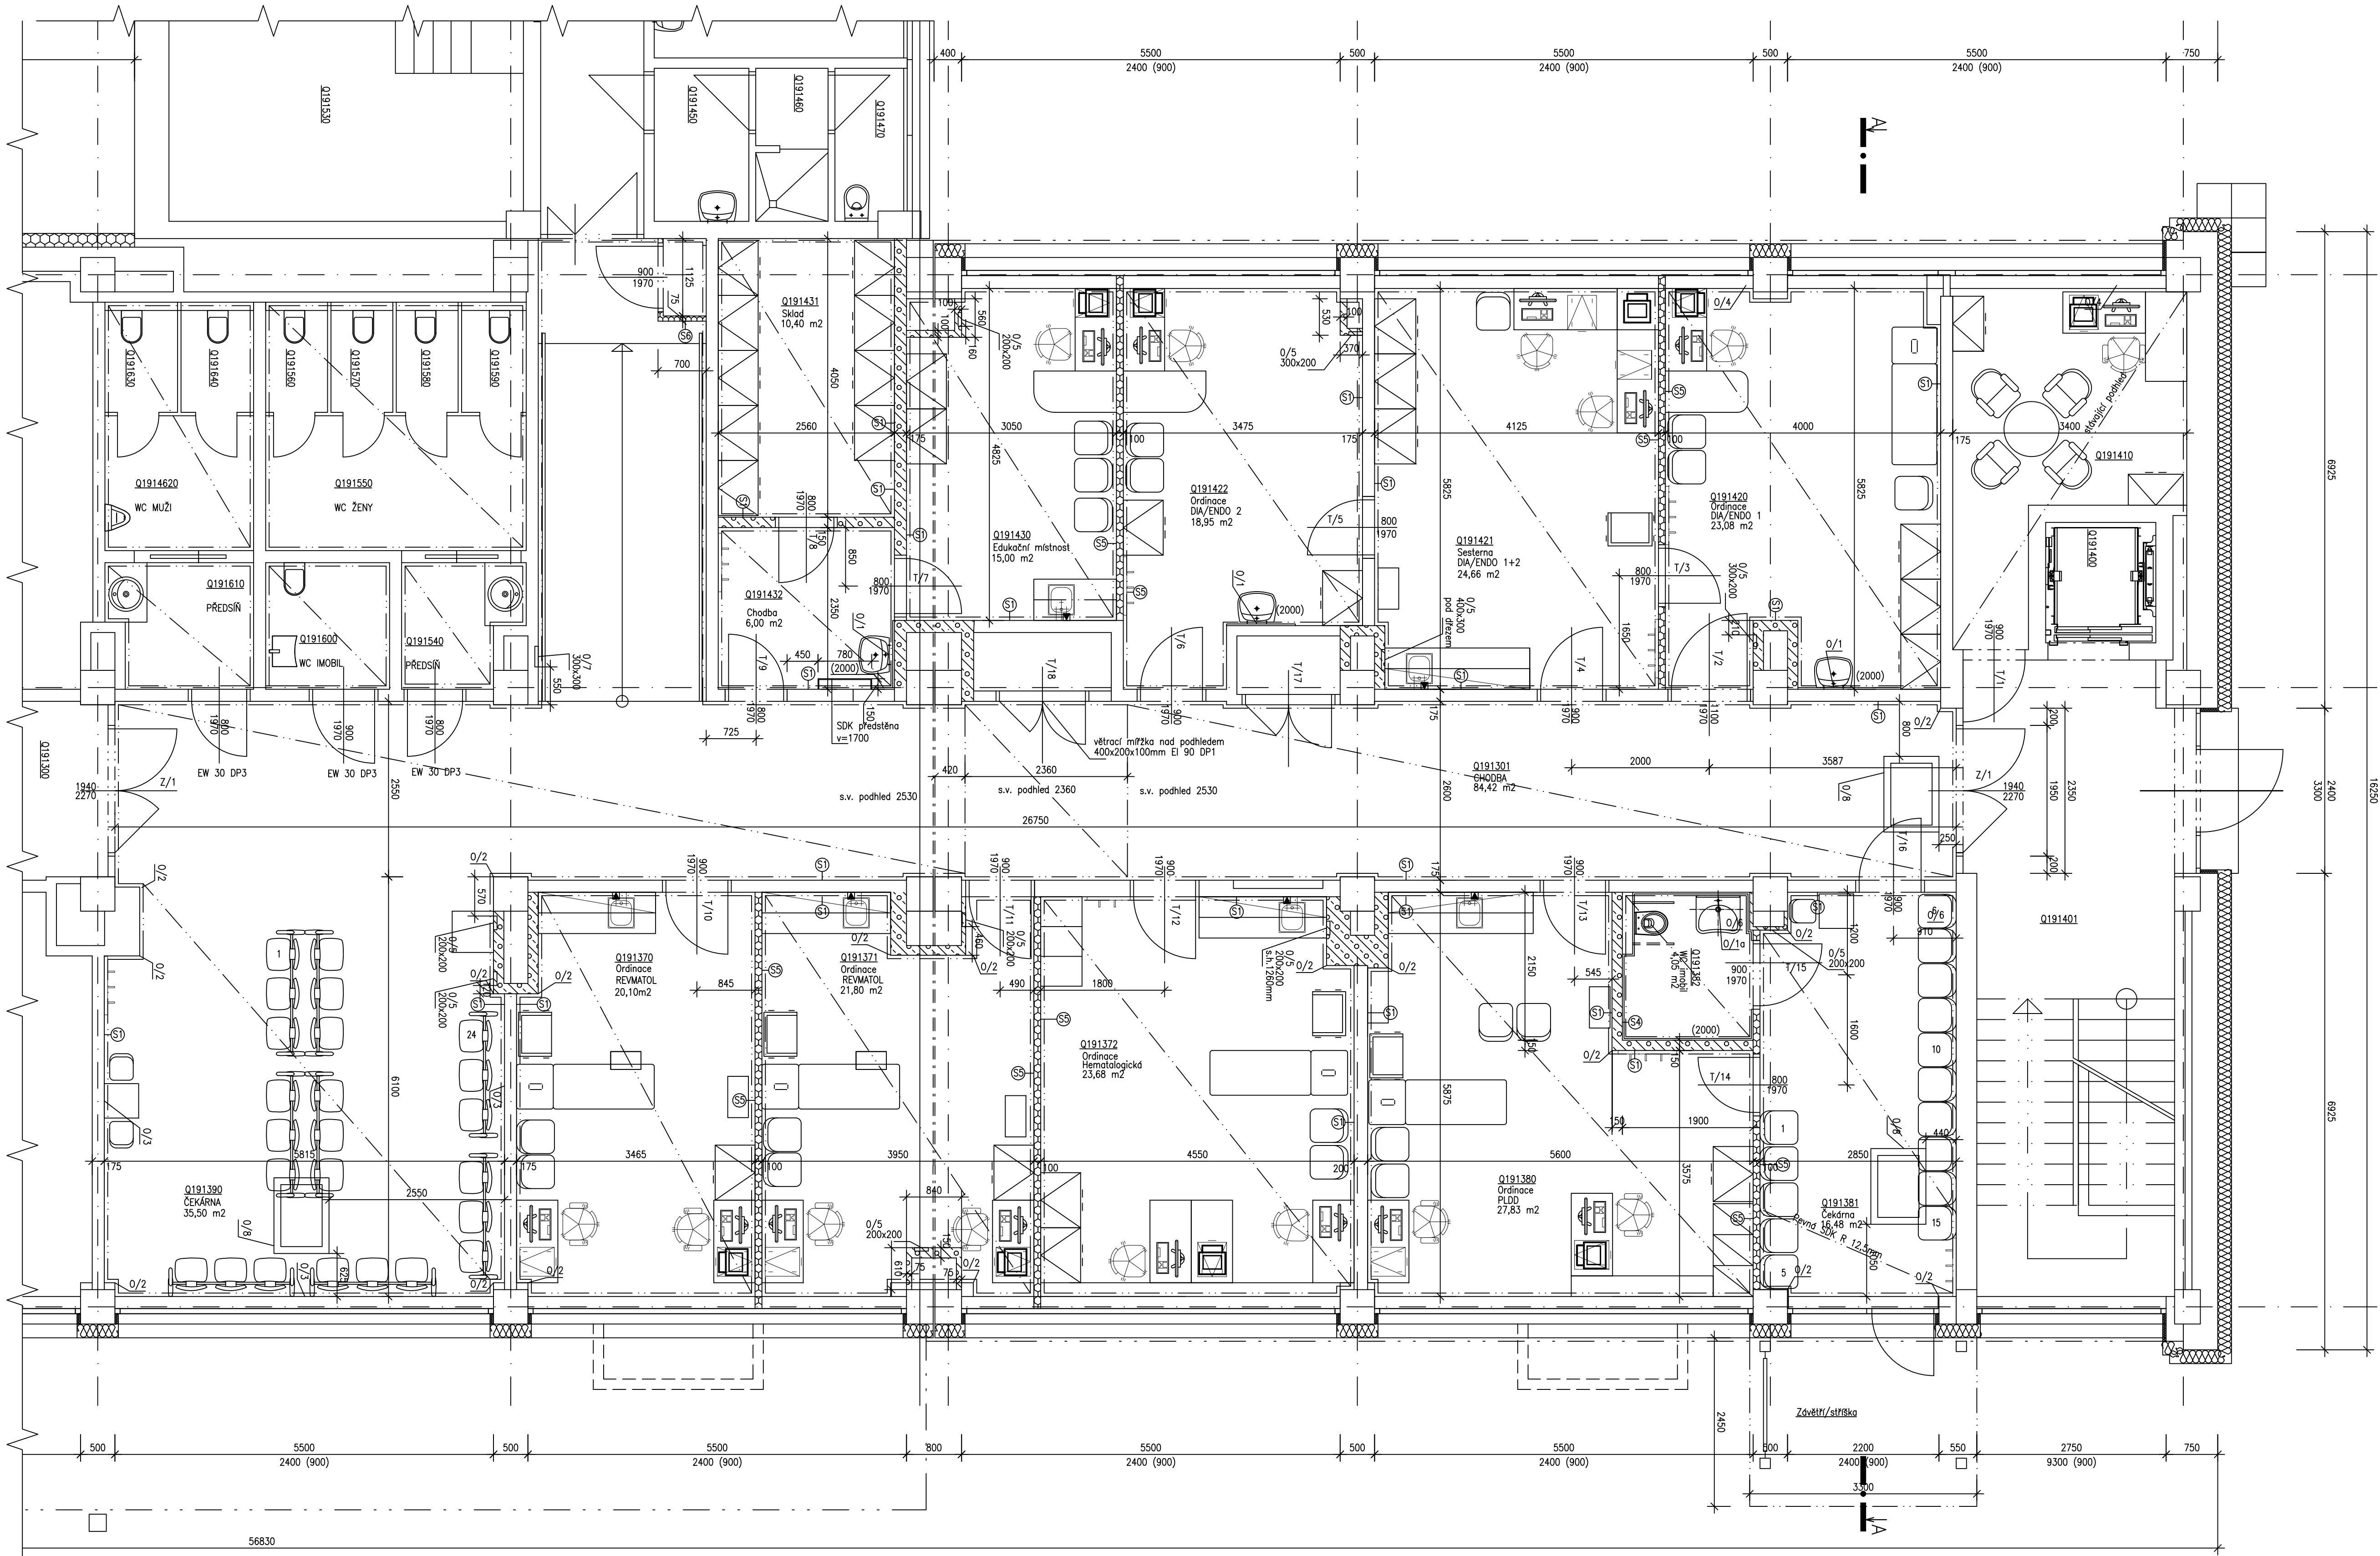

Změny v rámci stavby
Doplnění místnosti EKV
Změna požárního úseku včetně osazení 1ks revizních dvířek E130 DP1 m.č. Q191301
Osazení protipožárních dveří do stávající ocelové zárubně 800/1970mm EW30 DP3c, mezi m.č. Q191510 a Q191301, Osazení protipožárních dveří do stávající ocelové zárubně 900/1970mm EW30 DP3 mezi m.č. Q191600 a Q191301, Osazení protipožárních dveří do stávající ocelové zárubně 800/1970mm EW30 DP3c mezi m.č. Q191540 a Q191301 Osazení větrací mřížky E190S do zděné příčky YTONG tl.150mm (nad kazetovým podhledem) m.č.Q1-S1
Změna velikosti požárních poklopů ALUDEK AD69 rozměr 600x900mm (3ks) m.č. Q191381, Q191301, Q191390

Rozsah navržených prací v dotčených místnostech:

Nová skladba podlahy
Nové podhledy
Nové povrchové úpravy stěn – omítky
Nové výplně otvorů – dveře
Nové rozvody instalací ZTI, elektro, VZT
Nové vyzdívkové příčky a obezdívky inst. šachet
Instalace nového vybavení a nábytku
Nový přístřešek před novým vstupem do čekárny PLDD

Legenda navržených skladeb

S1 (vnitřní stěny)
Průmyslové vyroběná vápennocementová ruční omítka tl. 25 mm
(před aplikací omítky nutno vyplnit spáry zdiva)
Vápnenná štuková járná omítka tl. 2 mm (faktor difúzního odporu max. 5)
Antibakteriální výmalba

S2 (podlahy mimo WC)
Nábitádná vrstva ze zdiřezového PVC
Disperzní lepidlo
Uzavírací epoxidový nátěr
Samonivelační modifikovaná cementová hmota
obsahující armoovací vlákna tl. 30 mm
penetrační nátěr na bázi akrylátové disperze
Stávající skladba k-če stropu


S3 (podlaha WC)
Keramická protiskluzová dlažba R10 (max. 600x600 mm)
Flexibilní lepidlo
Stěrková hydroizolace (0,5 m na svislou stěnu)
Nivelační špachta tl. 5 mm
Stávající skladba k-če stropu

S4 (světlá stěna WC)
Keramický obklad die arch. řešení
Flexibilní lepidlo
Vyrovnaný podklad po otluku stáv. obkladu
Stávající zdivo

S5 (vnitřní stěny)
SDK příčka, dvojité opláštěná deska 2 x 12,5 mm
min. váta 40 kg/m²
SDK příčka, dvojité opláštěná 2 x 12,5 mm
Systémová stěrka na sadrokarton
Silikátová prubarvená barva pro výmalbu

S6 (vnitřní stěny)
SDK příčka, jednodílné opláštěná deska 1 x 12,5 mm
min. váta 40 kg/m²
Systémová stěrka na sadrokarton
Vnitřní výmalba

SCHEMA OBJEKTU (ORIENTACE DLE KN)

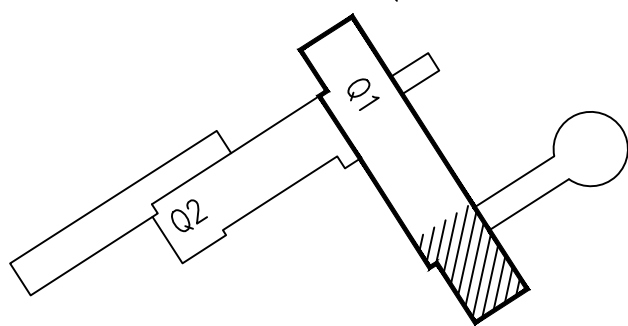

Legenda dotčených místností						
Číslo	Účel místnosti	Plocha m²	Povrch stropu	Povrch stěn	Povrch podlahy	Poznámka
Q191420	Ordinace DIA/ENDO 1	23,08	Min. kazety	Váp. omítka štuková	Zdiřezové PVC	s.w. = 2,60 m
Q191421	Sesterna DIA/ENDO 1+2	24,66	Min. kazety	Váp. omítka štuková	Zdiřezové PVC	s.w. = 2,60 m
Q191430	Edukační místnost	15,00	Min. kazety	Váp. omítka štuková	Zdiřezové PVC	s.w. = 2,60 m
Q191431	Sklad	10,40	Min. kazety	Váp. omítka štuková	Zdiřezové PVC	s.w. = 2,60 m
Q191432	Chodba	6,00	Min. kazety	Váp. omítka štuková	Zdiřezové PVC	s.w. = 2,60 m
Q191301	Chodba	84,42	Min. kazety	Váp. omítka štuková	Zdiřezové PVC	s.w. = 2,53/2,61 m
Q191370	Ordinace revmatol.	20,10	Min. kazety	Váp. omítka štuková	Zdiřezové PVC	s.w. = 2,60 m
Q191371	Ordinace revmatol.	21,80	Min. kazety	Váp. omítka štuková	Zdiřezové PVC	s.w. = 2,60 m
Q191372	Ordinace hematologická	23,68	Min. kazety	Váp. omítka štuková	Zdiřezové PVC	s.w. = 2,60 m
Q191380	Ordinace PLDD	27,83	Min. kazety	Váp. omítka štuková	Zdiřezové PVC	s.w. = 2,60 m
Q191381	Čekárna	16,48	Min. kazety	Váp. omítka štuková	Zdiřezové PVC	s.w. = 2,60 m
Q191382	WC imobil	4,05	Min. kazety	Váp. omítka štuková/ker. obklad	Keramická dlažba	s.w. = 2,40 m
Q191390	Čekárna	35,50	Min. kazety	Váp. omítka štuková	Zdiřezové PVC	s.w. = 2,53 m
Celková dotčená plocha 1.NP		331,95				

Legenda značení:

Stávající konstrukce

Nové konstrukce

Nové vyzdívkové porobeton, tvrdnice

Nové příčky
Dvojité opláštěné SDK deska 2 x 12,5 mm
+ min. váta tl. 50 mm

Dveře s požární odolností dle požadavků PBR

Akustický hygienický podhled
Rastr 600 x 600 mm
Podhled určený do zdravotnictví

Akustický hygienický podhled do čistých prostor
Rastr 600 x 600 mm
Podhled určený do zdravotnictví

Zakázka: Stavební úpravy budovy Q ambulace a zázemí dětské kliniky		M&B eProjekce s.r.o. Čechova 106/2a, Písek 750 02 email: info@projekce.cz tel: 581 110 817	
Investor: Fakultní nemocnice Olomouc, Zdravotnická 248/7, 779 00 Olomouc, IČO: 00096892	Datum: 05/2024		
Vypracoval: David Klimeš	Měřítko: 1:50	Stupeň: DPS	
Označení výkresu: ARCHITEKTONICKO - STAVEBNÍ ŘEŠENÍ Q1 - Půdorys 1.PP - navržený stav			Číslo výkresu: D.1.1.07