


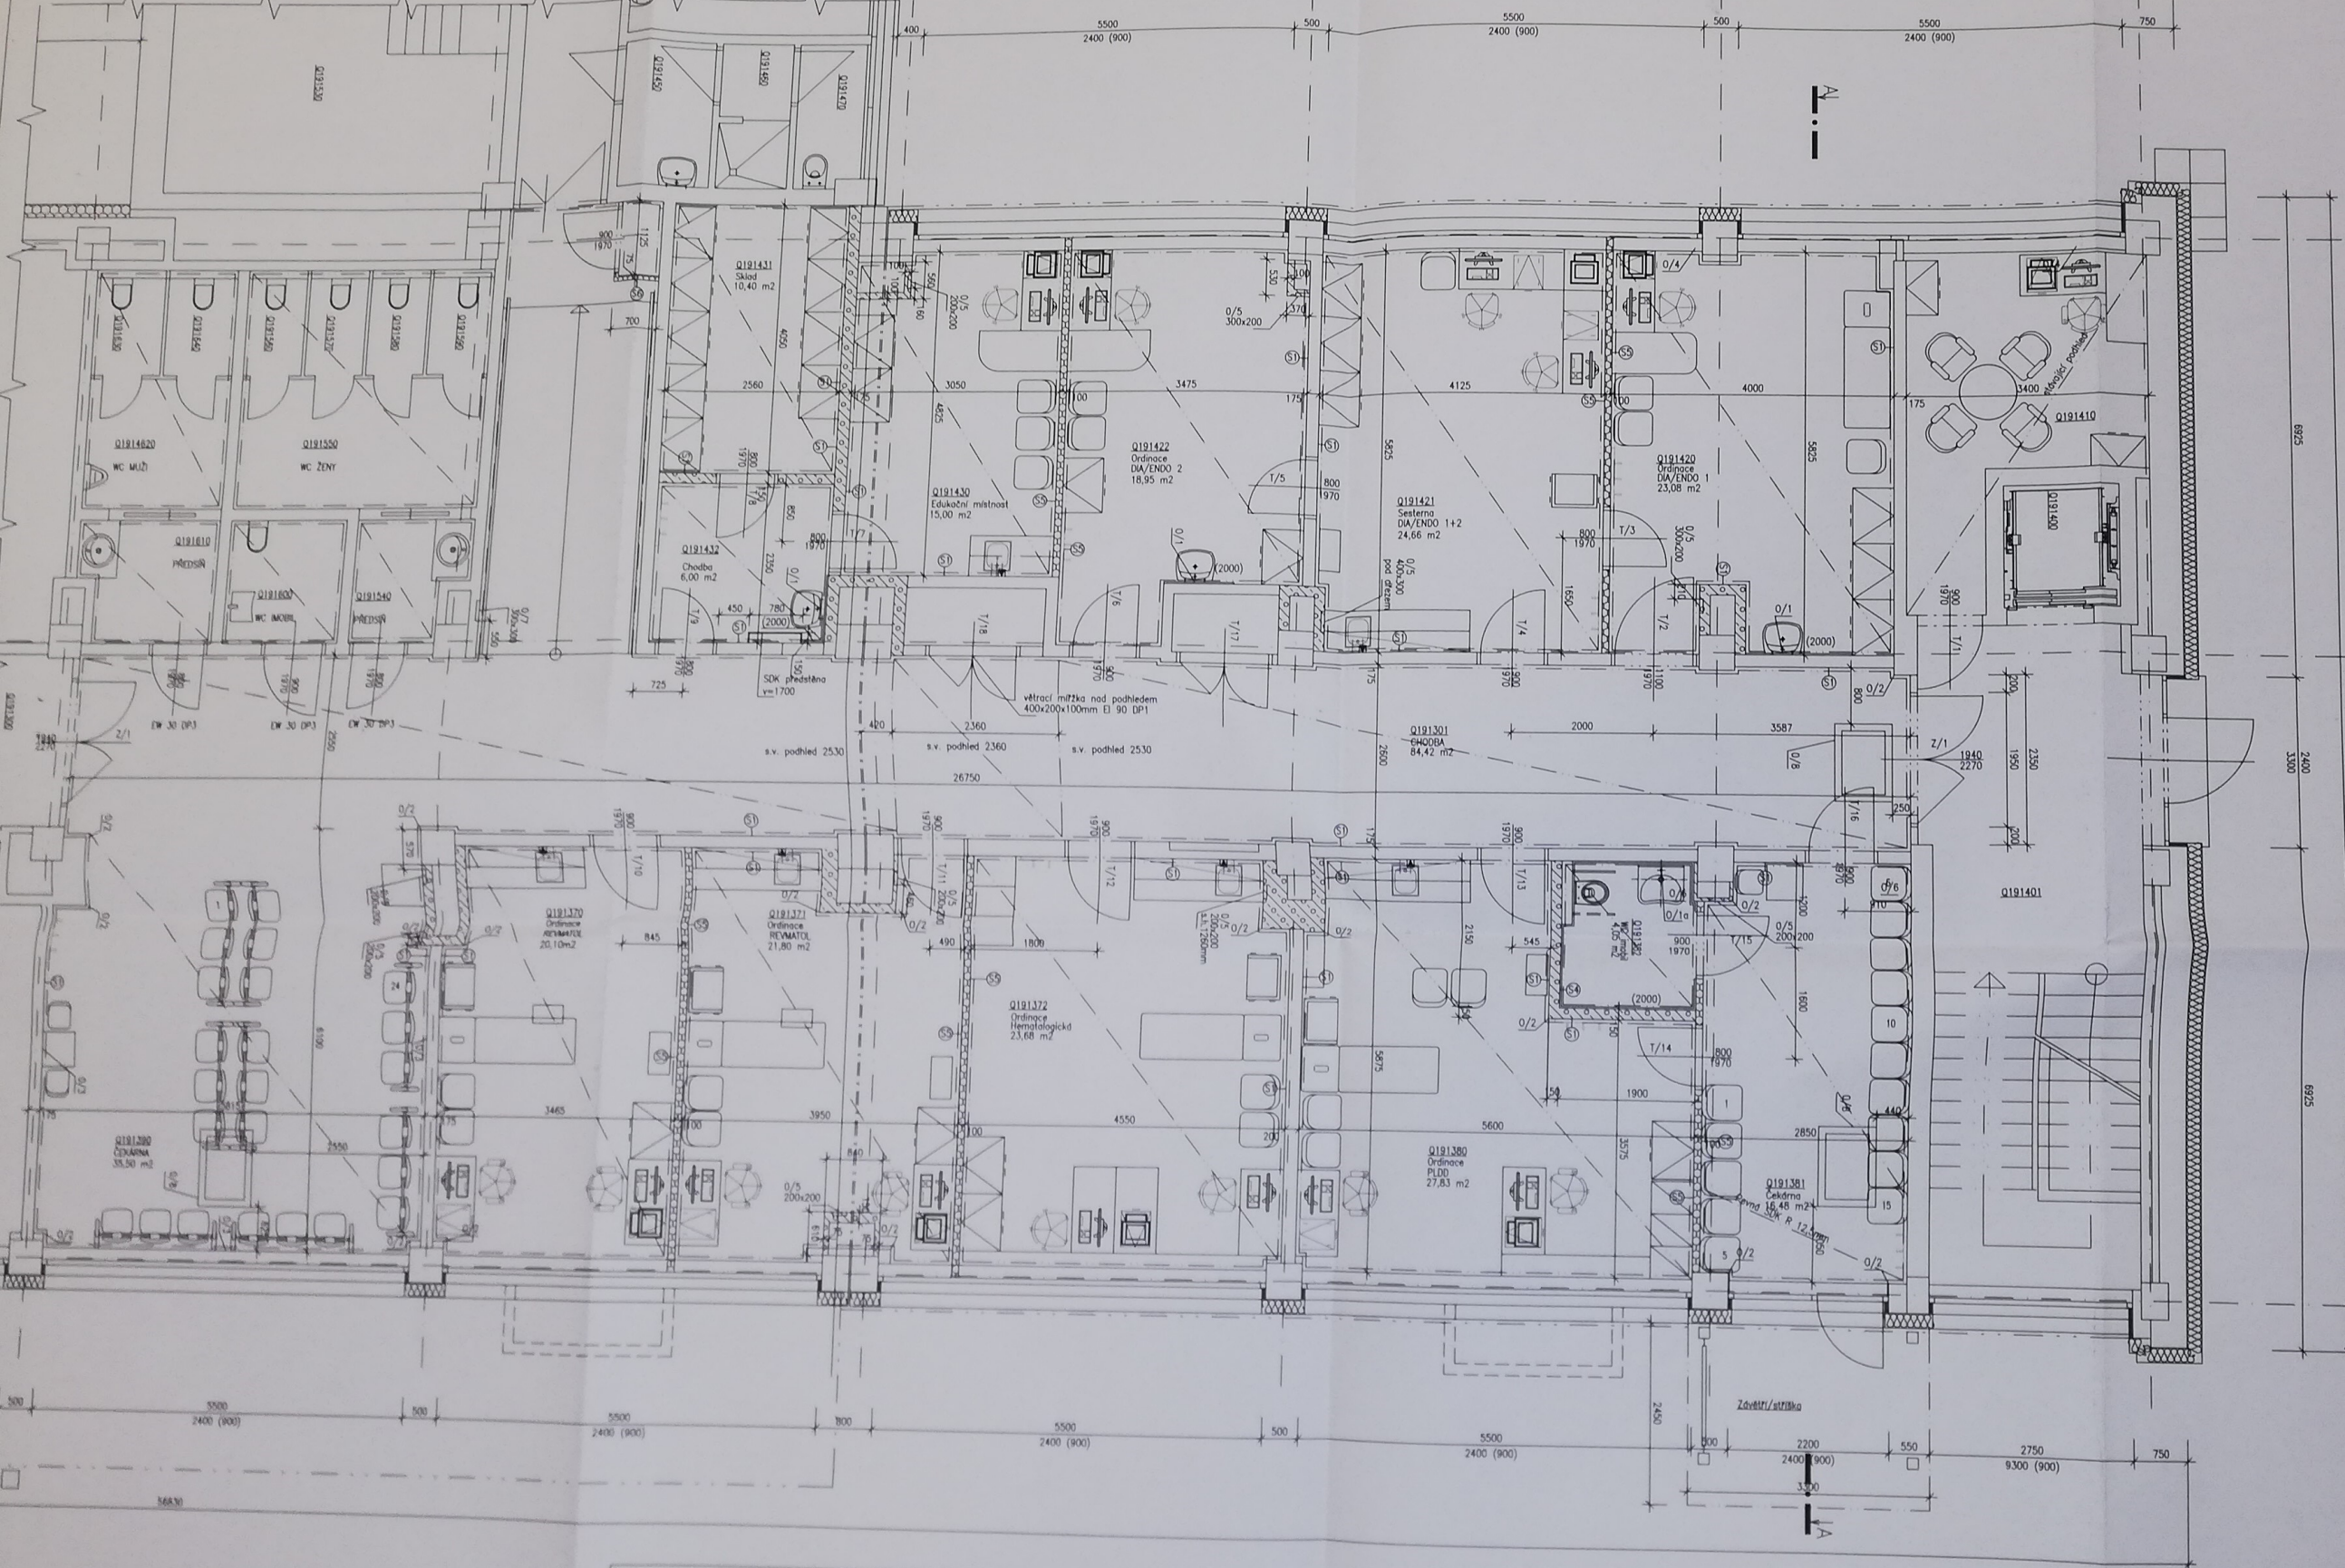


Změny v rámci stavby
Doplnění místnosti EKV
Změna požárního úseku včetně osazení 1ks revizních dvířek EI30 DP1 m.č. Q191301
Osazení protipožárních dveří do stávající ocelové zárubně 800/1970mm EW30 DP3c, mezi m.č. Q191610 a Q191301, Osazení protipožárních dveří do stávající ocelové zárubně 900/1970mm EW30 DP3 mezi m.č. Q191600 a Q191301, Osazení protipožárních dveří do stávající ocelové zárubně 800/1970mm EW30 DP3c mezi m.č. Q191540 a Q191301, Osazení větrací mřížky EI90S do zděné přčky YTONG tl.150mm (nad kazetovým podhledem) m.č. Q1-51
Změna velikosti požárních poklopů ALUDECK AD69 rozměr 600x900mm (3ks) m.č. Q191381, Q191301, Q191390

OVĚŘENO
Magistrát města Olomouce, odborem stavebním
odůl. stavebního úřadu
Sp. zn.: S-5MOL/146408/2024/21
Dne 16.07.2024

Rozsah navržených prací v dotčených místnostech:
Nová skladba podlahy
Nové podhledy
Nové povrchové úpravy stěn – omítky
Nové výpíné otvory – dveře
Nové rozvody instalací ZTI, elektro, VZT
Nové vyzdívkové dílčí přčky a obložky inst. šachet
Instalace nového vybavení a nábytku
Nový přístřešek před novým vstupem do čekárny PLDD

Legenda navržených skladeb
S1 (vnitřní stěny)
Průmyslové vřetené vápenocementové ruční omítka tl. 25 mm
(před aplikací omítky nutno vyplnit spáry zdiva)
Vápená štuková jemná omítka tl. 2 mm (faktor difúzního odporu max. 5)
Antibakteriální výmalba
S2 (podlahy mimo WC)
Nákladová vrstva ze zatěžovacího PVC
Disperzní lepidlo
Uzavírací epoxidový nátěr
Samonivelační modifikovaná cementová hmota
obsahující armovací vlákna tl. 30 mm
penetrační nátěr na bází okrajově disperze
Stávající skladba k-ce stropu
S3 (podlaha WC)
Keramická protiskluzová dlažba R10 (max. 600x600 mm)
Flexibilní lepidlo
Stěrková hydroizolace (0,5 mm na svislou stěnu)
Hvězdičatá stěrka tl. 5 mm
Stávající skladba k-ce stropu
S4 (světlá stěna WC)
Keramický obklad die arch. řešení
Flexibilní lepidlo
Vypravený podklad po otluku stáv. obkladu
Stávající zdivo
S5 (vnitřní stěny)
SDK příčka, dvojité opláštěná deska 2 x 12,5 mm
min. váta 40 kg/m²
SDK příčka, dvojité opláštěná 2 x 12,5 mm
Systémová stěrka na sadrokarton
Silikátová pralobrová barva pro výmalbu
S6 (vnitřní stěny)
SDK příčka, jednoduše opláštěná deska 1 x 12,5 mm
min. váta 40 kg/m²
Systémová stěrka na sadrokarton
Vnitřní výmalba


SCHEMA OBJEKTU (ORIENTACE DLE KN)

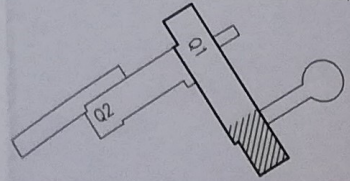

Legenda dotčených místností					
Číslo	Účel místnosti	Plocha m ²	Povrch stropu	Povrch stěn	Povrch podlahy
Q191420	Ordinace DIA/ENDO 1	23,08	Min. kazety	Váp. omítka štuková	Zatěžové PVC
Q191421	Sesterna DIA/ENDO 1+2	24,66	Min. kazety	Váp. omítka štuková	Zatěžové PVC
Q191422	Ordinace DIA/ENDO 2	18,95	Min. kazety	Váp. omítka štuková	Zatěžové PVC
Q191430	Edukční místnost	15,00	Min. kazety	Váp. omítka štuková	Zatěžové PVC
Q191431	Šikla	10,40	Min. kazety	Váp. omítka štuková	Zatěžové PVC
Q191432	Chodba	6,00	Min. kazety	Váp. omítka štuková	Zatěžové PVC
Q191301	Chodba	84,42	Min. kazety	Váp. omítka štuková	Zatěžové PVC
Q191370	Ordinace reumatol.	20,10	Min. kazety	Váp. omítka štuková	Zatěžové PVC
Q191371	Ordinace reumatol.	21,80	Min. kazety	Váp. omítka štuková	Zatěžové PVC
Q191372	Ordinace hematologick.	23,68	Min. kazety	Váp. omítka štuková	Zatěžové PVC
Q191380	Ordinace PLDD	27,83	Min. kazety	Váp. omítka štuková	Zatěžové PVC
Q191381	Čekárna	16,48	Min. kazety	Váp. omítka štuková	Zatěžové PVC
Q191382	WC mužů	4,05	Min. kazety	Váp. omítka štuková	Zatěžové PVC
Celková dotčená plocha 13P		331,95	Min. kazety	Váp. omítka štuková	Zatěžové PVC

Legenda značení:

- Stávající konstrukce
- Nové konstrukce
- Nové vyzdívkové perobeton, tvrdnice
- Nové přčky
- Dveře s požární odolností dle požadavků PBR
- Akustický hygienický podhled Rastr 600 x 600 mm Podhled určený do zdravotnictví
- Akustický hygienický podhled do čistých prostor Rastr 600 x 600 mm Podhled určený do zdravotnictví

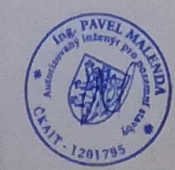

Zakázka:	Stavební úpravy budovy Q ambulance a zázemí dětské kliniky	M&B eProjekce s.r.o. Čechova 103/5a, Písek 392 02 email: info@projekce.cz tel: 381 110 81
Investor:	Fakultní nemocnice Olomouc, Zdravotnická 248/7, 779 00 Olomouc, IČO: 00098892	Datum: 05/2024
Vypracoval:	David Klimeš	Měřítko: 1:50
Osazení výkres:	ARCHITEKTONICKO - STAVEBNÍ ŘEŠENÍ	Stupně: DSFS
	Q1 - Půdorys 1. NP	Číslo výkresu: