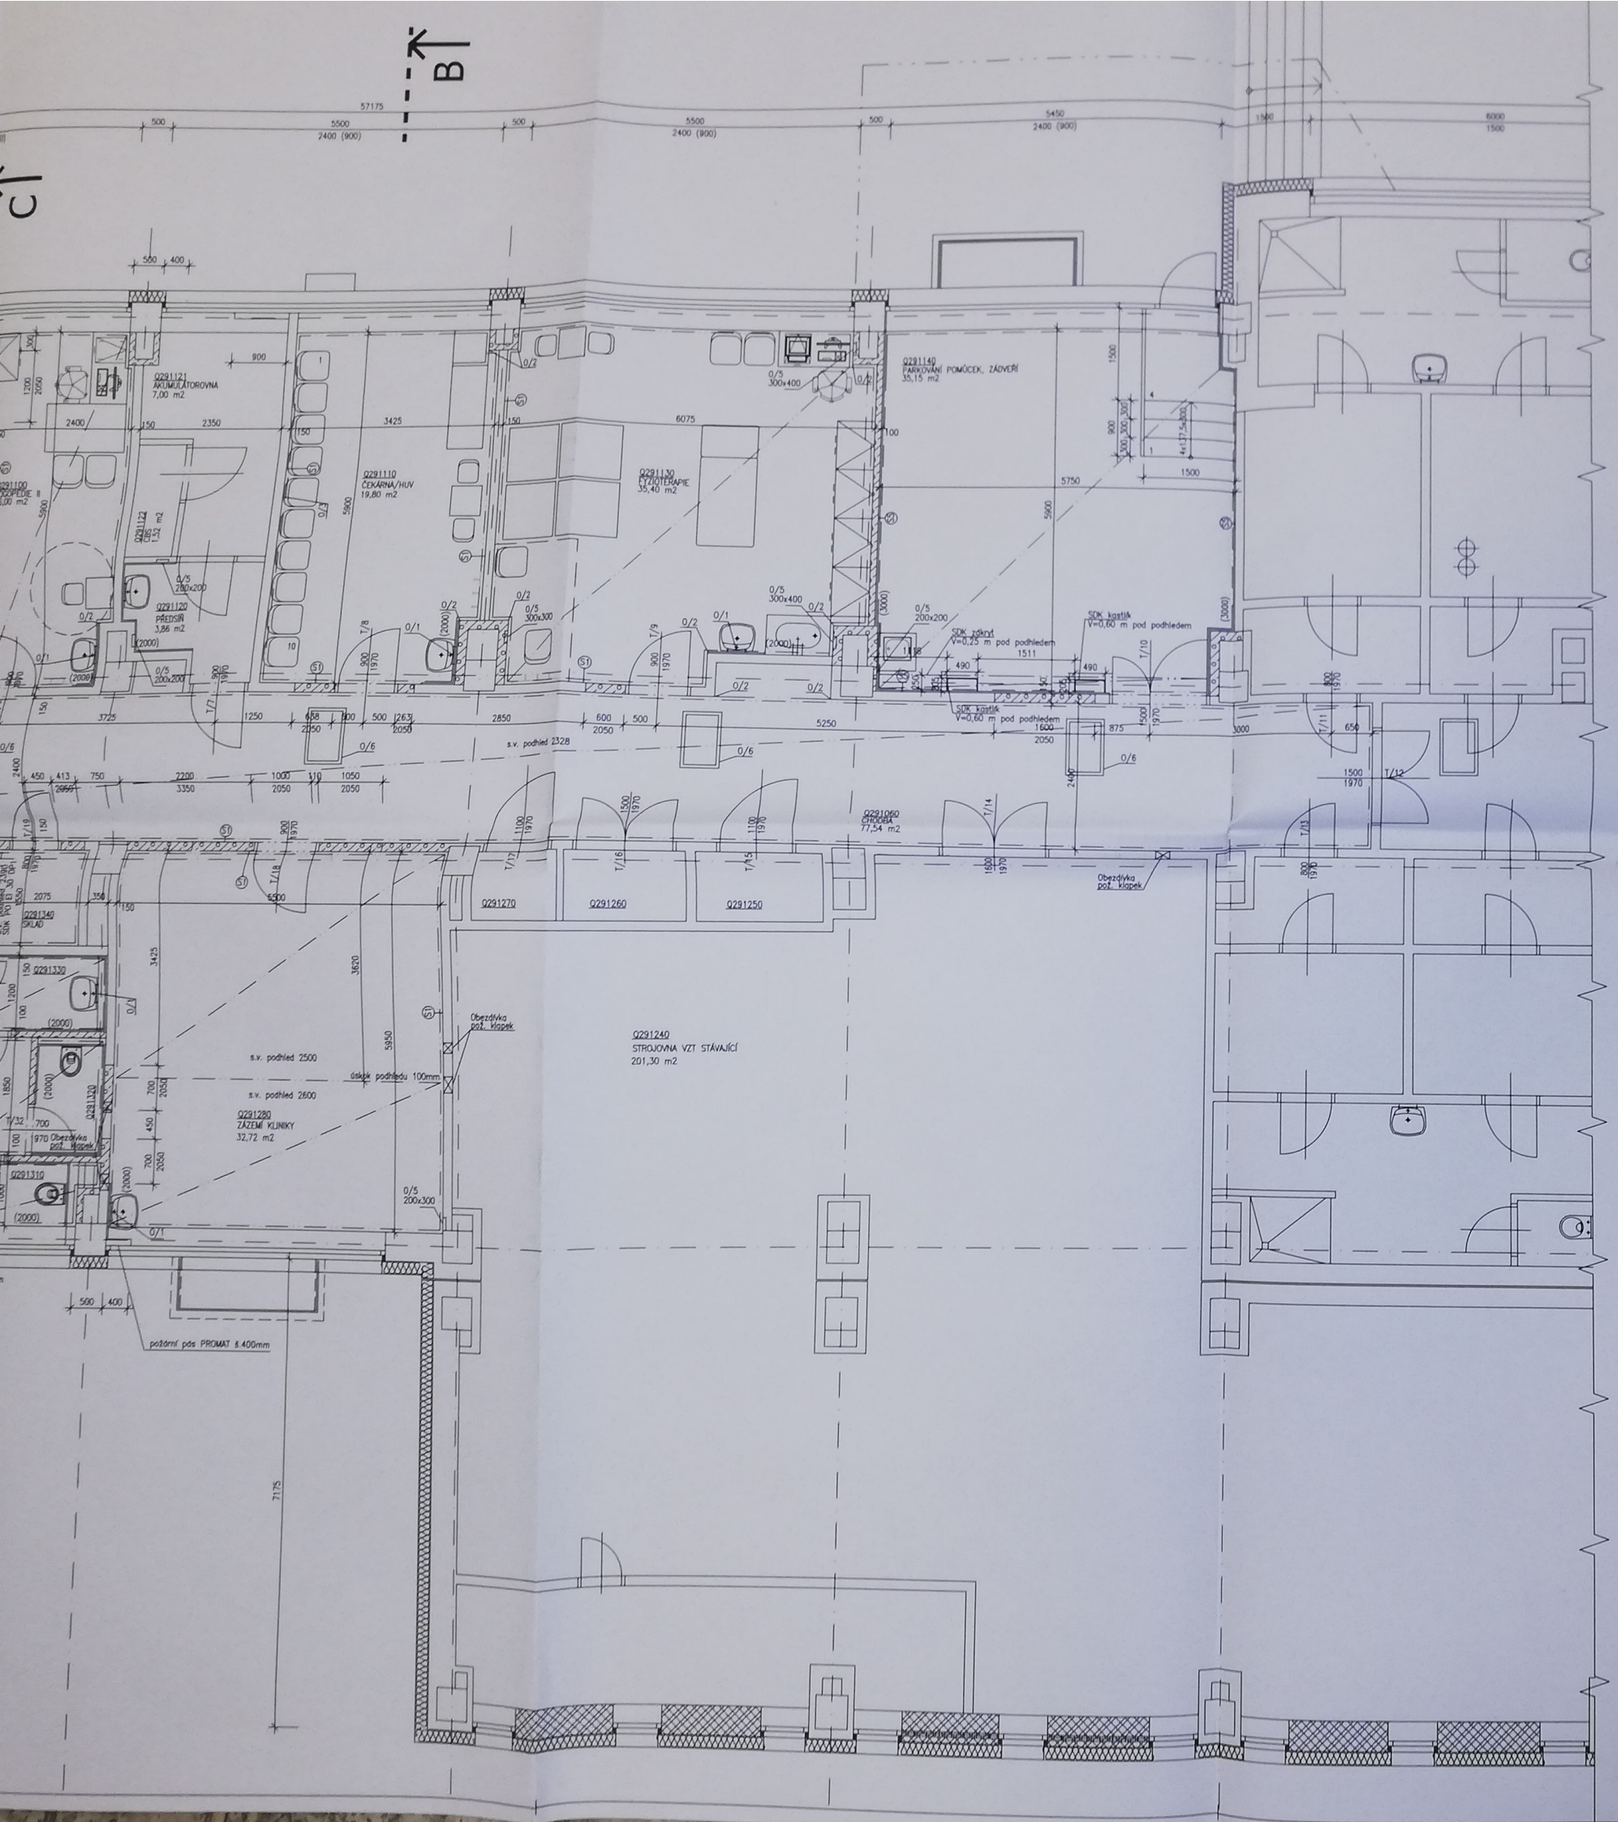

Legenda značení:

- Stávající konstrukce
- Nové konstrukce
- Nové výdělky poraštěn. tvárnice na syst. lepidlop
- Požární odolný obklad stávajících rozvodů
  Požární odolnost dle požadavků v PBŘ
  Plocha obkladu 60,00 m²
- Dveře s požární odolností dle požadavků PBŘ
- Akustický hygienický podhled
  Rastr 600 x 600 mm
  Podhled určený do zdravotnictví
- Akustický hygienický podhled do čistých prostor
  Rastr 600 x 600 mm
  Podhled určený do zdravotnictví
- Kazetový podhled od vlhkých prostor
  Deska s odolností proti vlhkosti

Rozsah navržených prací v dotčených místnostech

Nová skladba podlahy
Nové podhledy
Nové nosné konzoly stěn – omítky
Nové vyzdi otvorů – dveře
Nové rozvody instalací ZTI, elektro, VZT
Nové vyzdihy dílčích příček v obvodovém syst. tvárnicí
Instalace nového vybavení v místnosti
Provedení vyzdihy všech stávajících dutinových příček od do úrovně stropu
+provedení nové omítky vyzdihy (vyzdihes + GP)

Legenda navržených skladeb

S1 (vnitřní stěny)
Průmyslově vyrobená vápennocementová ruční omítka tl. 25 mm
(před aplikací omítky nutno vyplnit spáry zdiva)
Vápenný štukové jemná omítka tl. 2 mm (faktor difuzního odporu max. 5)
Antibakteriální výmalba

S2 (podlahy mimo WC)
Nášlapná vrstva ze zdravotního PVC
Disperzní lepidlo
Uzavírací epoxidový nátěr
Samonivelační modifikovaná cementová hmota
obsahující armovací vlákna tl. 30 mm
penetrační nátěr na bázi akrylátové disperze
Stávající skladba k–ce stropu

S3 (podlaha WC)
Keramická protiskluzová dlažba R10 (max. 600x600 mm)
Flexibilní lepidlo
Stěrkové hydroizolace (0,5 m na svislou stěnu)
Nivelační stěrka tl. 5 mm
Uzavírací epoxidový nátěr
Samonivelační modifikovaná cementová hmota
obsahující armovací vlákna tl. 30 mm
penetrační nátěr na bázi akrylátové disperze
Stávající skladba k–ce stropu

S4 (podlaha sklady)
Keramická protiskluzová dlažba R9 (max. 600x600 mm)
Flexibilní lepidlo
Uzavírací epoxidový nátěr
Samonivelační modifikovaná cementová hmota
obsahující armovací vlákna tl. 30 mm
penetrační nátěr na bázi akrylátové disperze
Stávající skladba k–ce stropu

S5 (svislá stěna WC, sklady)
Keramický obklad dle arch. řešení
Flexibilní lepidlo
Vyspravený podklad po otluku stáv. podkladu
Stávající zdivo

Změny v rámci stavby
Změna požárního úseku m.Č. Q291430 a Q291420
Doplnění ocelového schodiště pro únik osob m.Č.Q291140
Změna velikosti požárních poklopů ALUDECK AD69 rozměr 600x900mm celkem 6ks m.Č.Q291060
Změna podhledů v m.Č. Q291380: SDK protipožární podhled ze spodní i horní strany EI30
Ošetření stávající kabeláže nátěrkem PROMAT CC, typ 600.11 m.Č.Q291060
Doplnění šachty S2 (nika pro hasicí přístroj)

Legenda dotčených místností

Číslo	Účel místnosti	Plocha m2	Povrch stropu	Povrch stěn	Povrch podlahy	Poznámka
0291010	Chodba	56,95	Akustický podhled	Vdp. omítka štukové	Keram. dlažba stávající	s.v. = 2,60 m
0291011	Chodba	15,00	Pož. dvoj. podhl.	Vdp. omítka štukové	Zátěžové PVC	s.v. = 2,328 m
0291020	Sklad	7,55	Stávající	–	Stávající	s.v. = 2,60 m
0291030	Sklad	6,70	Stávající	–	Stávající	s.v. = 2,60 m
0291040	Denní místnost	40,30	Akustický podhled	Vdp. omítka štukové/ker. obklad	Zátěžové PVC	s.v. = 2,60 m
0291050	Lékařský pokoj	15,00	Akustický podhled	Vdp. omítka štukové	Zátěžové PVC	s.v. = 2,60 m
0291051	WC, sprcha	4,65	Min. kazety		Keramická dlažba	s.v. = 2,60 m
0291070	Kuchyňka	7,30	Akustický podhled	Vdp. omítka štukové/ker. obklad	Zátěžové PVC	s.v. = 2,60 m
0291080	Psychologie	19,52	Akustický podhled	Vdp. omítka štukové	Zátěžové PVC	s.v. = 2,60 m
0291090	Logopedie I	17,40	Akustický podhled	Vdp. omítka štukové	Zátěžové PVC	s.v. = 2,60 m
0291100	Logopedie II	16,00	Akustický podhled	Vdp. omítka štukové	Zátěžové PVC	s.v. = 2,60 m
0291110	Čekárna/HUV	19,80	Akustický podhled	Vdp. omítka štukové	Zátěžové PVC	s.v. = 2,60 m
0291121	Akumulátorovna	7,00	Stávající	Vdp. omítka štukové	Stávající	s.v. = 2,60 m
0291122	CBS	1,52	Stávající	Vdp. omítka štukové	Stávající	s.v. = 2,60 m
0291120	Předsíň	3,86	Stávající	Vdp. omítka štukové/ker. obklad	Zátěžové PVC	s.v. = 2,60 m
0291130	Fyzioterapie	35,40	Akustický podhled	Vdp. omítka štukové	Zátěžové PVC	s.v. = 2,60 m
0291140	Parkování pomůcek/zádveří	35,15	Akustický podhled	Vdp. omítka štukové	Keramická dlažba	s.v. = 2,60 m
0291200	Sklad	19,45	Stávající	–	Stávající	s.v. = 2,60 m
0291210	Sklad	21,66	Stávající	–	Stávající	s.v. = 2,60 m
0291250	Rozvaděč	2,10	–	–	Stávající	
0291260	Rozvaděč	2,00	–	–	Stávající	
0291270	Rozvaděč	1,18	–	–	Stávající	
0291280	Zázemí kliniky	32,72	Akustický podhled	Vdp. omítka štukové	Zátěžové PVC	s.v. = 2,60/2,50 m
0291340	Sklad	3,30	SDK PO EI 30 DP1	Vdp. omítka štukové	Keramická dlažba	s.v. = 2,39 m
0291320	WC muži	4,06	Akustický podhled	Vdp. omítka štukové/ker. obklad	Keramická dlažba	s.v. = 2,40 m
0291330	Předsíň	1,52	Akustický podhled	Vdp. omítka štukové/ker. obklad	Keramická dlažba	s.v. = 2,40 m
0291310	WC muži	2,00	Akustický podhled	Vdp. omítka štukové/ker. obklad	Keramická dlažba	s.v. = 2,60 m
0291360	WC imobil/ženy	8,86	Akustický podhled	Vdp. omítka štukové/ker. obklad	Stávající	s.v. = 2,60 m
0291370	Kabel. komora/server	5,60	–	Stávající	Stávající	
0291380	Sklad	33,12	Akustický podhled	Vdp. omítka štukové/ker. obklad	Keramická dlažba	s.v. = 2,60 m
0291381	Sklad špinavého prádla	19,50	Akustický podhled	Vdp. omítka štukové/ker. obklad	Keramická dlažba	s.v. = 2,60 m
0291382	Úklid	8,15	Akustický podhled	Vdp. omítka štukové/ker. obklad	Keramická dlažba	s.v. = 2,60 m
0291390	Chodba	13,70	Akustický podhled	Vdp. omítka štukové/ker. obklad	Keramická dlažba	s.v. = 2,60 m
0291400	Sklad	5,90	Akustický podhled	Vdp. omítka štukové/ker. obklad	Keram. dlažba	s.v. = 2,60 m
0291410	Sklad	9,60	Akustický podhled	Vdp. omítka štukové/ker. obklad	Keram. dlažba	s.v. = 2,60 m
0291420	Rozvaděč	1,42	–	–	Stávající	
0291430	Rozvaděč	1,42	–	–	Stávající	
Celková plocha 1.NP		604,29				

OVĚŘENO
Magistrátem města Olomouce, odborem stavebního
odd. stavebního úřadu I
Sp. zn.: S-SMOl/ 246308/2024/OS
Dne: 16.07.2024

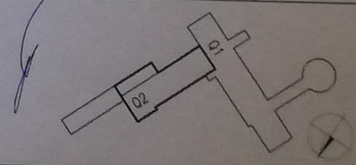

Ing. PAVEL MALENDA
autorizovaný inženýr pro pozemní stavby
ČKAIT - 1201795

Zakázka: Stavební úpravy budovy Q ambulance a zázemí dětské kliniky	M&B cProjekce s.r.o.
Investor: Fakultní nemocnice Olomouc, Zdravotníků 248/7, 779 00 Olomouc, IČO: 00098892	Datum: 08/2024
Vypracoval: David Klimeš	Měřítko: 1:50
Označení výkresu: ARCHITEKTONICKO - STAVEBNÍ ŘEŠENÍ Q2 - Půdorys 1.PP - navržený stav	Stupeň: DSPS