


Budova Q3
Půdorys 1PP

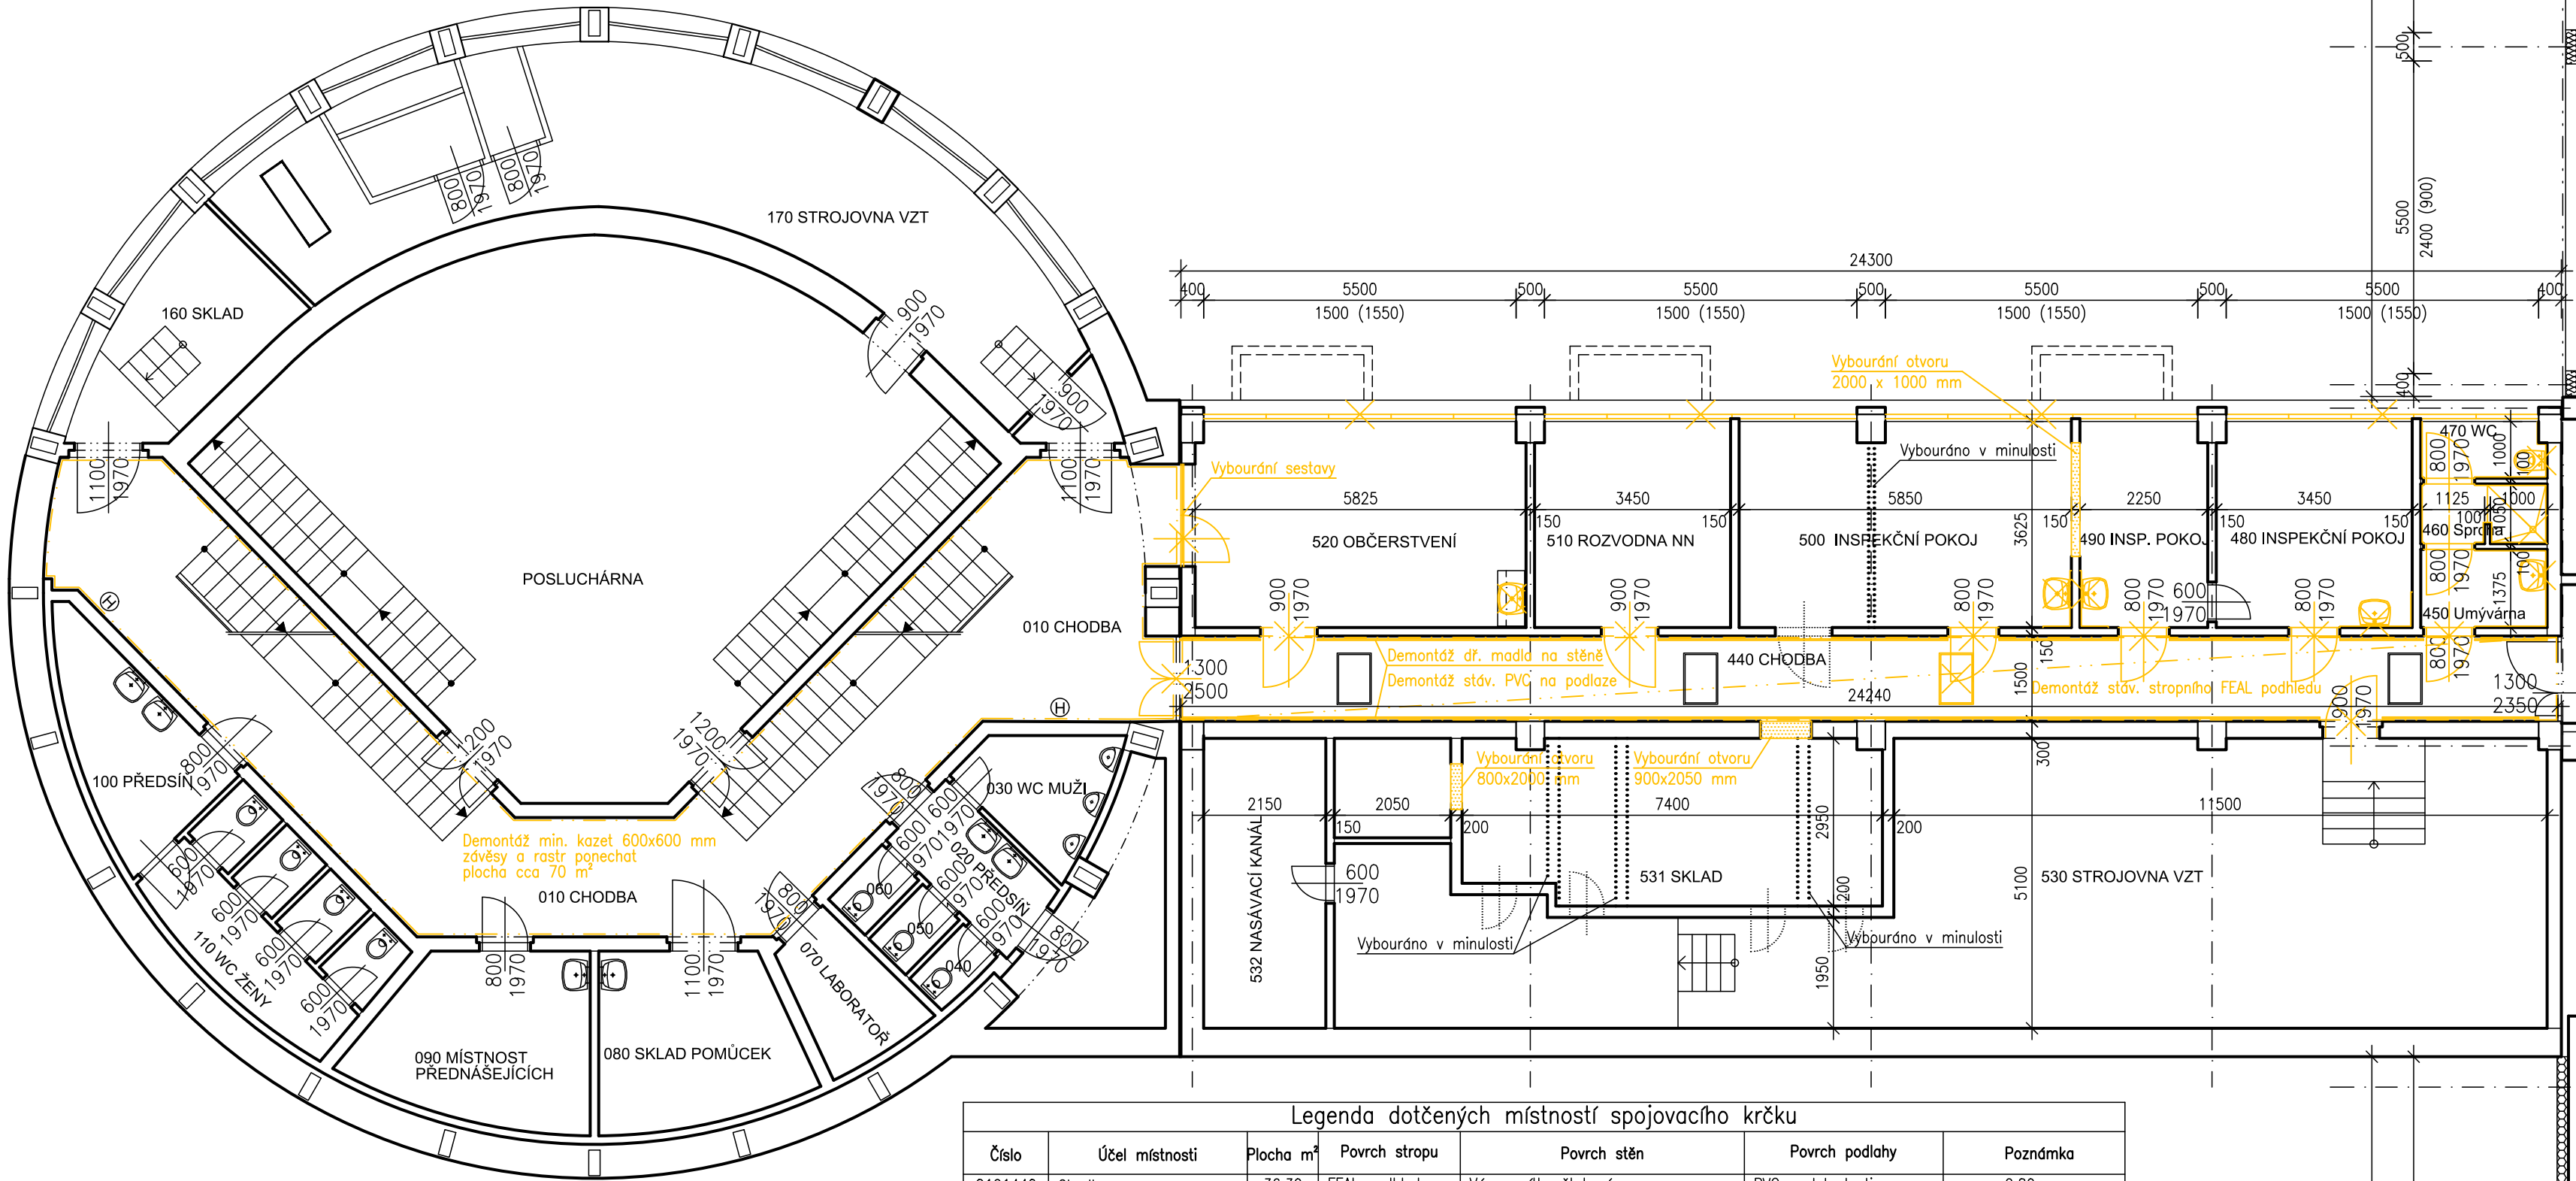

Rozsah bouracích prací v dotčených místnostech:

- Výměna podlahové krytiny
- Demontáž stávajících podhledů FEAL a desek z min. kazet
- Demontáž vyznačených zařízení předmětů
- Demontáž stávajících dřevěných model na chodbě
- Posun stávající nástěnné klimatizace v m.č. 500
- Demontáž vyznačených k–cí
- Výměna vyznačených výplní otvorů
- Vybourání vyznačených otvorů, vybourání vyznačeného zdiva
- Oprava omítek navazujících na modernizaci elektro instalace učeben a chodby
- Otluk stávajících obkladů

Legenda značení:

- Stávající konstrukce
- Bourané a demontované k–ce
- Bourané konstrukce
- Vybouráno v minulosti
- Stávající nástěnný hydrant

Legenda dotčených místností spojovacího krčku						
Číslo	Účel místnosti	Plocha m²	Povrch stropu	Povrch stěn	Povrch podlahy	Poznámka
Q191440	Chodba	36,30	FEAL podhled	Váp. omítky štuková	PVC povlak. krytina	s.v. = 2,80 m
Q191450	Umyvárna	3,10	Váp. omítky štuk	Váp. omítky štuková + keram. obklad	Keramická dlažba	s.v. = 3,05 m
Q191460	Sprcha	2,30	Váp. omítky štuk	Váp. omítky štuková + keram. obklad	Keramická dlažba	s.v. = 3,05 m
Q191470	WC	2,20	Váp. omítky štuk	Váp. omítky štuková + keram. obklad	Keramická dlažba	s.v. = 3,05 m
Q191480	Inspekční pokoj	12,44	Váp. omítky štuk	Váp. omítky štuková	PVC povlak. krytina	s.v. = 3,05 m
Q191490	Inspekční pokoj	8,10	Váp. omítky štuk	Váp. omítky štuková	PVC povlak. krytina	s.v. = 3,05 m
Q191500	Inspekční pokoj	21,10	Váp. omítky štuk	Váp. omítky štuková	PVC povlak. krytina	s.v. = 3,05 m
Q191510	Rozvodna NN	12,44	Váp. omítky štuk	Váp. omítky štuková	PVC povlak. krytina	s.v. = 3,05 m
Q191520	Občerstvení	21,30	Váp. omítky štuk	Váp. omítky štuková	PVC povlak. krytina	s.v. = 3,05 m
Q191530	Strojovna VZT	81,10	Váp. omítky štuk	Váp. omítky štuková	Nátěr na beton	s.v. = 3,40 m
Q191531	Sklad	24,70	Váp. omítky štuk	Váp. omítky štuková	PVC povlak. krytina	s.v. = 3,05 m
Q191532	Nasávací kanál	11,00	Váp. omítky štuk	Váp. omítky štuková	Nátěr na beton	s.v. = 3,05 m
Celková plocha 1.NP		236,08				

Archivní číslo objednatele: VZ-2022-000810

Zakázka:		M&B eProjekce s.r.o. Čechova 106/2a, Přerov 750 02 email: info@eprojekce.cz tel: 581 110 817	
Stavební úpravy budovy Q ambulance a zázemí dětské kliniky			
Investor:		Datum:	
Fakultní nemocnice Olomouc, Zdravotníků 248/7, 779 00 Olomouc, IČO: 00098892		01/2024	
Vypracoval		Měřítko:	Stupeň:
Ing. Pavel Malenda		1:100	DSP
Označení výkresu:			Číslo výkresu:
ARCHITEKTONICKO - STAVEBNÍ ŘEŠENÍ			D.1.1.02
SO 01 (Q1) - Půdorys 1.PP - stávající stav + bourací práce			