





## SEZNAM KABELŮ

kabel č.	typ kabelu	vedeno z:	vedeno do:
1	TCEPKPPELE 50XN0,4	pavilon XR	pavilon D/A
2	TCEPKPPELE 50XN0,4	pavilon XR	pavilon D/A
3	TCEPKPPELE 50XN0,4	pavilon XR	pavilon D/A
4	TCEPKPPELE 50XN0,4	pavilon XR	pavilon D/A
5	TCEPKPPELE 50XN0,4	pavilon XR	pavilon A
6	TCEPKPPELE 50XN0,4	pavilon XR	pavilon A
7	TCEPKPPELE 50XN0,4	pavilon XR	pavilon A
8	TCEPKPPELE 50XN0,4	pavilon XR	pavilon A
9	TCEPKPPELE 50XN0,4	pavilon XR	pavilon A
10	TCEPKPPELE 50XN0,4	pavilon XR	pavilon D/A
11	TCEPKPPELE 50XN0,4	pavilon XR	pavilon D/A
12	TCEPKPPELE 50XN0,4	pavilon XR	pavilon C - porodnice
13	TCEPKPPELE 50XN0,4	pavilon XR	pavilon C - porodni
14	TCEPKPPELE 50XN0,4	pavilon XR	pavilon P - kožní
15	TCEPKPPELE 50XN0,4	pavilon XR	pavilon Q2 - dětská klinika
16	TCEPKPPELE 50XN0,4	pavilon XR	pavilon S - ortopedie
17	TCEPKPPELE 100XN0,4	pavilon XR	SR4
18	TCEPKPPELE 100XN0,4	pavilon XR	SR4
19	TCEPKPPELE 35XN0,6	pavilon XR	SR4 vrátnice
20	TCEPKPPELE 50XN0,4	pavilon XR	SR5
21	TCEPKPPELE 50XN0,4	pavilon XR	O2 Czech Republic a.s.
22	TCEPKPPELE 100XN0,6	pavilon XR	pavilon J - III. interna
23	TCEPKPPELE 100XN0,6	pavilon XR	Lékárna
24	TCEPKPPELE 150XN0,6	pavilon XR	SR5
25	TCEPKPPELE 200XN0,6	pavilon XR	SR5
26	TCEPKPPELE 75XN0,4	pavilon XR	pavilon L - hematologie
27	TCEPKPPELE 100XN0,4	pavilon XR	pavilon U - psychiatrie
31	TCEPKPPELE 50XN0,4	pavilon XR	W/A - Feditařství
32	TCEPKPPELE 50XN0,4	pavilon XR	pavilon H2 - onkologie
33	TCEPKPPELE 35XN0,6	pavilon XR	pavilon X PET - CT
34	TCEPKPPELE 50XN0,4	pavilon XR	pavilon E - oční
35	TCEPKPPELE 100XN0,4	pavilon XR	pavilon H1 - onkologie (starý)
36	TCEPKPPELE 150XN0,4	pavilon XR	SR2
37	TCEPKPPELE 150XN0,4	pavilon XR	SR3
38	TCEPKPPELE 100XN0,6	pavilon XR	SR1
39	TCEPKPPELE 50XN0,4	pavilon XR	pavilon B - stará ústředna

## VSTUP DO TEPLVODU – pohled z teplovodu do terénu

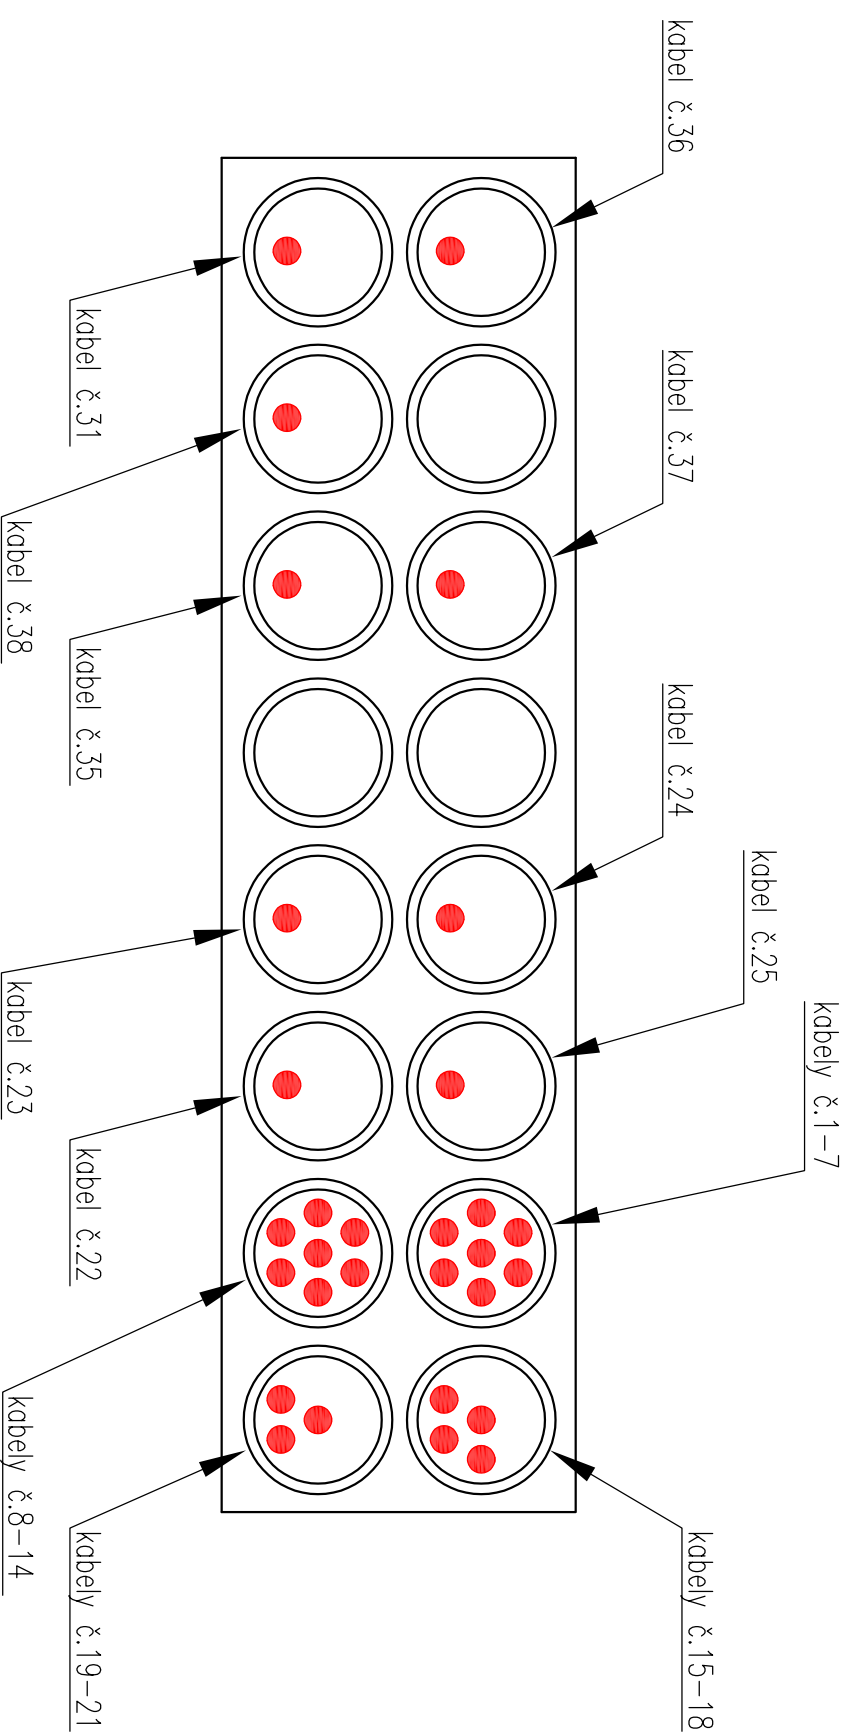

KONTROLOVAL	KRESLIL	ZODP.PRACOVNIK	  	
ing.Křižan P.	Dvořák R.	Hořík V.		
INVESTOR	ERISERV, spol. s r.o.		FORMÁT	2xA4
MÍSTO STAVBY	FN Olomouc		DATUM	03/2017
NÁZEV STAVBY:	Modernizace telefonního systému FN Olomouc		ÚČEL	DSPS
			MĚŘÍTKO	–
			Č.ZAKÁZKY	136 623 000
			Č.ARCHIVNÍ	–
	ČÍSLO KOPIE	ČÍSLO VÝKRESU		
	VSTUP KABELŮ DO TEPLVODU			05