




## SEZNAM KABELŮ

kabel č.	typ kabelu	vedeno z:	vedeno do:
1	TCEPK/PFLE 50XN0,4	pavilon XR	pavilon D/A
2	TCEPK/PFLE 50XN0,4	pavilon XR	pavilon D/A
3	TCEPK/PFLE 50XN0,4	pavilon XR	pavilon D/A
4	TCEPK/PFLE 50XN0,4	pavilon XR	pavilon D/A
5	TCEPK/PFLE 50XN0,4	pavilon XR	pavilon A
6	TCEPK/PFLE 50XN0,4	pavilon XR	pavilon A
7	TCEPK/PFLE 50XN0,4	pavilon XR	pavilon A
8	TCEPK/PFLE 50XN0,4	pavilon XR	pavilon A
9	TCEPK/PFLE 50XN0,4	pavilon XR	pavilon A
10	TCEPK/PFLE 50XN0,4	pavilon XR	pavilon D/A
11	TCEPK/PFLE 50XN0,4	pavilon XR	pavilon D/A
12	TCEPK/PFLE 50XN0,4	pavilon XR	pavilon C - porodnice
13	TCEPK/PFLE 50XN0,4	pavilon XR	pavilon C - porodni
14	TCEPK/PFLE 50XN0,4	pavilon XR	pavilon P - kožní
15	TCEPK/PFLE 50XN0,4	pavilon XR	pavilon Q2 - dětská klinika
16	TCEPK/PFLE 50XN0,4	pavilon XR	pavilon S - ortopedie
17	TCEPK/PFLE 100XN0,4	pavilon XR	SR4
18	TCEPK/PFLE 100XN0,4	pavilon XR	SR4
19	TCEPK/PFLE 35XN0,6	pavilon XR	vrátnice
20	TCEPK/PFLE 50XN0,4	pavilon XR	SR5
21	TCEPK/PFLE 50XN0,4	pavilon XR	Q2 Czech Republic a.s.
22	TCEPK/PFLE 100XN0,6	pavilon XR	pavilon J - III. Interná
23	TCEPK/PFLE 100XN0,6	pavilon XR	Lékárna
24	TCEPK/PFLE 150XN0,6	pavilon XR	SR5
25	TCEPK/PFLE 200XN0,6	pavilon XR	SR5
26	TCEPK/PFLE 75XN0,4	pavilon XR	pavilon L - hematologie
27	TCEPK/PFLE 100XN0,4	pavilon XR	pavilon U - psychiatrie
31	TCEPK/PFLE 50XN0,4	pavilon XR	V/A - fediťalství
32	TCEPK/PFLE 50XN0,4	pavilon XR	pavilon H2 - onkologie
33	TCEPK/PFLE 35XN0,6	pavilon XR	pavilon X PET - CT
34	TCEPK/PFLE 50XN0,4	pavilon XR	pavilon E - oční
35	TCEPK/PFLE 100XN0,4	pavilon XR	pavilon H1 - onkologie (starý)
36	TCEPK/PFLE 150XN0,4	pavilon XR	SR2
37	TCEPK/PFLE 150XN0,4	pavilon XR	SR3
38	TCEPK/PFLE 100XN0,6	pavilon XR	SR1
39	TCEPK/PFLE 50XN0,4	pavilon XR	pavilon B - stará ústředna

WYSTUP Z KOLEKTORU – pohled na strop kolektoru

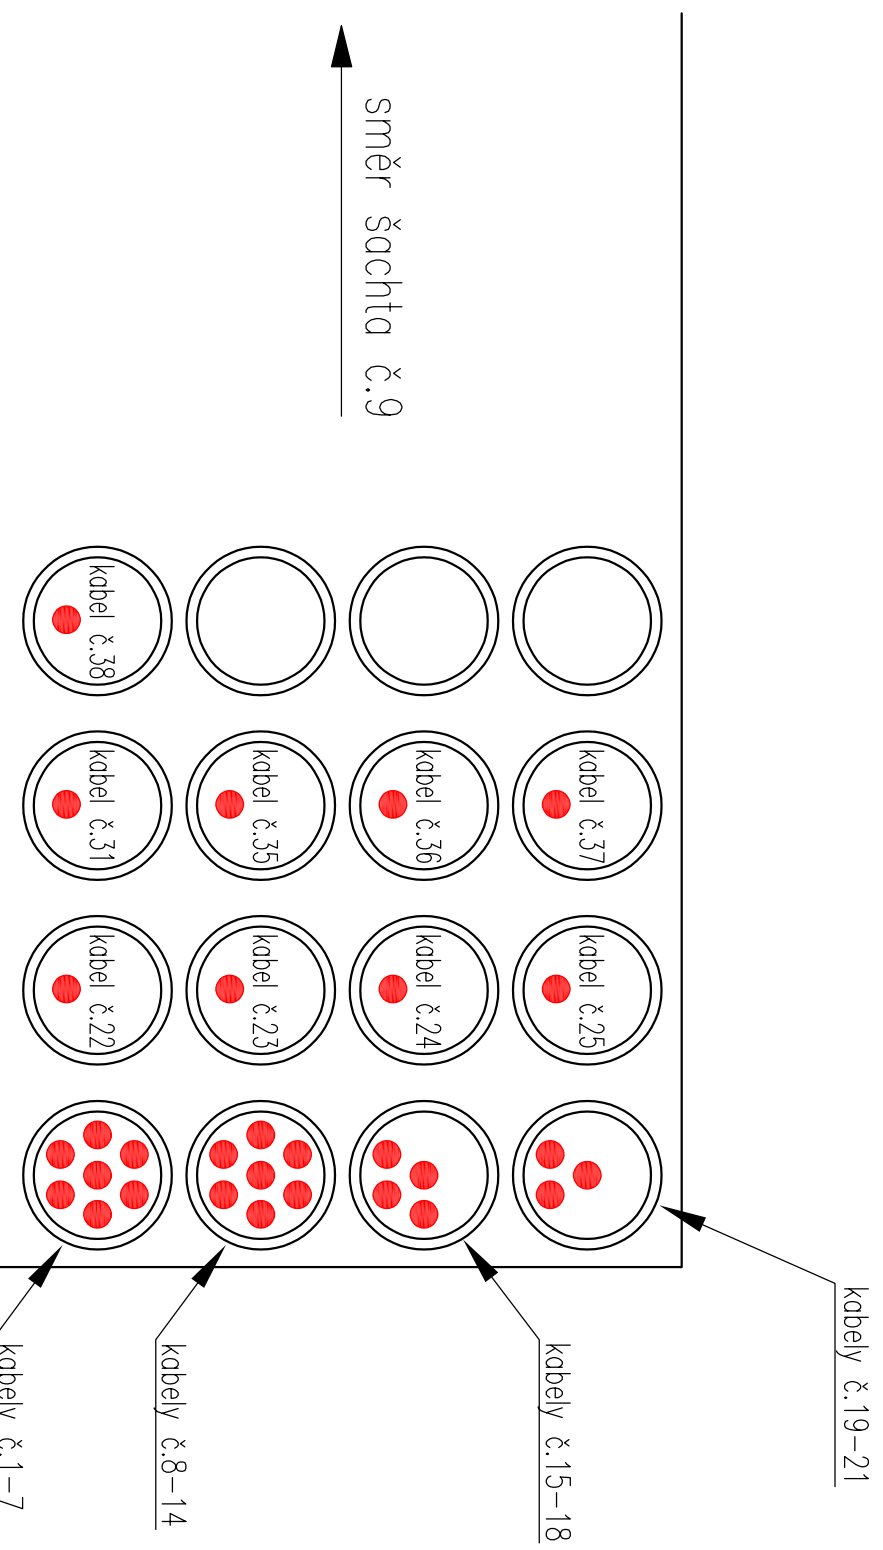

KONTROLOVAL	KRESLIL	ZODP.PRACOVNIK	 <small>STIEL, spol.s r.o.  sídlo: Batořova 957/15  provozovna: Pásmovská 74  618 00 Brno</small>  <small>DNV-GL  certifikace  ISO 9001:2015</small>	
ing.Křižan P.	Dvořák R.	Hořík V.	FORMAT	2xA4
INVESTOR	ERISERV, spol. s r.o.		DATUM	03/2017
MÍSTO STAVBY	FN Olomouc		ÚČEL	DSPS
NÁZEV STAVBY:	Modernizace telefonního systému FN Olomouc			
			MĚŘÍTKO	–
			Č.ZAKÁZKY	136 623 000
			Č.ARCHIVNÍ	–
			ČÍSLO KOPIE	ČÍSLO WKKRESU
				06
WYSTUP KABELŮ Z KOLEKTORU				