



**SEZNAM KABELŮ**

kabel č.:	typ kabelu	vedeno z:	vedeno do:
1	TCPEKPFLE 50XND,4	pavilon XR	pavilon D/A
2	TCPEKPFLE 50XND,4	pavilon XR	pavilon D/A
3	TCPEKPFLE 50XND,4	pavilon XR	pavilon D/A
4	TCPEKPFLE 50XND,4	pavilon XR	pavilon D/A
5	TCPEKPFLE 50XND,4	pavilon XR	pavilon A
6	TCPEKPFLE 50XND,4	pavilon XR	pavilon A
7	TCPEKPFLE 50XND,4	pavilon XR	pavilon A
8	TCPEKPFLE 50XND,4	pavilon XR	pavilon A
9	TCPEKPFLE 50XND,4	pavilon XR	pavilon A
10	TCPEKPFLE 50XND,4	pavilon XR	pavilon D/A
11	TCPEKPFLE 50XND,4	pavilon XR	pavilon D/A
12	TCPEKPFLE 50XND,4	pavilon XR	pavilon C - porodnice
13	TCPEKPFLE 50XND,4	pavilon XR	pavilon C - porodni
14	TCPEKPFLE 50XND,4	pavilon XR	pavilon P - kožní
15	TCPEKPFLE 50XND,4	pavilon XR	pavilon Q2 - dětská klinika
16	TCPEKPFLE 50XND,4	pavilon XR	pavilon S - ortopedie
17	TCPEKPFLE 100XND,4	pavilon XR	SR4
18	TCPEKPFLE 100XND,4	pavilon XR	SR4
19	TCPEKPFLE 35XND,5	pavilon XR	vrátnice
20	TCPEKPFLE 50XND,4	pavilon XR	SRS5
21	TCPEKPFLE 50XND,4	pavilon XR	O2 Czech Republic a.s.
22	TCPEKPFLE 100XND,6	pavilon XR	pavilon J - III.interna
23	TCPEKPFLE 100XND,6	pavilon XR	Lékárna
24	TCPEKPFLE 150XND,6	pavilon XR	SRS5
25	TCPEKPFLE 200XND,6	pavilon XR	SRS5
26	TCPEKPFLE 75XND,4	pavilon XR	pavilon L - hematologie
27	TCPEKPFLE 100XND,4	pavilon XR	pavilon U - psychiatrie
31	TCPEKPFLE 50XND,4	pavilon XR	WA - fedičleství
32	TCPEKPFLE 50XND,4	pavilon XR	pavilon H2 - onkologie
33	TCPEKPFLE 35XND,6	pavilon XR	pavilon X PET - CT
34	TCPEKPFLE 50XND,4	pavilon XR	pavilon E - oční
35	TCPEKPFLE 100XND,4	pavilon XR	pavilon H1 - onkologie (starý)
36	TCPEKPFLE 150XND,4	pavilon XR	SR2
37	TCPEKPFLE 150XND,4	pavilon XR	SR3
38	TCPEKPFLE 100XND,6	pavilon XR	SR1
39	TCPEKPFLE 50XND,4	pavilon XR	pavilon B - stará ústředna

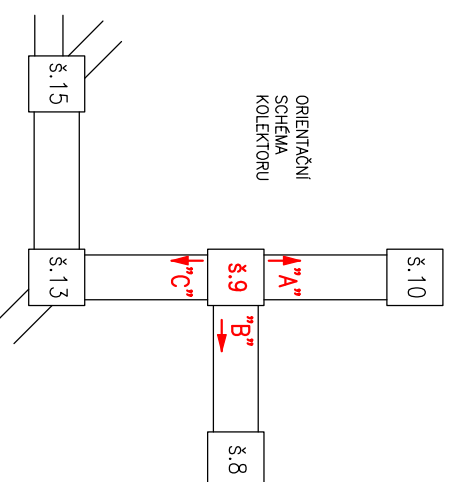

KONTROLOVAL	KRESLIL	ZODP.PRACOVNIK	 <small>STEL, spol.s r.o. sídlo: Batořov 957/15 618 00 Brno</small>	
ing.Křižan P.	Dvořák R.	Hořík V.		
INVESTOR	ERISERV, spol. s r.o.		FORMÁT	2xA4
MÍSTO STAVBY	FN Olomouc		DATUM	03/2017
NÁZEV STAVBY:	Modernizace telefonního systému FN Olomouc		ÚČEL	DSPS
			MĚŘITKO	—
			Č.ZAKAZKY	136 623 000
			Č.ARCHIVNÍ	—
			ČÍSLO KOPIE	ČÍSLO VÝKRESU
				07
ŘEZY KOLEKTOREM: ŠACHTA č.9				