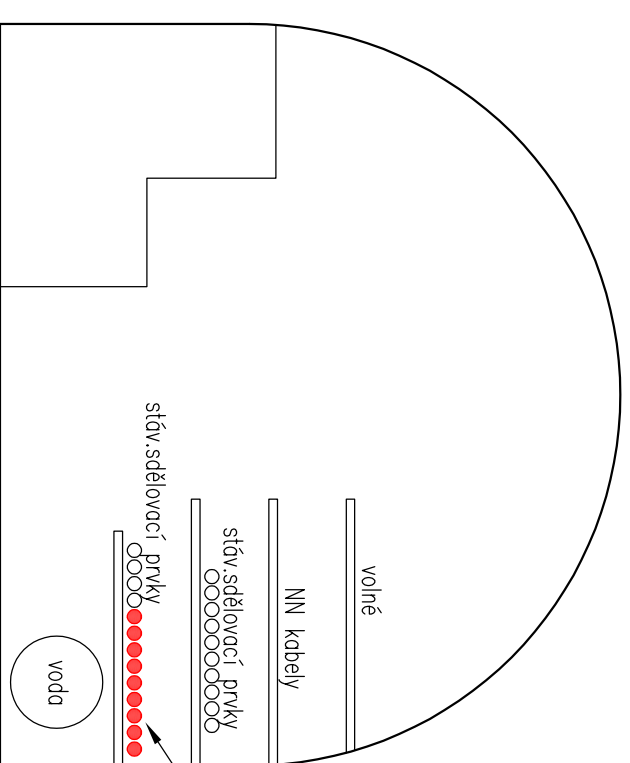


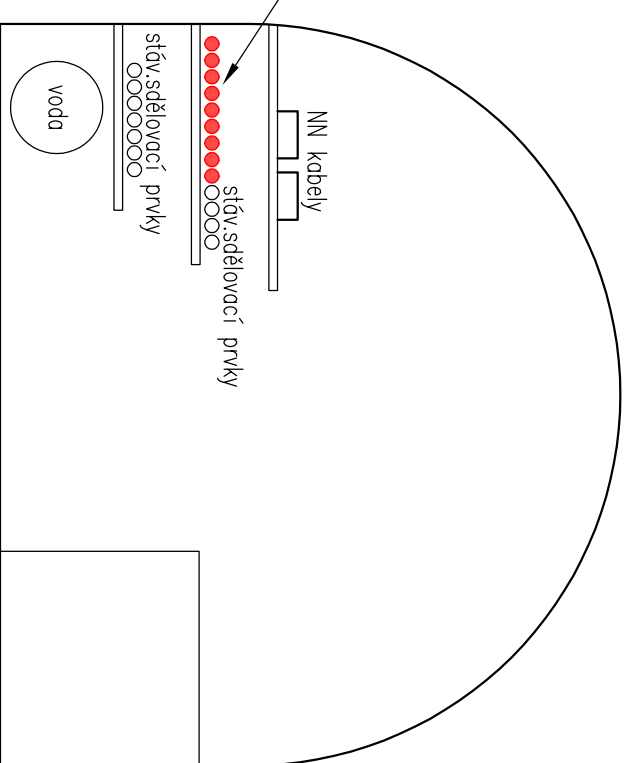
SEZNAM KABELŮ

Kabel č.	typ kabelu	vedeno z:	vedeno do:
1	TCEPKPFLE 50XND,4	pavilon XR	pavilon D/A
2	TCEPKPFLE 50XND,4	pavilon XR	pavilon D/A
3	TCEPKPFLE 50XND,4	pavilon XR	pavilon D/A
4	TCEPKPFLE 50XND,4	pavilon XR	pavilon D/A
5	TCEPKPFLE 50XND,4	pavilon XR	pavilon A
6	TCEPKPFLE 50XND,4	pavilon XR	pavilon A
7	TCEPKPFLE 50XND,4	pavilon XR	pavilon A
8	TCEPKPFLE 50XND,4	pavilon XR	pavilon A
9	TCEPKPFLE 50XND,4	pavilon XR	pavilon A
10	TCEPKPFLE 50XND,4	pavilon XR	pavilon D/A
11	TCEPKPFLE 50XND,4	pavilon XR	pavilon D/A
12	TCEPKPFLE 50XND,4	pavilon XR	pavilon C - porodnice
13	TCEPKPFLE 50XND,4	pavilon XR	pavilon C - porodni
14	TCEPKPFLE 50XND,4	pavilon XR	pavilon P - kožní
15	TCEPKPFLE 50XND,4	pavilon XR	pavilon Q2 - dětská klinika
16	TCEPKPFLE 50XND,4	pavilon XR	pavilon S - ortopedie
17	TCEPKPFLE 100XND,4	pavilon XR	SR4
18	TCEPKPFLE 100XND,4	pavilon XR	SR4
19	TCEPKPFLE 35XND,6	pavilon XR	vrátnice
20	TCEPKPFLE 50XND,4	pavilon XR	SR5
21	TCEPKPFLE 50XND,4	pavilon XR	O2 Czech Republic a.s.
22	TCEPKPFLE 100XND,6	pavilon XR	pavilon J - III. interna
23	TCEPKPFLE 100XND,6	pavilon XR	Lékárna
24	TCEPKPFLE 150XND,6	pavilon XR	SR5
25	TCEPKPFLE 200XND,6	pavilon XR	SR5
26	TCEPKPFLE 75XND,4	pavilon XR	pavilon L - hematologie
27	TCEPKPFLE 100XND,4	pavilon XR	pavilon U - psychiatrie
31	TCEPKPFLE 50XND,4	pavilon XR	WA - ředitelství
32	TCEPKPFLE 50XND,4	pavilon XR	pavilon H2 - onkologie
33	TCEPKPFLE 35XND,6	pavilon XR	pavilon X PET - CT
34	TCEPKPFLE 50XND,4	pavilon XR	pavilon E - oční
35	TCEPKPFLE 100XND,4	pavilon XR	pavilon H1 - onkologie (starý)
36	TCEPKPFLE 150XND,4	pavilon XR	SR2
37	TCEPKPFLE 150XND,4	pavilon XR	SR3
38	TCEPKPFLE 100XND,6	pavilon XR	SR1
39	TCEPKPFLE 50XND,4	pavilon XR	pavilon B - stará ústředna

ŘEZ "A", směr šachta č.13

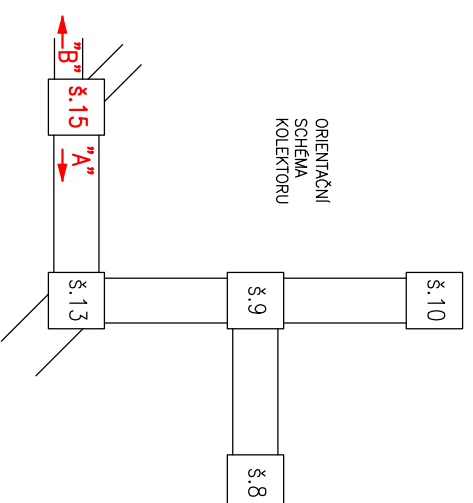




ŘEZ "B"



kabely č. 12-18,21,23

ORIENTAČNÍ
SCHEMA
KOLEKTORU



KONTROLOVAL	KRESLIL	ZODP.PRACOVNIK	 STEL, spol.s r.o. sídlo: Březová 957/15 provozovna: Jarmoučská 74 618 00 Brno	
ing.Křižan P.	Dvořák R.	Hořík V.	 DNV-GL certifikace č. 113 (DNV-GL)	
INVESTOR	ERISERV, spol. s r.o.	FORMAT	2xA4	
MÍSTO STAVBY	FN Olomouc	DATUM	03/2017	
NÁZEV STAVBY:	Modernizace telefonního systému FN Olomouc	ÚČEL	DSPS	
		MĚŘÍTKO	-	
		Č.ZAKÁZKY	136 623 000	
		Č.ARCHIVNÍ	-	
		ČÍSLO KOPIE	ČÍSLO VÝKRESU	
		09	09	
ŘEZY KOLEKTOREM: ŠACHTA č.15				