




RACK IV

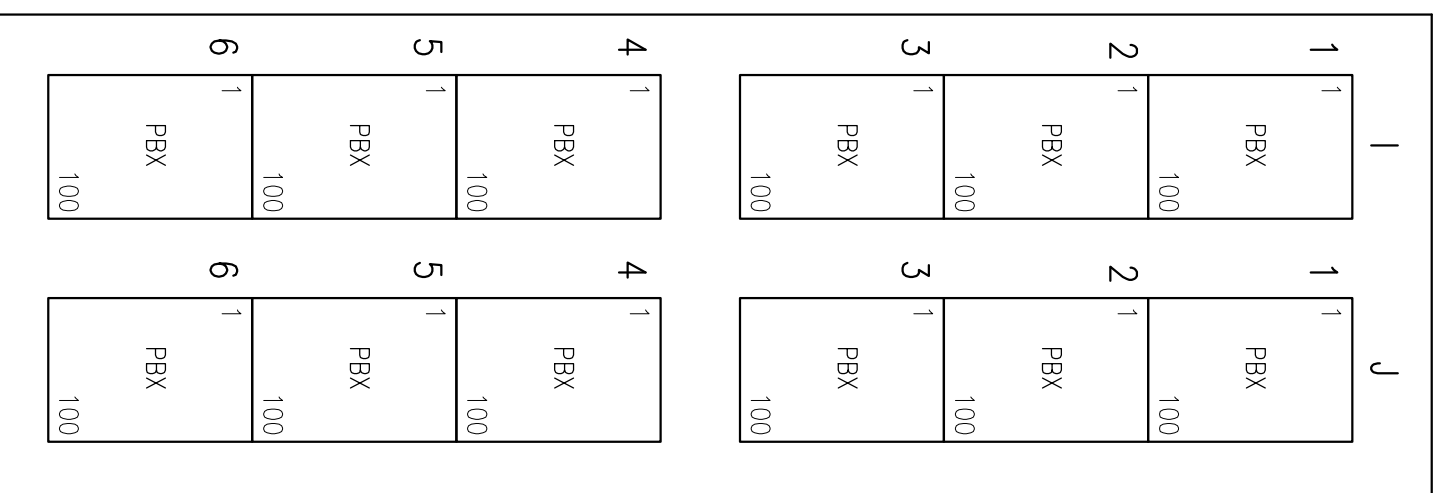


RACK III

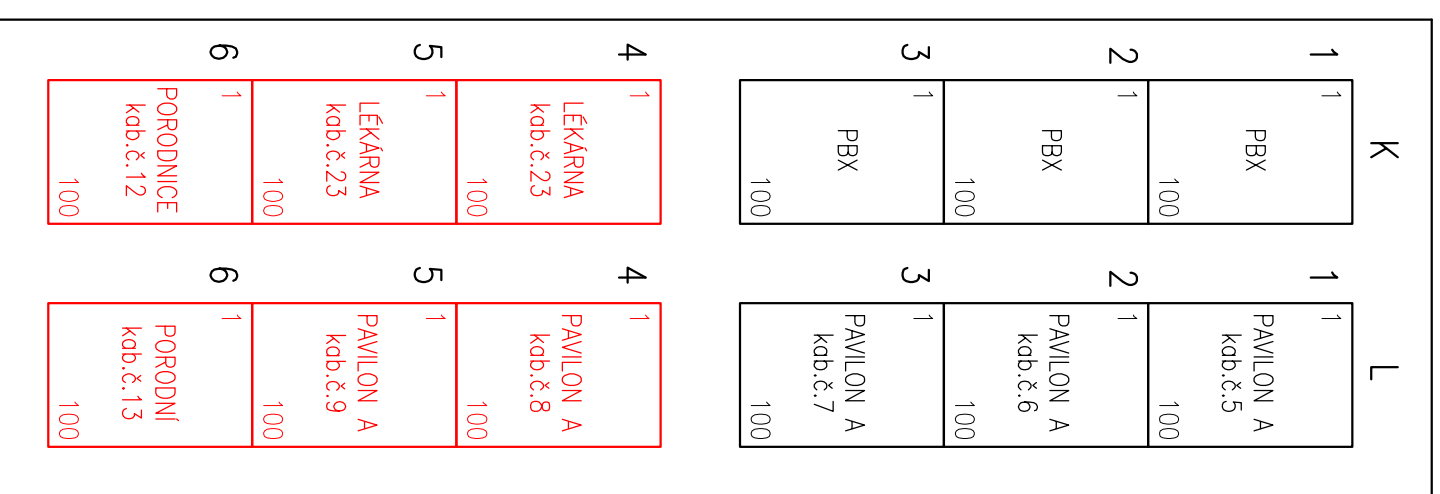


RACK II

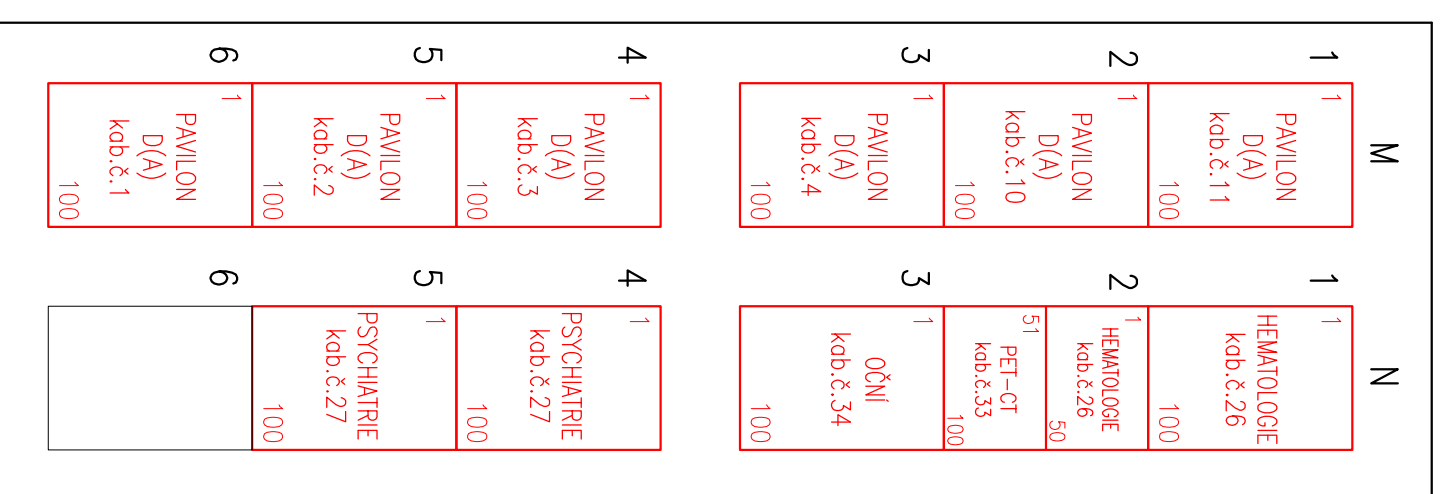

RACK I

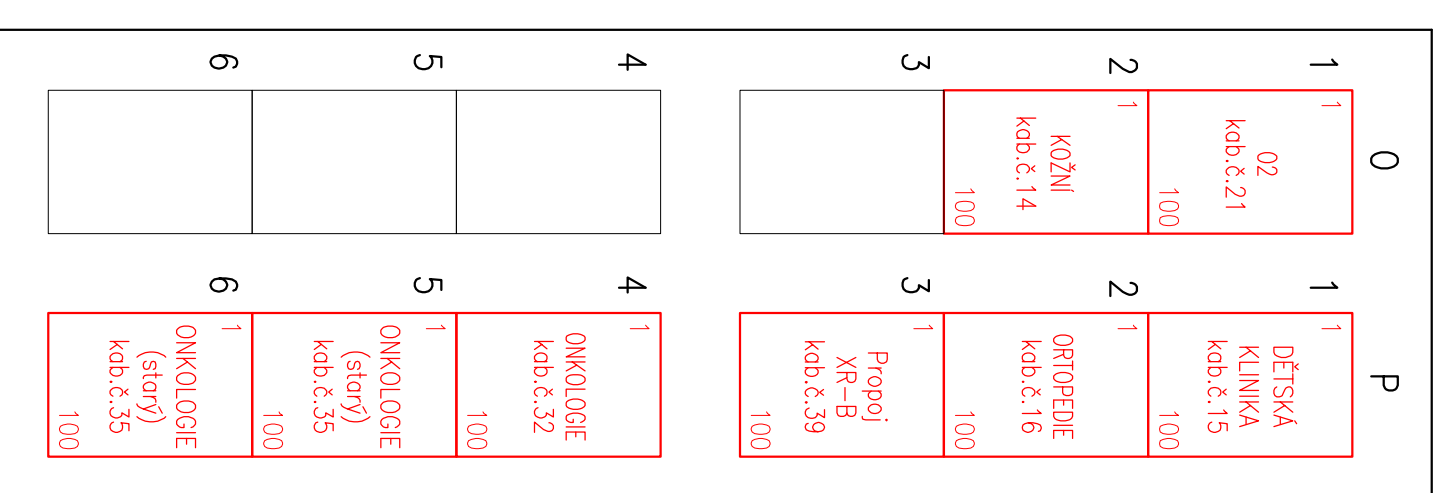

pavilon XR – místnost kabelového rozvodu

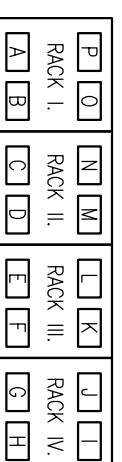

KONTROLOVAL KRESLIL ZODP. PRACOVNÍK

ing. Křižan P. Dvořák R. Holík V.

STIEL, spol. s r.o.
sídlé: Borena 957/15
140 00 Praha 4
Průmyslová, Mladoborská 74
Bř 19 99 Brno

INVESTOR ERISERV, spol. s r.o.

MÍSTO STAVBY FN Olomouc

NÁZEV STAVBY:

Modernizace telefonního systému FN Olomouc

FORMÁT A3

DATUM 03/2017

ÚČEL DSPS

MĚŘÍTKO –

Č. ZAKÁZKY 136 623 000

Č. ARCHIVNÍ –

ČÍSLO KOPIE ČÍSLO VÝKRESU

Rozvaděč HR II. – pavilon XR

1 1