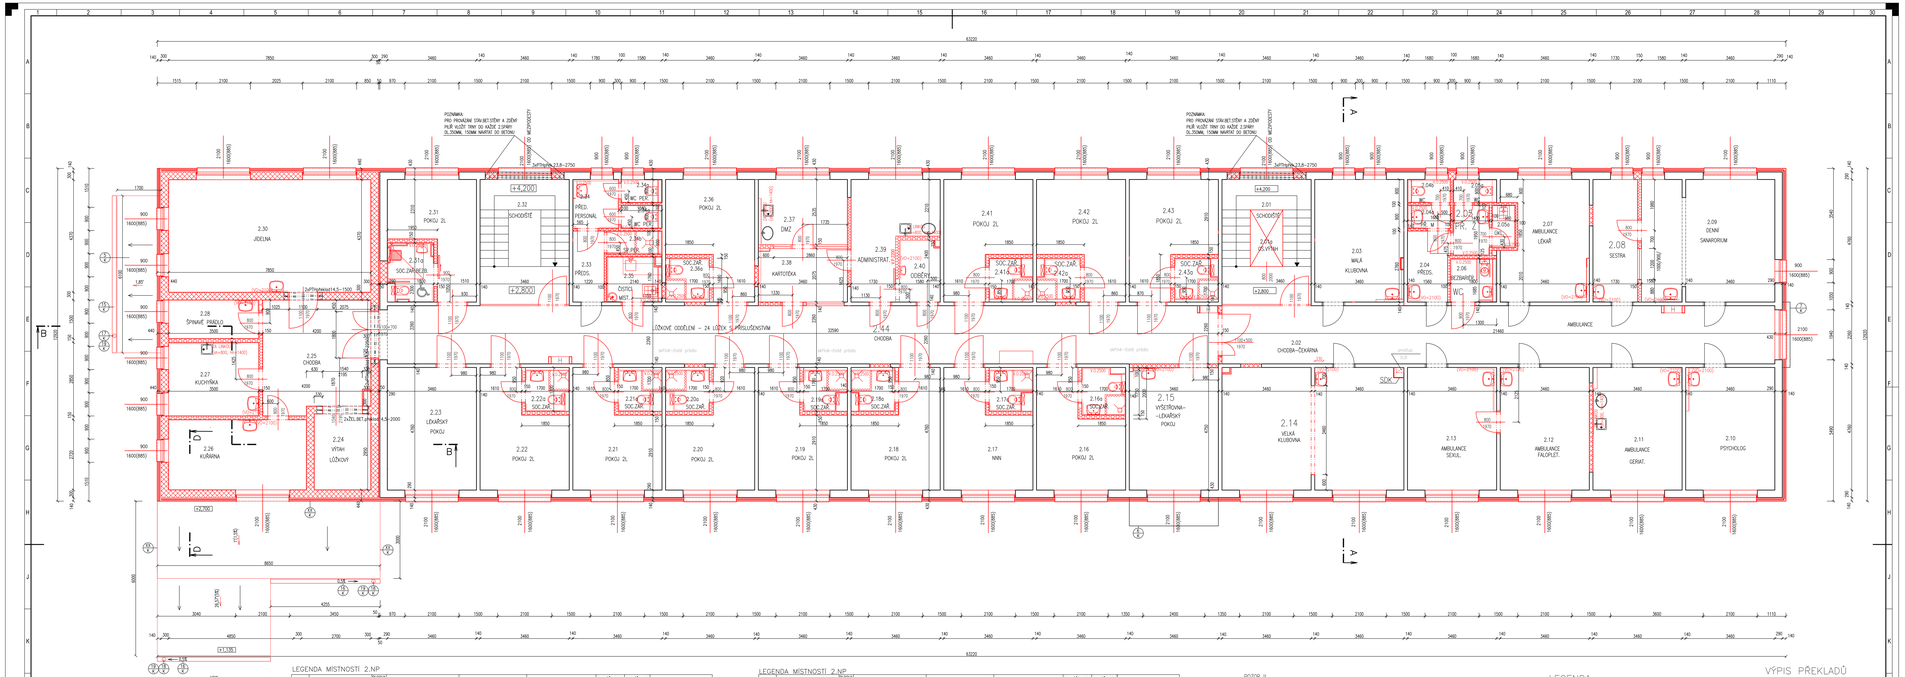
POZNÁMKA:
PRO PROVÁDĚNÍ STAVEBNÍCH ÚPRAV A ZMĚN
+4.200
+2.800
+0.350
2.30 JÍDELNA
2.31 POKOJ 2L
2.32 SCHODIŠTĚ
2.36 POKOJ 2L
2.37 DM2
2.38 KARTOTÉKA
2.39 ADMINISTRÁT
2.41 POKOJ 2L
2.42 POKOJ 2L
2.43 POKOJ 2L
2.02 CHODBA-ČEKÁRNA
2.03 MALÁ KLUBOVNA
2.07 AMBULANCE LÉKAŘ
2.08 SESTRA
2.09 DENNÍ SANATORIUM
2.10 PSYCHOLOG
2.11 AMBULANCE GERIAT.
2.12 AMBULANCE FALOPLET.
2.13 AMBULANCE SEXUOL.
2.14 VELKÁ KLUBOVNA
2.15 VÝŠITŘOVNA-LÉKAŘSKÝ POKOJ
2.16 POKOJ 2L
2.18 POKOJ 2L
2.19 POKOJ 2L
2.20 POKOJ 2L
2.21 POKOJ 2L
2.22 POKOJ 2L
2.23 LÉKAŘSKÝ POKOJ
2.24 VÝTAH LŮŽKOVÝ
2.25 CHODBA
2.27 KUCHYŇKA
SOC.ZAŘ.
SOC.ZAŘ.
ÚKLID
ČISTÍRNA
