


ŘEZ A - A

- KRYTINA Z TITANZINKOVÉHO PLECU TL 0,7mm
- PÍSKOVANÁ LEPENKA
- DŘEVĚNÉ BEDNĚNÍ 25MM-32MM - IMPREGNOVANÉ
- POUŠŤNÁ HYDROIZOL. BEZKONTAKTNÍ DIFUZNÍ FOLIE
- DŘEVĚNÉ PŘÍHRADOVÉ VÁZNIKY
- OCEĽ RÁM
- MEZISTŘEŠNÍ PROSTOR
- OSB DESKY-V PROSTORU NAD CHODBOU
- DŘEVĚNÝ ROST- HRANOLKY 80/80MM-IMPREGNOVANÉ
- OCEĽ RÁM
- TEPELNÁ IZOLACE TL180mm
- PAROZABRANA
- ZAVĚŠENÝ SADR. PODH.-GKF 15MM

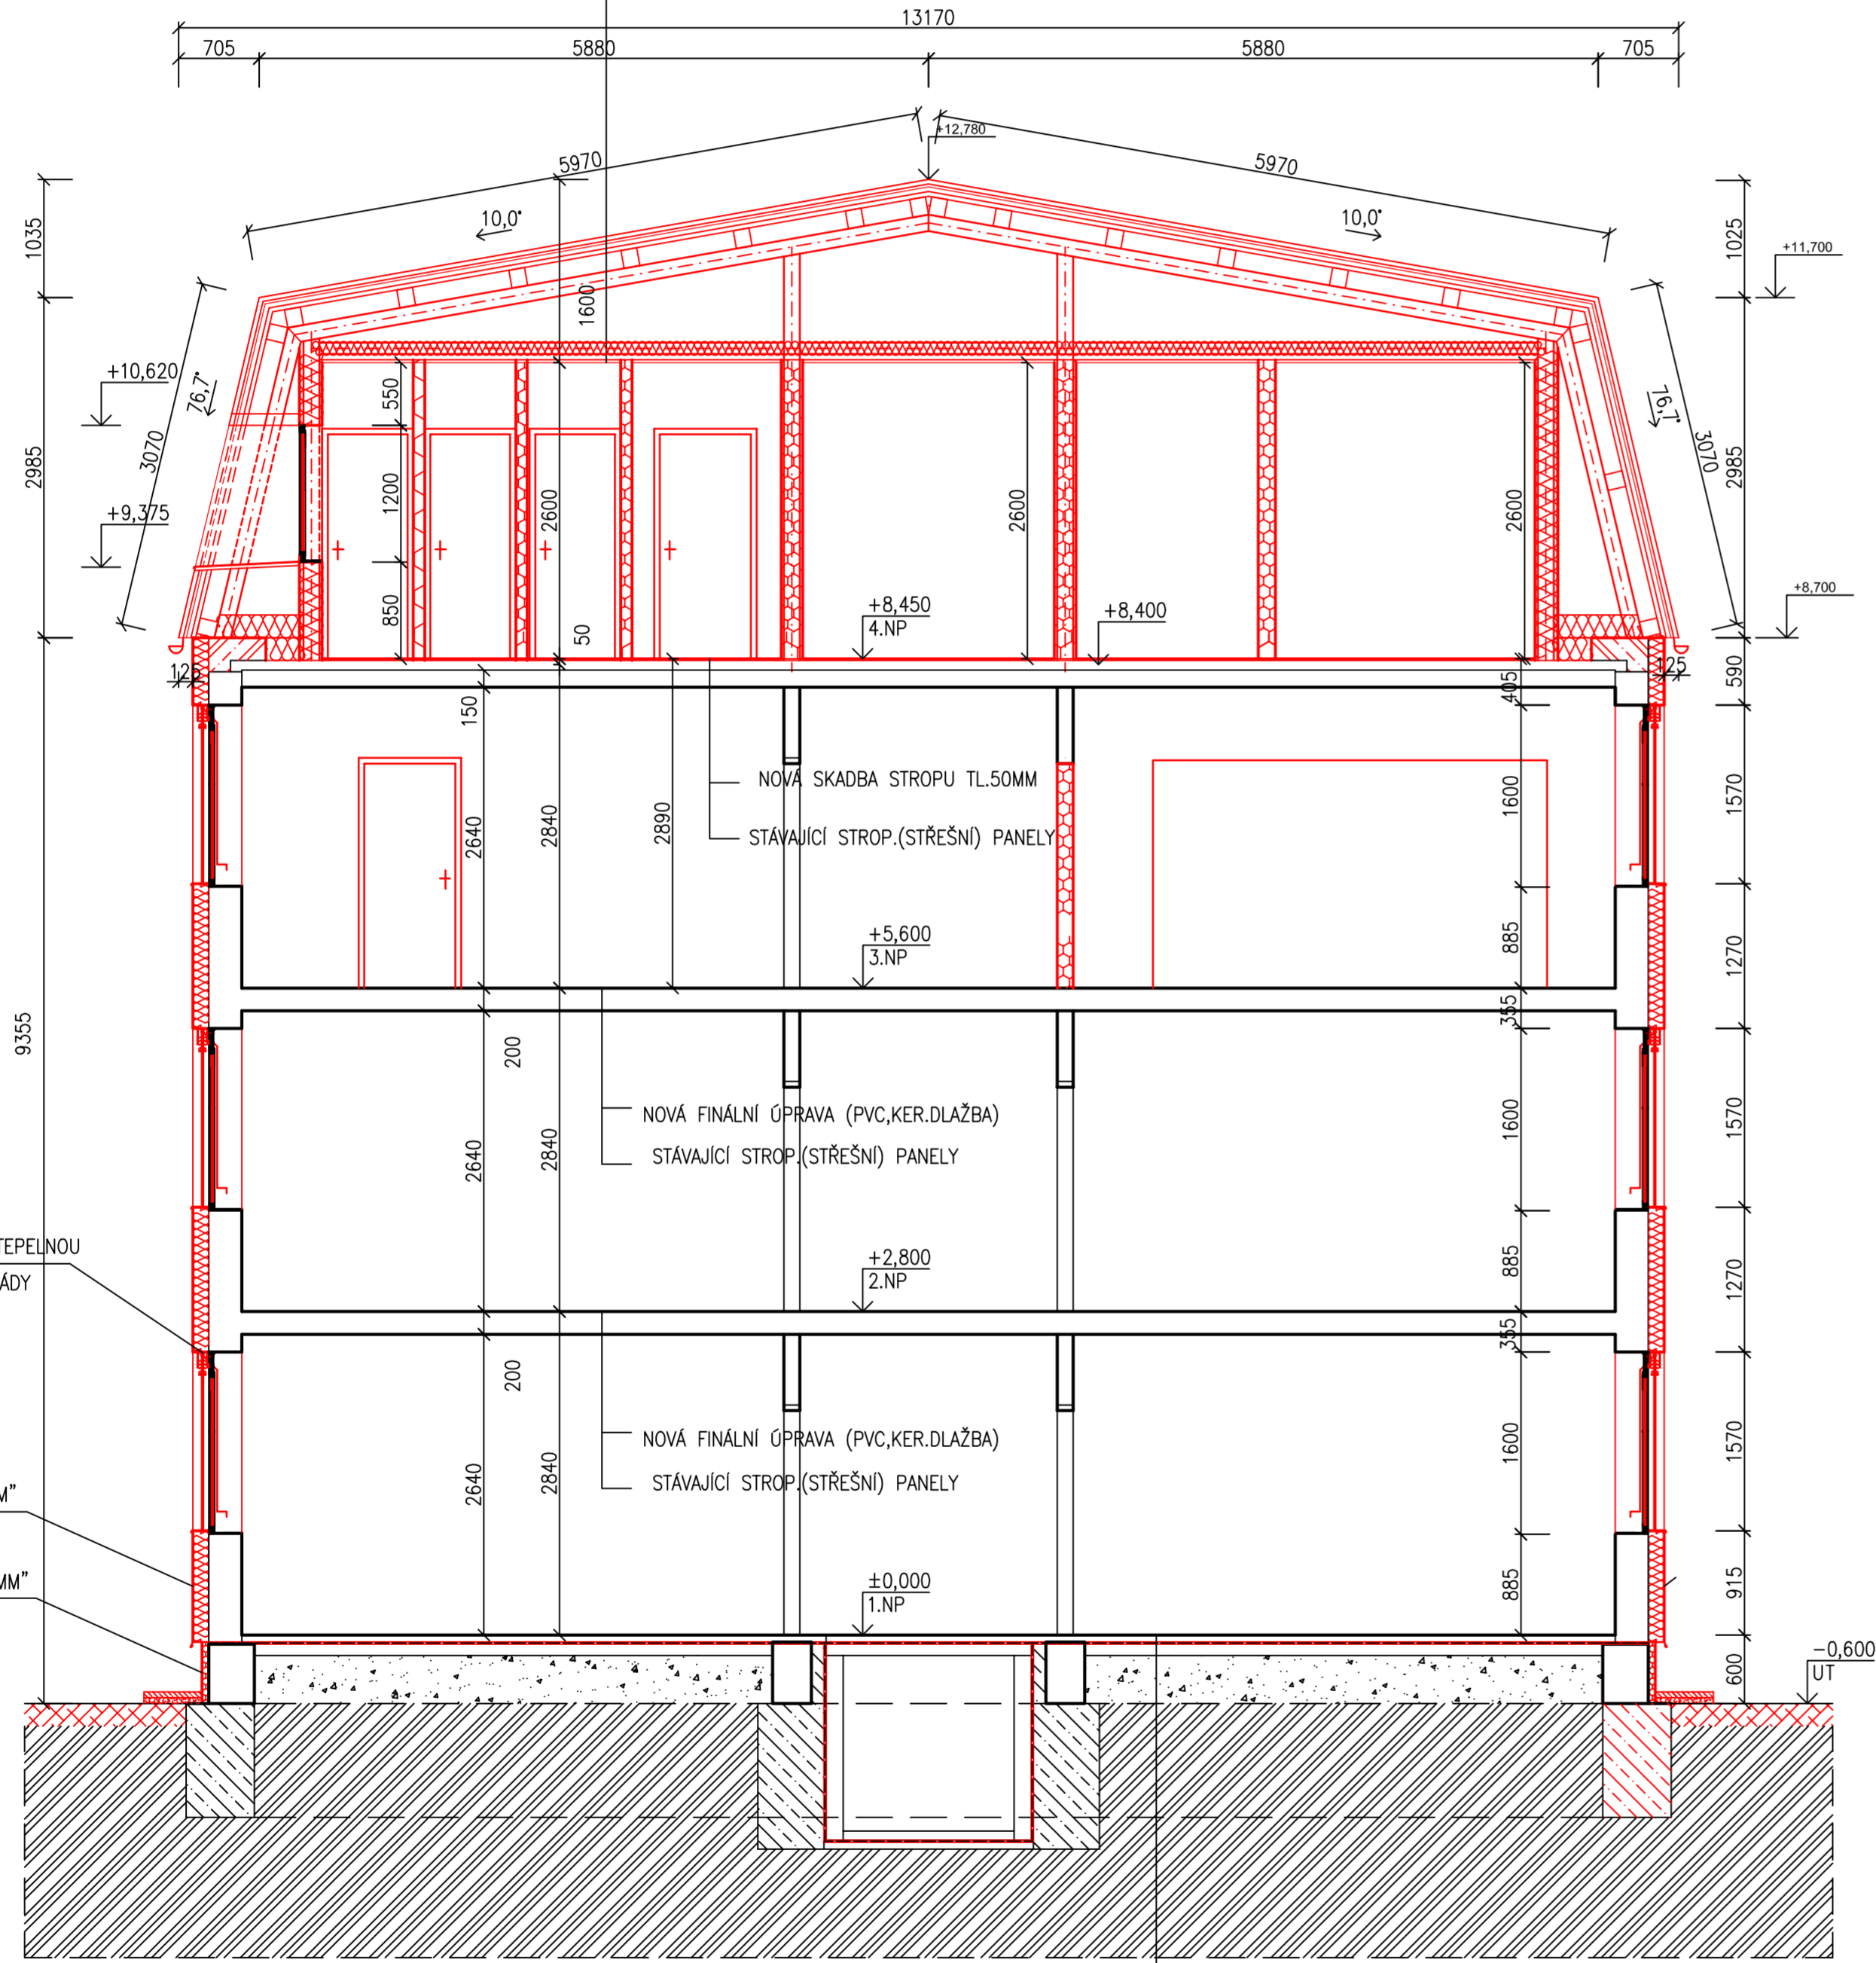

ŽALUZIOVÉ POUZDRŮ NAVÁZAT NA TEPELNŮU IZOLACI KONTAKTNĚ ZATEPLENĚ FASÁDY

"ETICS S TL."MW" 140MM"

"STYRODUR 2800S TL.120MM"

NOVÁ FINÁLNÍ ÚPRAVA (PVC,KER,DĽAŽBA)

STÁV.CEM.POTĚR

STÁV.TEPELNÁ IZOL.FIBREX

STÁV.VODOROVNÁ IZOLACE 2X IPA


STÁV.PODKLAD.BETON TL.100MM

STÁV.OCEĽOVĚ PLETIVO

PODSYP ZE ŠŤĚRKOPISKU - MAKADAM

ZPEVNĚNÁ ZEMINA

ŘEZ D-D

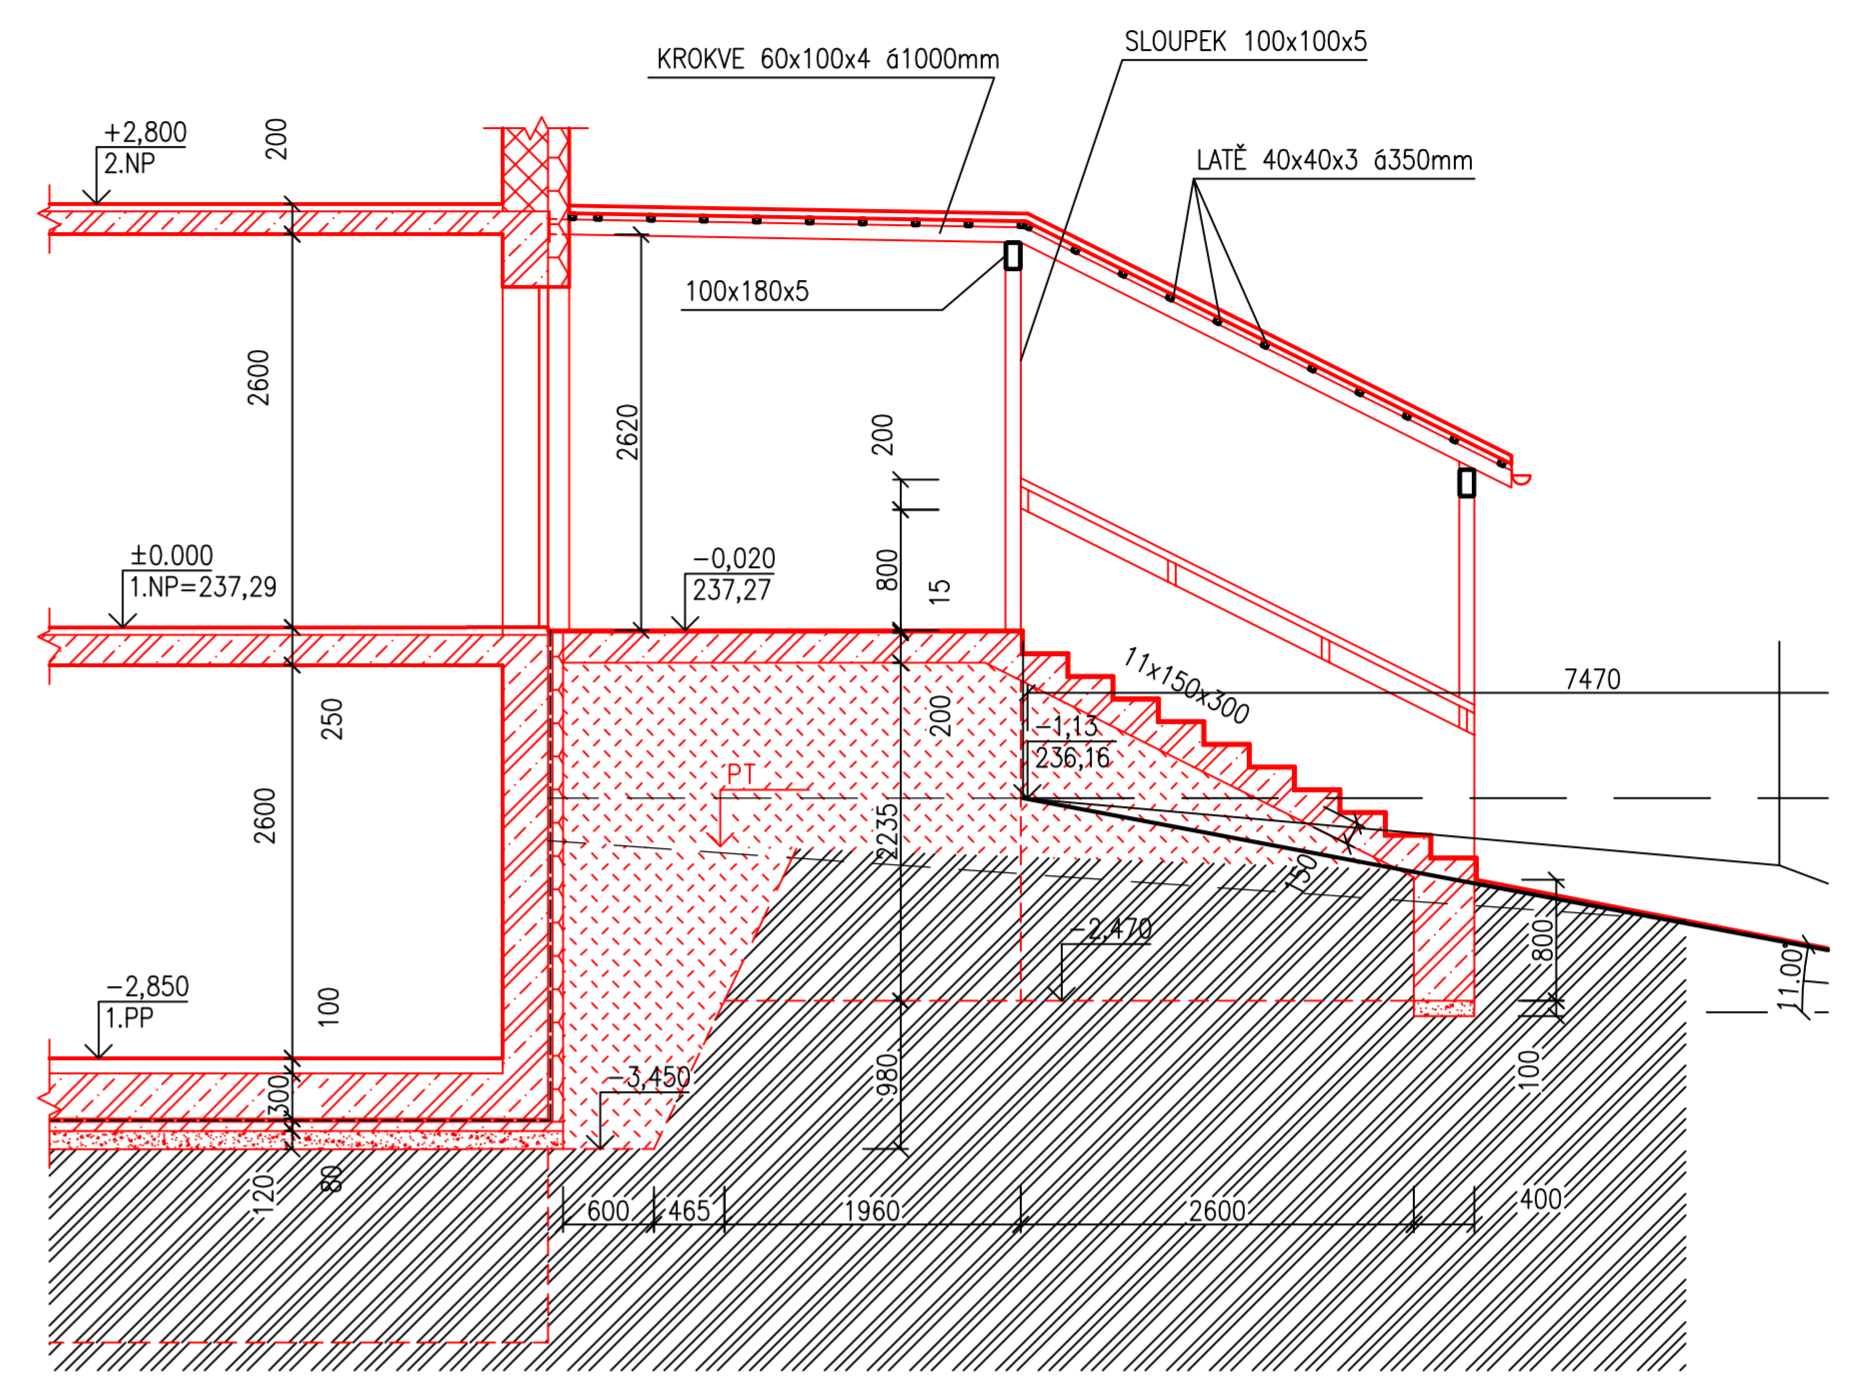

LEGENDA:

- STÁVAJÍCÍ KONSTRUKCE PANEĽOVĚHO OPLÁŠŤENÍ
- ZATEPLOVACÍ KONTAKTNÍ SYSTĚM - OPLÁŠŤENÍ (MINERÁLNÍ VLNOU)
- STÁVAJÍCÍ ZDĚNĚ KONSTRUKCE
- STÁVAJÍCÍ ŽELEZOBETONOVĚ KONSTRUKCE
- SÁDROKARTONOVĚ PŘÍČKY
- PROSTÝ BETON
- VÝZDÍVKY TL=100MM , 150MM Z PŘÍČKOVĚK "YTONG" , HEBEL P4-700"
(MEZI MÍSTNOSTMI JE POŽÁDOVÁNA ZVUKOVÁ IZOLACE STĚNY
MIN.Rw=47dB)
- NOVĚ ZDĚNĚ KONSTRUKCE Z TVÁRNĚ POROTHERM 30P+D P15 NA MC 10
DOZDÍVKY DVEŘNÍCH OTVORŮ Z POROTHERM 24 AKU NA MC 10
- NOVĚ BETONOVĚ KONSTRUKCE Z BETONU C25/30

±0,000 = 237,29 = ÚROVEŇ PODLAHY 1.PP
FN-OLOMOC-PSYCHIATRICKÁ KLINIKA - OBJEKT "U"

ZURNA	DATUM	PROJEKT	POPS
 IOP Olomouc, akciová společnost Repešská 234/82, 779 00 Olomouc Zapsána u KS Ostrava, odd. B, vložka 141		VYPRACOVAL E.VÁŇOVÁ	VĚP ING.B.KLEČKA
		ODP.PROJEKTANT ING.B.KLEČKA	HIFP ING.M.HERNÍK
		KONTROLOVAL ING.B.KLEČKA	
		MÍSTO OLOMOUC ZA NEMOCNICÍ	
		INVESTOR FN OLOMOUC, I.P.PAVLOVA 185/6	
STAVBA	FN OLOMOUC - REKONSTRUKCE PSYCHIATRICKÉ KLINIKY		DATUM
F. DOKUMENTACE OBJEKTŮ		STUPEŇ	SKUT.PROVEDENÍ
SO 01 - REKONSTRUKCE OBJEKTU "U"		POČET A4	8
ARCHITECTONICKÉ A STAVEBNÉ TECHNICKÉ ŘEŠENÍ		MĚŘITKO	1:50
VYKRES		ZAK.ČÍSLO	898-54 917
ŘEZY A-A, D-D		ARCH.ČÍSLO	898-54 917/11/11