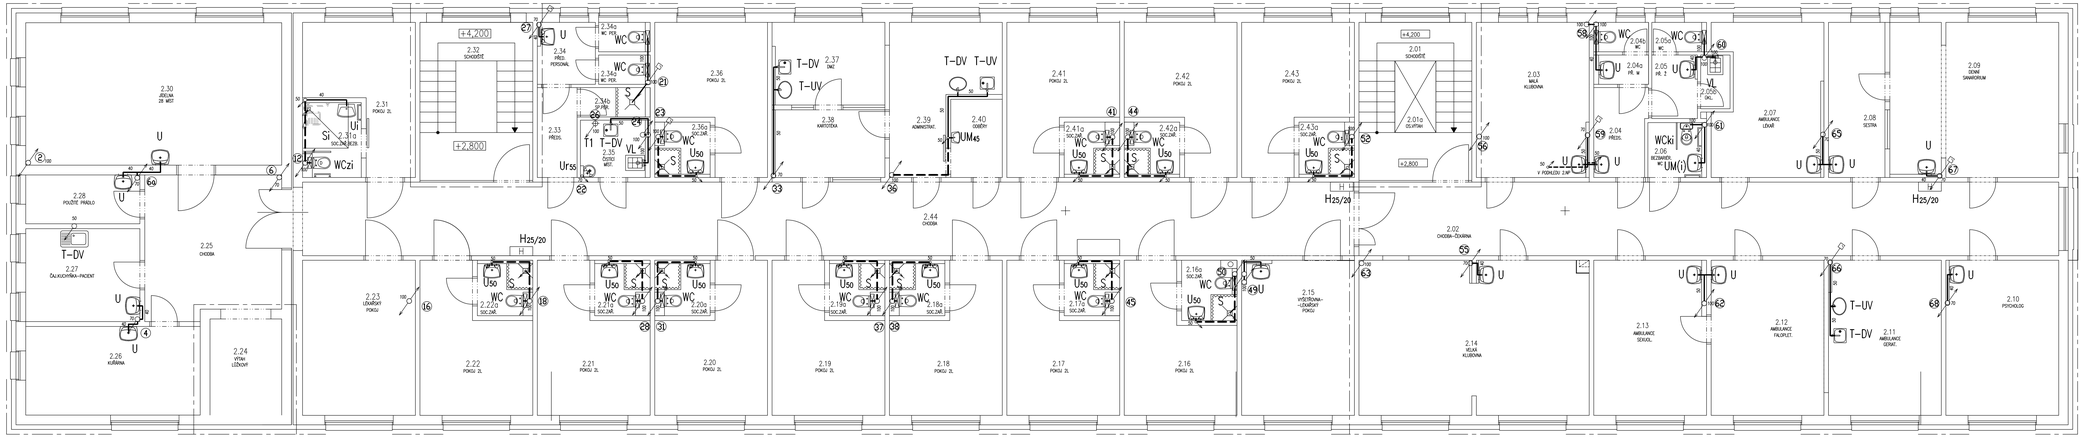


±0,00 = 237,29 m n.m. (ÚROVEŇ PODLAHY 1.NP)

| | | | | | |
|---|---|---|---|---|---|
| ZMĚNA | | | | | |
| | | | | | |

IDOP Olomouc, akciová společnost
Rapotínská 234/82, 779 00 Olomouc
Zapsána u KS Ostrava, odd. B, vložka 141

| | | | |
|---|---|---|---|
| VYPRACOVAL | ING.MÍČKA Il. | V.E. | ING.KLÍČKA Bl. |
| ODP. PROJEKTANT | ING.JANEČKOVÁ L. | K.I.P. | ING.HERNÍK M. |
| KONTROLOVAL | ING.ZLÁMAL J. | | |
| AKCE | OLOMOUC, ZA NEMOCNICÍ | | |
| INVESTOR | FN OLOMOUC, I.P.PAVLOVA 185/6 | | |

| | | | |
|---|---|---|---|
| STAVBA | FN OLOMOUC – REKONSTRUKCE PSYCHIATRICKÉ KLINIKY | DATUM | 10/2009 |
| | F. DOKUMENTACE OBJEKTŮ | STUPEŇ | SKUT.PROV. |
| SO-/PS | SO 101 REKONSTRUKCE OBJEKTU "U" | FORMÁT A4 | 1:3 |
| | TECHNIKA PROSTŘEDÍ STAVEB | MĚŘÍTKO | 1:50 |
| | ZAŘÍZENÍ ZDRAVOTNĚ TECHNICKÝCH INSTALACÍ | ZAK. ČÍSLO | 898-54917 |
| VÝKRES | 2.NP – KANALIZACE | ARCH. ČÍSLO | 898-54917-1145/151 |