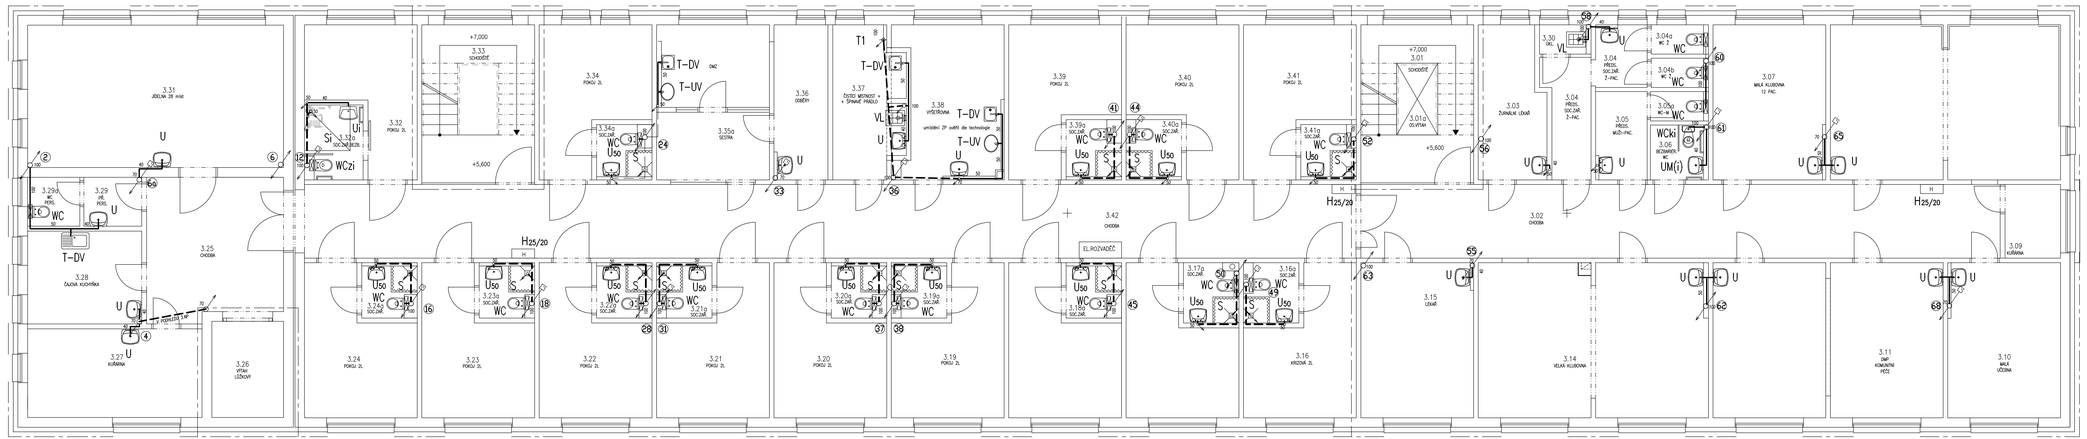

±0,00 = 237,29 m n.m. (ÚROVEŇ PODLAHY 1.NP)

ZMĚ	DATUM	PODPIS	FUNKCE

IDP Olomouc, akciová společnost
Rapotínská 234/82, 779 00 Olomouc
Zapsána u KS Ostrava, odd. B, vložka 141

VYPRACOVAL	ING.MIČKA I.	V.E.P. ING.KLEČKA B.
ZÁP. PROJEKTANT	ING.JANEČKOVÁ L.	H.I.P. ING.HERNÍK M.
KONTROLOVAL	ING.ZLÁMAL J.	
MÍSTO	OLOMOUC, ZA NEMOCNICÍ	
INVESTOR	FN OLOMOUC, I.P.PAVLOVA 185/6	

STAVBA	FN OLOMOUC – REKONSTRUKCE PSYCHIATRICKÉ KLINIKY	DATUM 10/2009
	F. DOKUMENTACE OBJEKTŮ	STUPEŇ SKUT.PROV.
OD-PS	SO 101 REKONSTRUKCE OBJEKTU "I" TECHNIKA PROSTŘEDÍ STAVEB ZAŘÍZENÍ ZDRAVOTNĚ TECHNICKÝCH INSTALACÍ	POČET AA 1:3
		MĚŘÍTKO 1:50
		ZAK. ČÍSLO 898–54917
VÝKRES	3.NP – KANALIZACE	ARCH. ČÍSLO 898-54917-1145/16