PŮDORYS 1.PP–ROZVOD VODY

±0,000=237,29

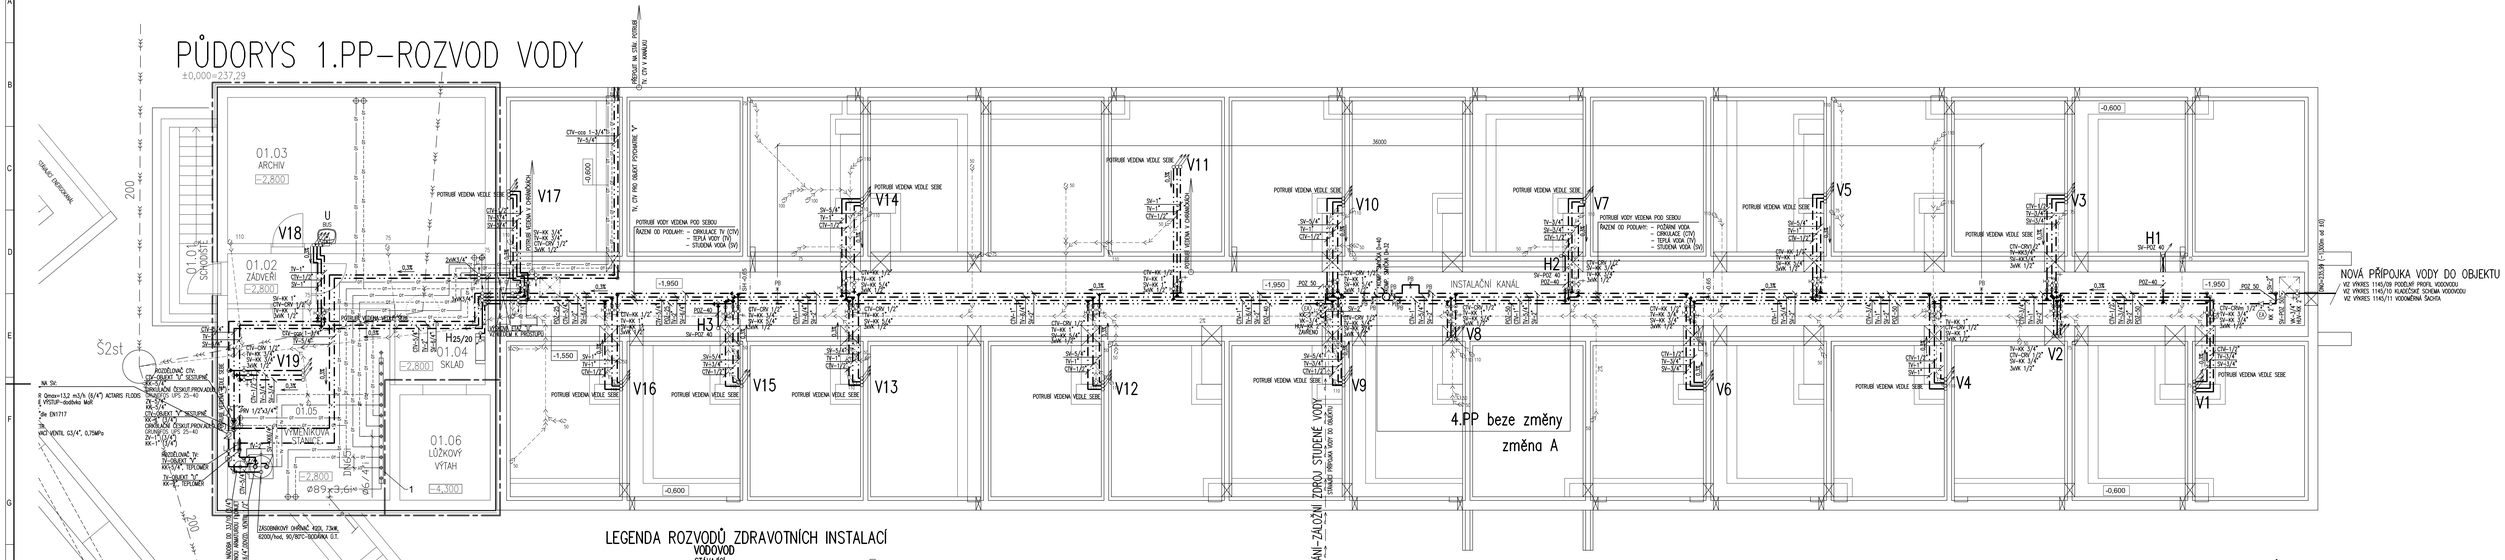
01.03 ARCHIV −2,800
01.02 ZÁDVEŘÍ −2,800
01.01 SCHODIŠTĚ
01.04 SKLAD −2,800
01.06 LŮŽKOVÝ VÝTAH −4,300
V1 V2 V3 V4 V5 V6 V7 V8 V9 V10 V11 V12 V13 V14 V15 V16 V17 V18 V19
H1 H2 H3
INSTALAČNÍ KANÁL
4.PP beze změny
změna A
NOVÁ PŘÍPOJKA VODY DO OBJEKTU
VIZ VÝKRES 1145/09 PODÉLNÝ PROFIL VODOVODU
VIZ VÝKRES 1145/10 KLADEČSKÉ SCHÉMA VODOVODU
VIZ VÝKRES 1145/11 VODOMĚRNÁ ŠACHTA
ZÁSOBOVÁNÍ OBJEKTU ZDROJ STUDENÉ VODY
