PŮDORYS 1.NP-ROZVOD VODY

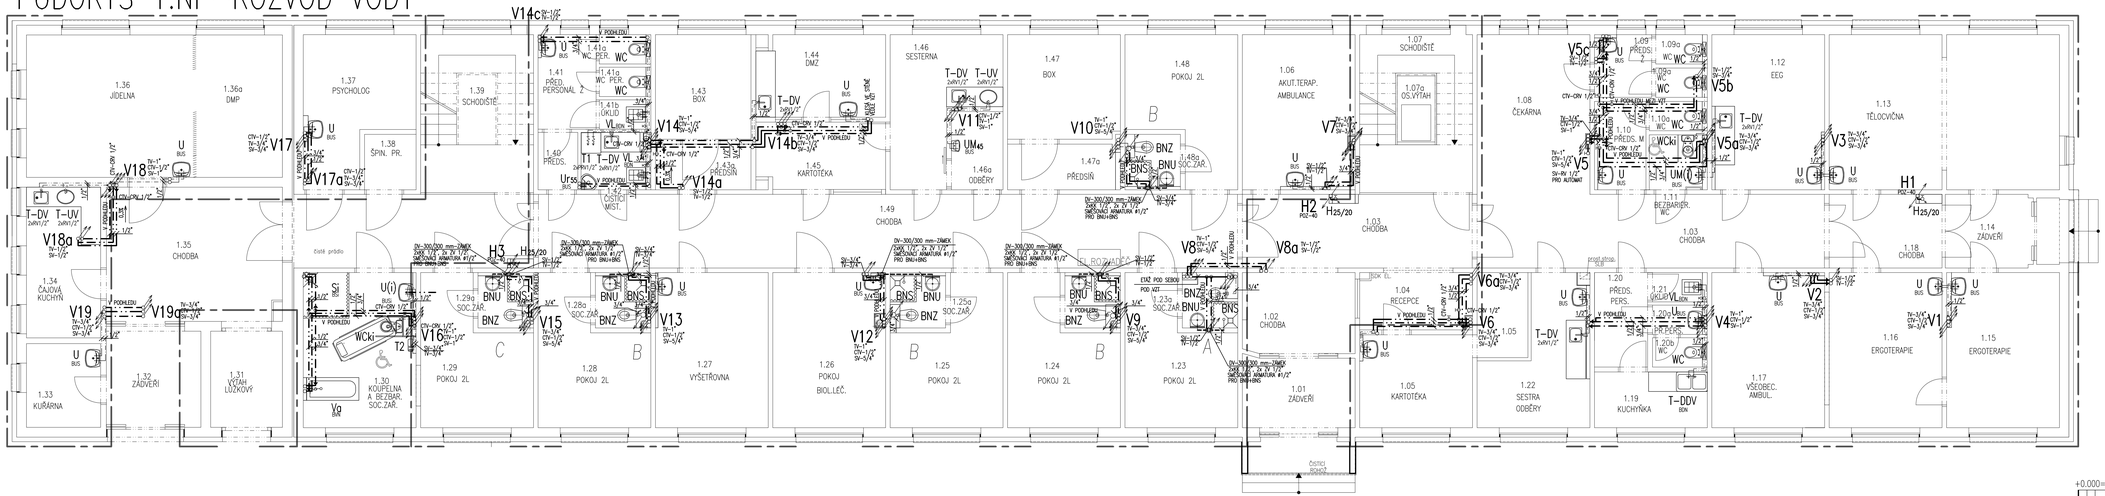

+0.000= 237,29 m.n.m.

POZNÁMKA ZTI:

LEGENDA POTRUBÍ A ZAŘÍZENÍ ZTI VIZ VÝKRES -1145/19 PŮDORYS 1.PP-ROZVOD VODY.
LEGENDA ZAŘIZOVACÍCH PŘEDMĚTŮ VIZ SAMOSTATNÝ VÝKRES.