PŮDORYS 2.NP–ROZVOD VODY

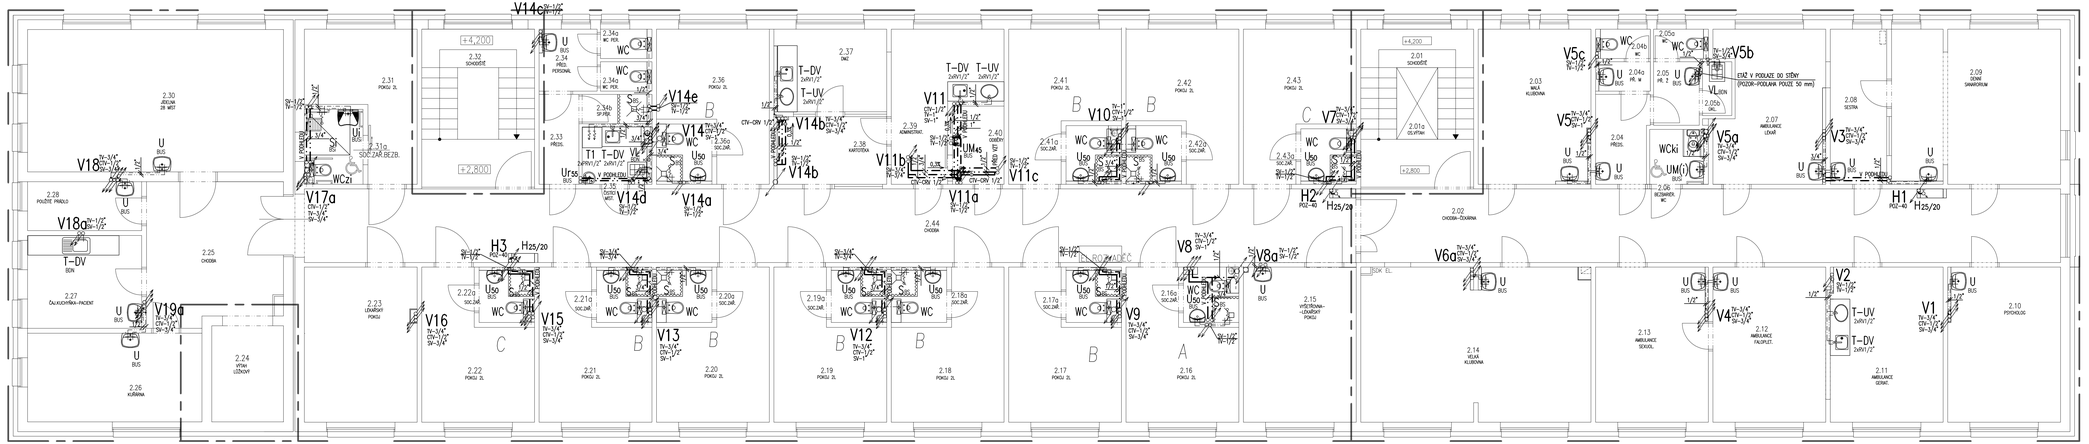

+0.000= 237,29 m.n.m.

POZNÁMKA ZTI:

LEGENDA POTRUBÍ A ZAŘÍZENÍ ZTI VIZ VÝKRES –1145/19 PŮDORYS 1.PP–ROZVOD VODY.
LEGENDA ZAŘIZOVACÍCH PŘEDMĚTŮ VIZ SAMOSTATNÝ VÝKRES.