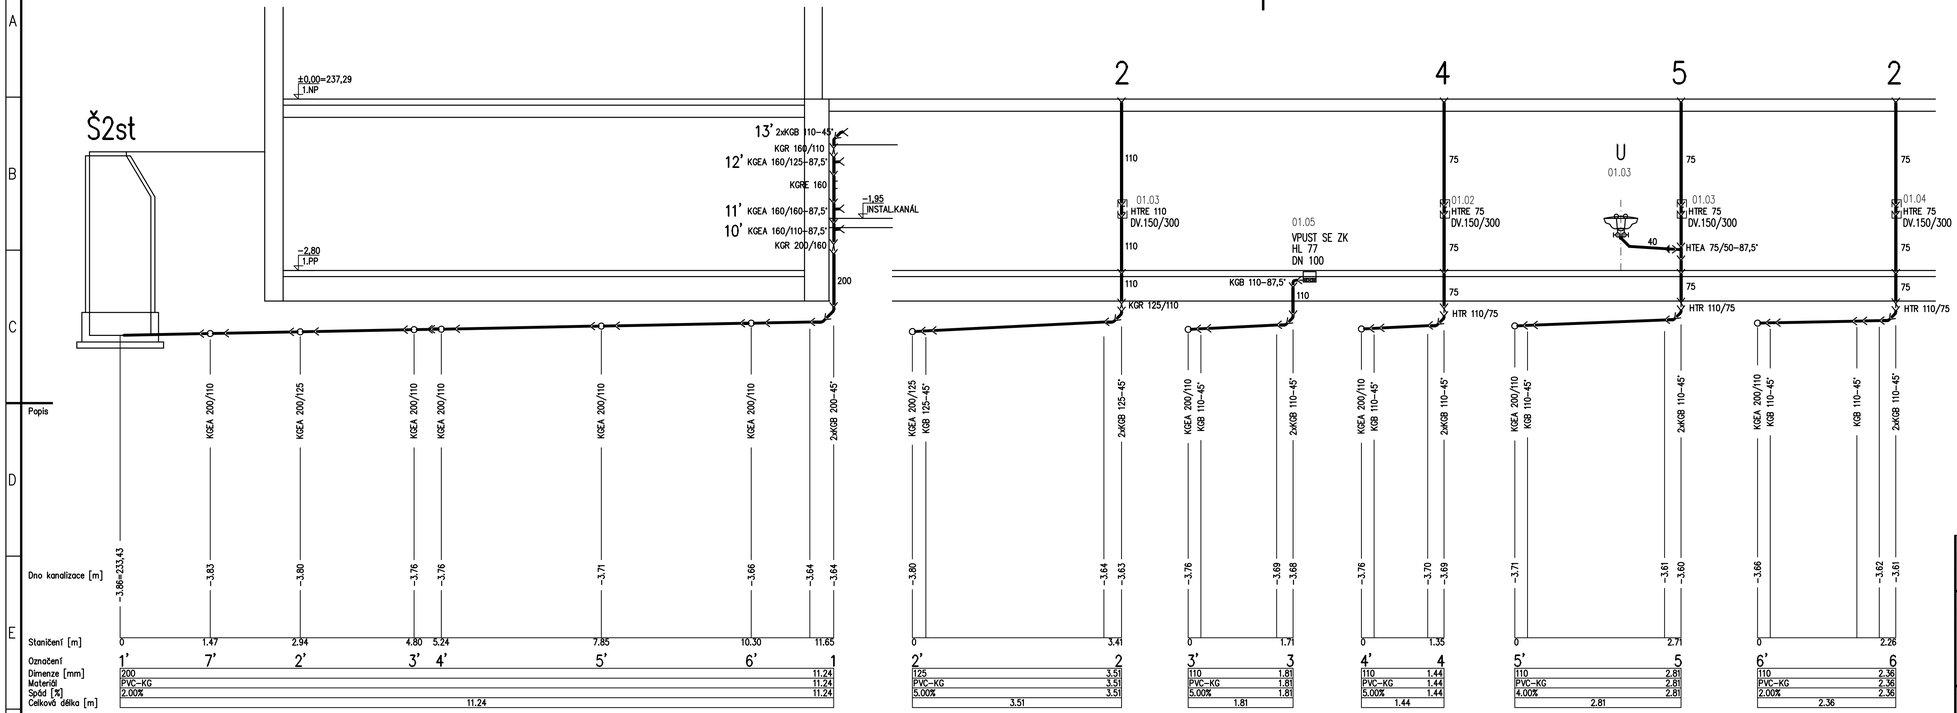

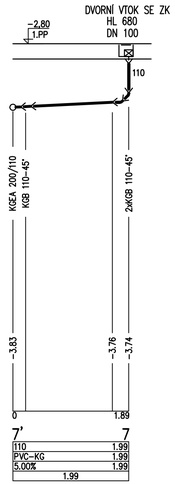

ZMĚNA		DATUM		PROVEDL		PODPIS

IDP Olomouc, akciová společnost
Řepčínská 234/82, 779 00 Olomouc
Zapsána u KS Ostrava, odd. B, vložka 141

VYPRACOVAL	ING.JATI J.	V E P	ING.KLEČKA B.
ODP. PROJEKTANT	ING.JANEČKOVÁ L.	H I P	ING.HERNÍK M.
KONTROLOVAL	ING.ZLÁMAL J.		
MÍSTO	OLOMOUC, ZA NEMOCNICÍ		
INVESTOR	FN OLOMOUC, I.P.PAVLOVA 185/6		

STAVBA FN OLOMOUC – REKONSTRUKCE PSYCHIATRICKÉ KLINIKY

F. DOKUMENTACE OBJEKTŮ

SO-PS SO 101 REKONSTRUKCE OBJEKTU "U"
TECHNIKA PROSTŘEDÍ STAVEB
ZAŘÍZENÍ ZDRAVOTNĚ TECHNICKÝCH INSTALACÍ

DATUM	10/2009
STUPEŇ	SKUT.PROV.
POČET A4	4
MĚŘÍTKO	1:50
ZAK. ČÍSLO	898-54917

VÝKRES

PODÉLNÉ PROFILY KANALIZACE POD 1.PP

ARCH. ČÍSLO 898-54917-1145/24