SCHEMA ROZVODU VODY II.

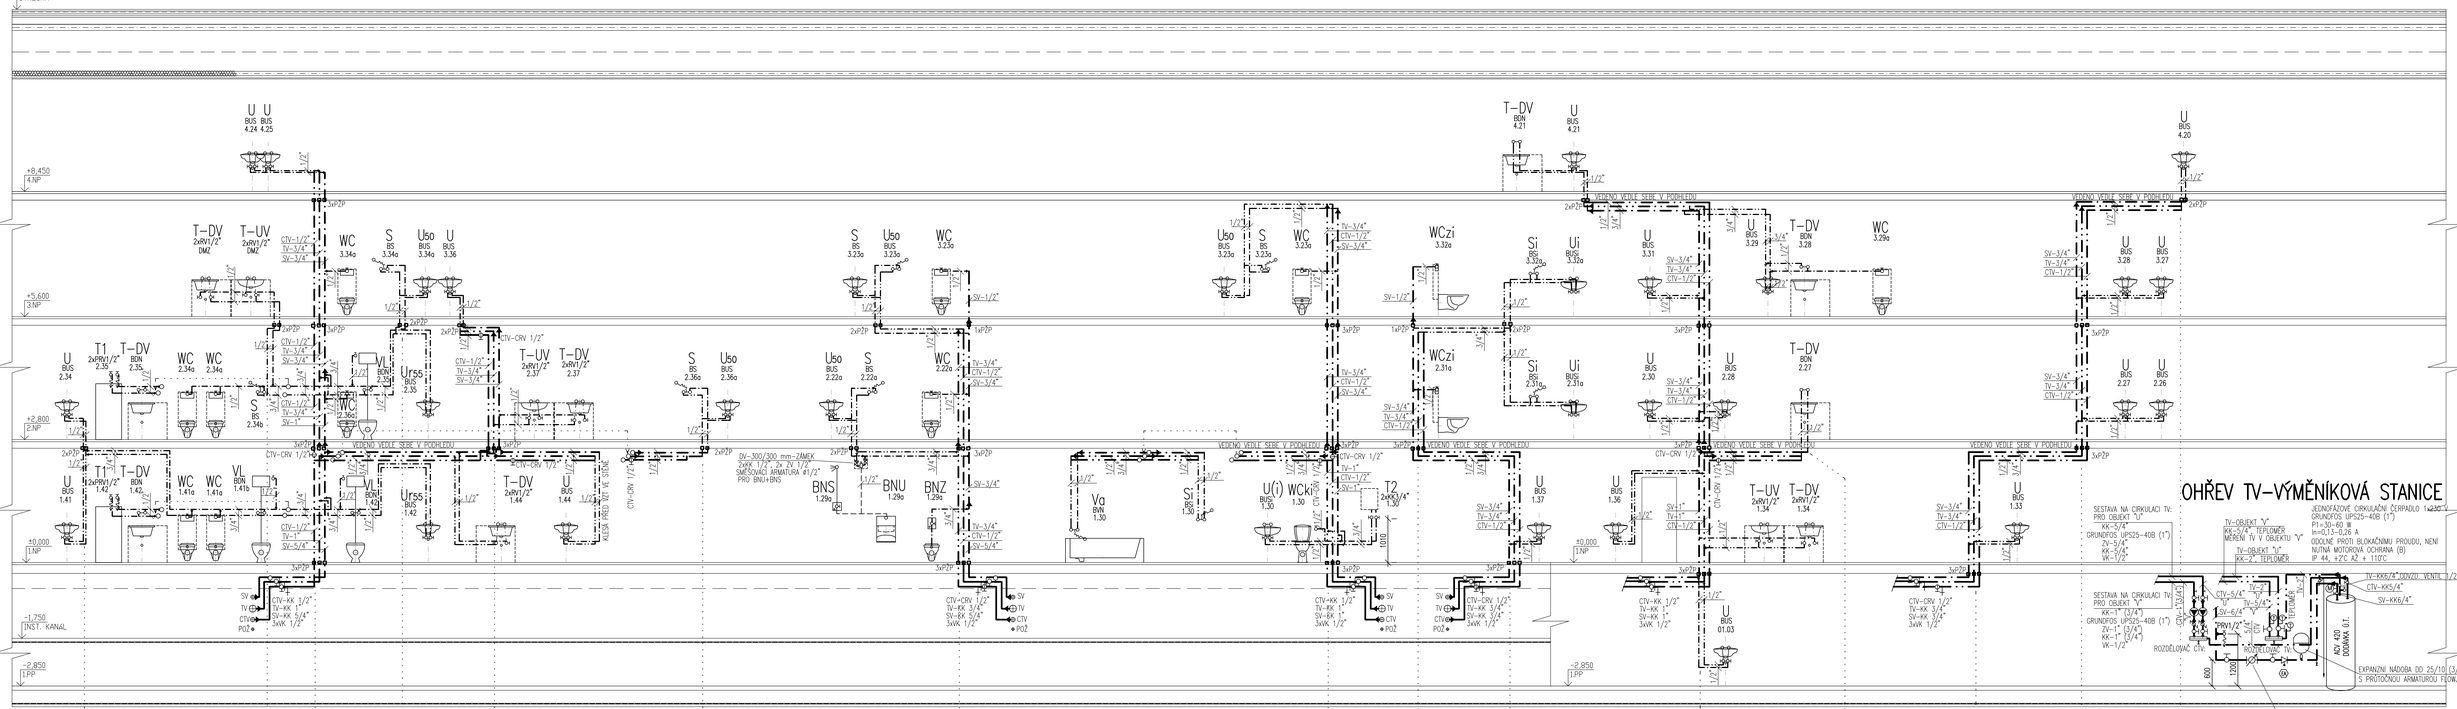

POZNÁMKA ZTI:

LEGENDA POTRUBÍ A ZAŘÍZENÍ ZTI VIZ VÝKRES -1145/19 PŮDORYS 1.PP–ROZVOD VODY.
LEGENDA ZAŘÍZOVACÍCH PŘEDMĚTŮ VIZ SAMOSTATNÝ VÝKRES.

DRŽBA		DATUM		PODPIS	
IDP Olomouc, akciová společnost	VYPRACOVAL	Ing. Kovářová	V.Ř.P	ING.B.KLEČKA	
Rejdovská 234/42, 779 00 Olomouc	ODP. PROJEKTANT	ING.L. JANEČKOVÁ	H.I.P	ING.M.HERNÍK	
Zapsána u KS Ostrava, odd. B, vložka 141	KONTROLOVAL	ING.L. JANEČKOVÁ			
	MĚSTO	OLOMOUC ZA NEMOCNICÍ			
	INVESTOR	FN OLOMOUC, I.P.PAVLOVA 185/6			

STAVBA	FN OLOMOUC - REKONSTRUKCE PSYCHIATRICKÉ KLINIKY	DATUM 10/2009
SO-PS	F. DOKUMENTACE OBJEKTŮ SO 101 - REKONSTRUKCE OBJEKTU "U" TECHNIKA PROSTŘEDÍ STAVEB ZAŘÍZENÍ ZDRAVOTNĚ TECHNICKÝCH INSTALACÍ	STUPEŇ SKUT.PROV. POČET A4 12 MĚŘÍTKO 1:50 ZAK. ČÍSLO 898-54 917
VÝKRES	SCHEMA ROZVODU VODY II.	ARCH. ČÍSLO 898-54 917-1145/28