

RS485-MODULY DLS 01, 02, 03 a 04
v ROZVÁDĚČÍCH NA PATRECH

červená +
modrá -
zelená A
bílá B


1xJ-Y(st)Y 4x2x0,8

1RML1
2RML1
3RML1
4RML1

ukončovací odpory 120
ohm,
(max. 8xRMS/1 modul)

Bateriová jednotka : ZB-S/10C40

Rozvod linek kabely funkčními při požáru:

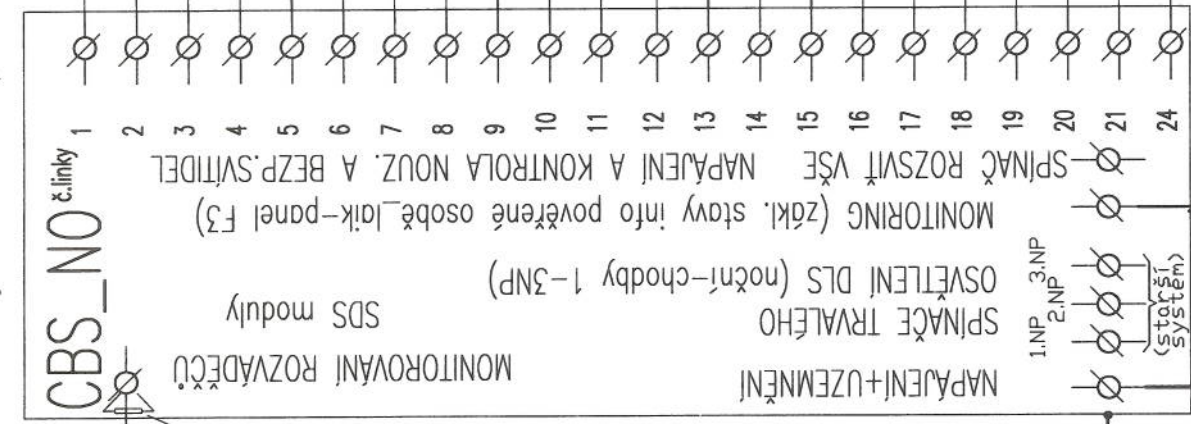


nouz. svítidel na lince

1NP, ALO vč.přístavby-chodby (značky)+schod.+ostatní místnosti+1.PP, celkem 20 svítidel	20
1NP, ALO - chodby - bezpečnostní/noční, N3....5ks	5
1NP, ALO - pokoje,N3A....8ks,provedení antivandal (N3vč. mřížky)	8
1NP, AMB - chodby+schod., celkem 17 svítidel	17
1NP, AMB - ostatní místnosti, celkem 12 svítidel	12
2NP,Chodba 2.44,N3....5ks	5
2NP,Lůž.pokoje,N3....12ks	12
2NP,AZ2 vpravo od schodiště,všechny místnosti,N1...3ks; N21ks,N3....16ks	20
2NP,Přístavba,schodiště,kartotéka,administrativa,N1...5ks N2....1ks, N3....10ks	16
3NP,Chodba 3.42,N3....5ks	5
3NP,Lůž.pokoje,N3....14ks	14
3NP,AZ2 vpravo od schodiště,všechny místnosti,N1...5ks, N2...1ks, N3...13ks	19
3NP,Přístavba,schodiště,kartotéka,administrativa,N1...5ks, N2...1ks, N3...7ks	13
4NP,Prostory mimo chodbu, celkem 19ks, N1...4ks, N2...0ks, N3...15ks	19
4NP,Chodba + schodiště , celkem 17ks, N1...4ks, N2...2ks, N3...11ks	17

nouz. svítidel celkem: 202
max. 20ks svítidel na lince!

CYKY 3Cx1,5mm2 LOKÁLNÍ OSV. NIKY PŘES VYPÍNAČ V NICE CBS
(NOUZOVÉ SVÍTIDLO N3 V ROZVÁDĚČI CBS)

NAHRAZUJE v.č. 035-54917-1147/24

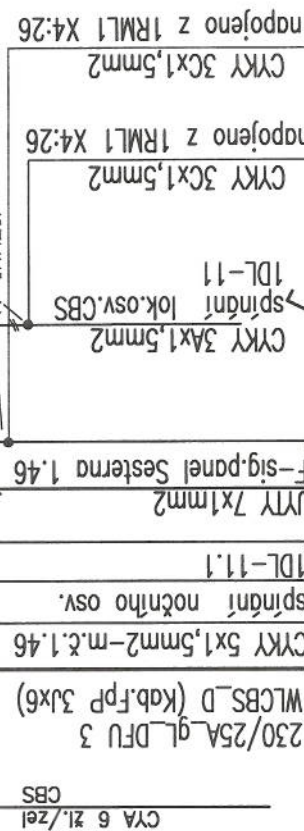

REKAPITULACE INVERZNÍCH A POZITIVNÍCH MODULŮ:
DLS 01 - 1.NP inverzní modul č.1 (1RML1)
DLS 02 - 2.NP inverzní modul č.2 (2RML1)
DLS 03 - 3.NP inverzní modul č.3 (3RML1)
DLS 04 - 4.NP inverzní modul č.4 (4RMS1)
DLS 05 - 1.NP pozitivní modul č.5 (1RML1), pro:
- noční (celkem až 8 sekcí, zde 3 sekce)
- rozsvít vše
- osv. niky s CBS

LEGENDA ZNAČENÍ SVÍTEL (půdorys):

N3/9.1 ČÍSLO LINKY A POŘ. ČÍSLO SVÍTIDLA

TYP SVÍTIDLA

Pozn. V případě výpadku nebo poklesu napětí, kterými ze sledované fáze v monitorovaných rozváděčích se přes RS485 aktivují okruhy nouzových svítidel, místně příslušné výpadku napájení

ZMĚNA	DATUM	PROVEDL	PODPIS
VYPRACOVAL	ING. UČÍK	VEP	ING. KLEČKA
ODP. PROJEKTANT	ING. UČÍK	HIP	ING. HERNÍK
KONTROLOVAL	ING. HANÁK		
MÍSTO	OLOMOUC, ZA NEMOCNICÍ		
INVESTOR	FN OLOMOUC, I.P. PAVLOVA 185/6		
STAVBA	FN OLOMOUC-REKONSTRUKCE PSYCHIATRICKÉ KLINIKY		
SO-PS	F. DOKUMENTACE STAVEBNÍCH OBJEKTŮ SO 101-REKONSTRUKCE OBJEKTU "J" TECHNIKA PROSTŘEDÍ STAVEB ZAŘÍZENÍ SILNOPROUDÁ A BLESKOSVODY		
DATUM	10/2009		
STUPEŇ	SKUT.PROVEDENÍ		
POČET A4	2x44		
MĚŘITKO	-		
ZAK. ČÍSLO	898-54917		
VÝKRES	ARCH. ČÍSLO		
	898-54917-1147/24		

1