


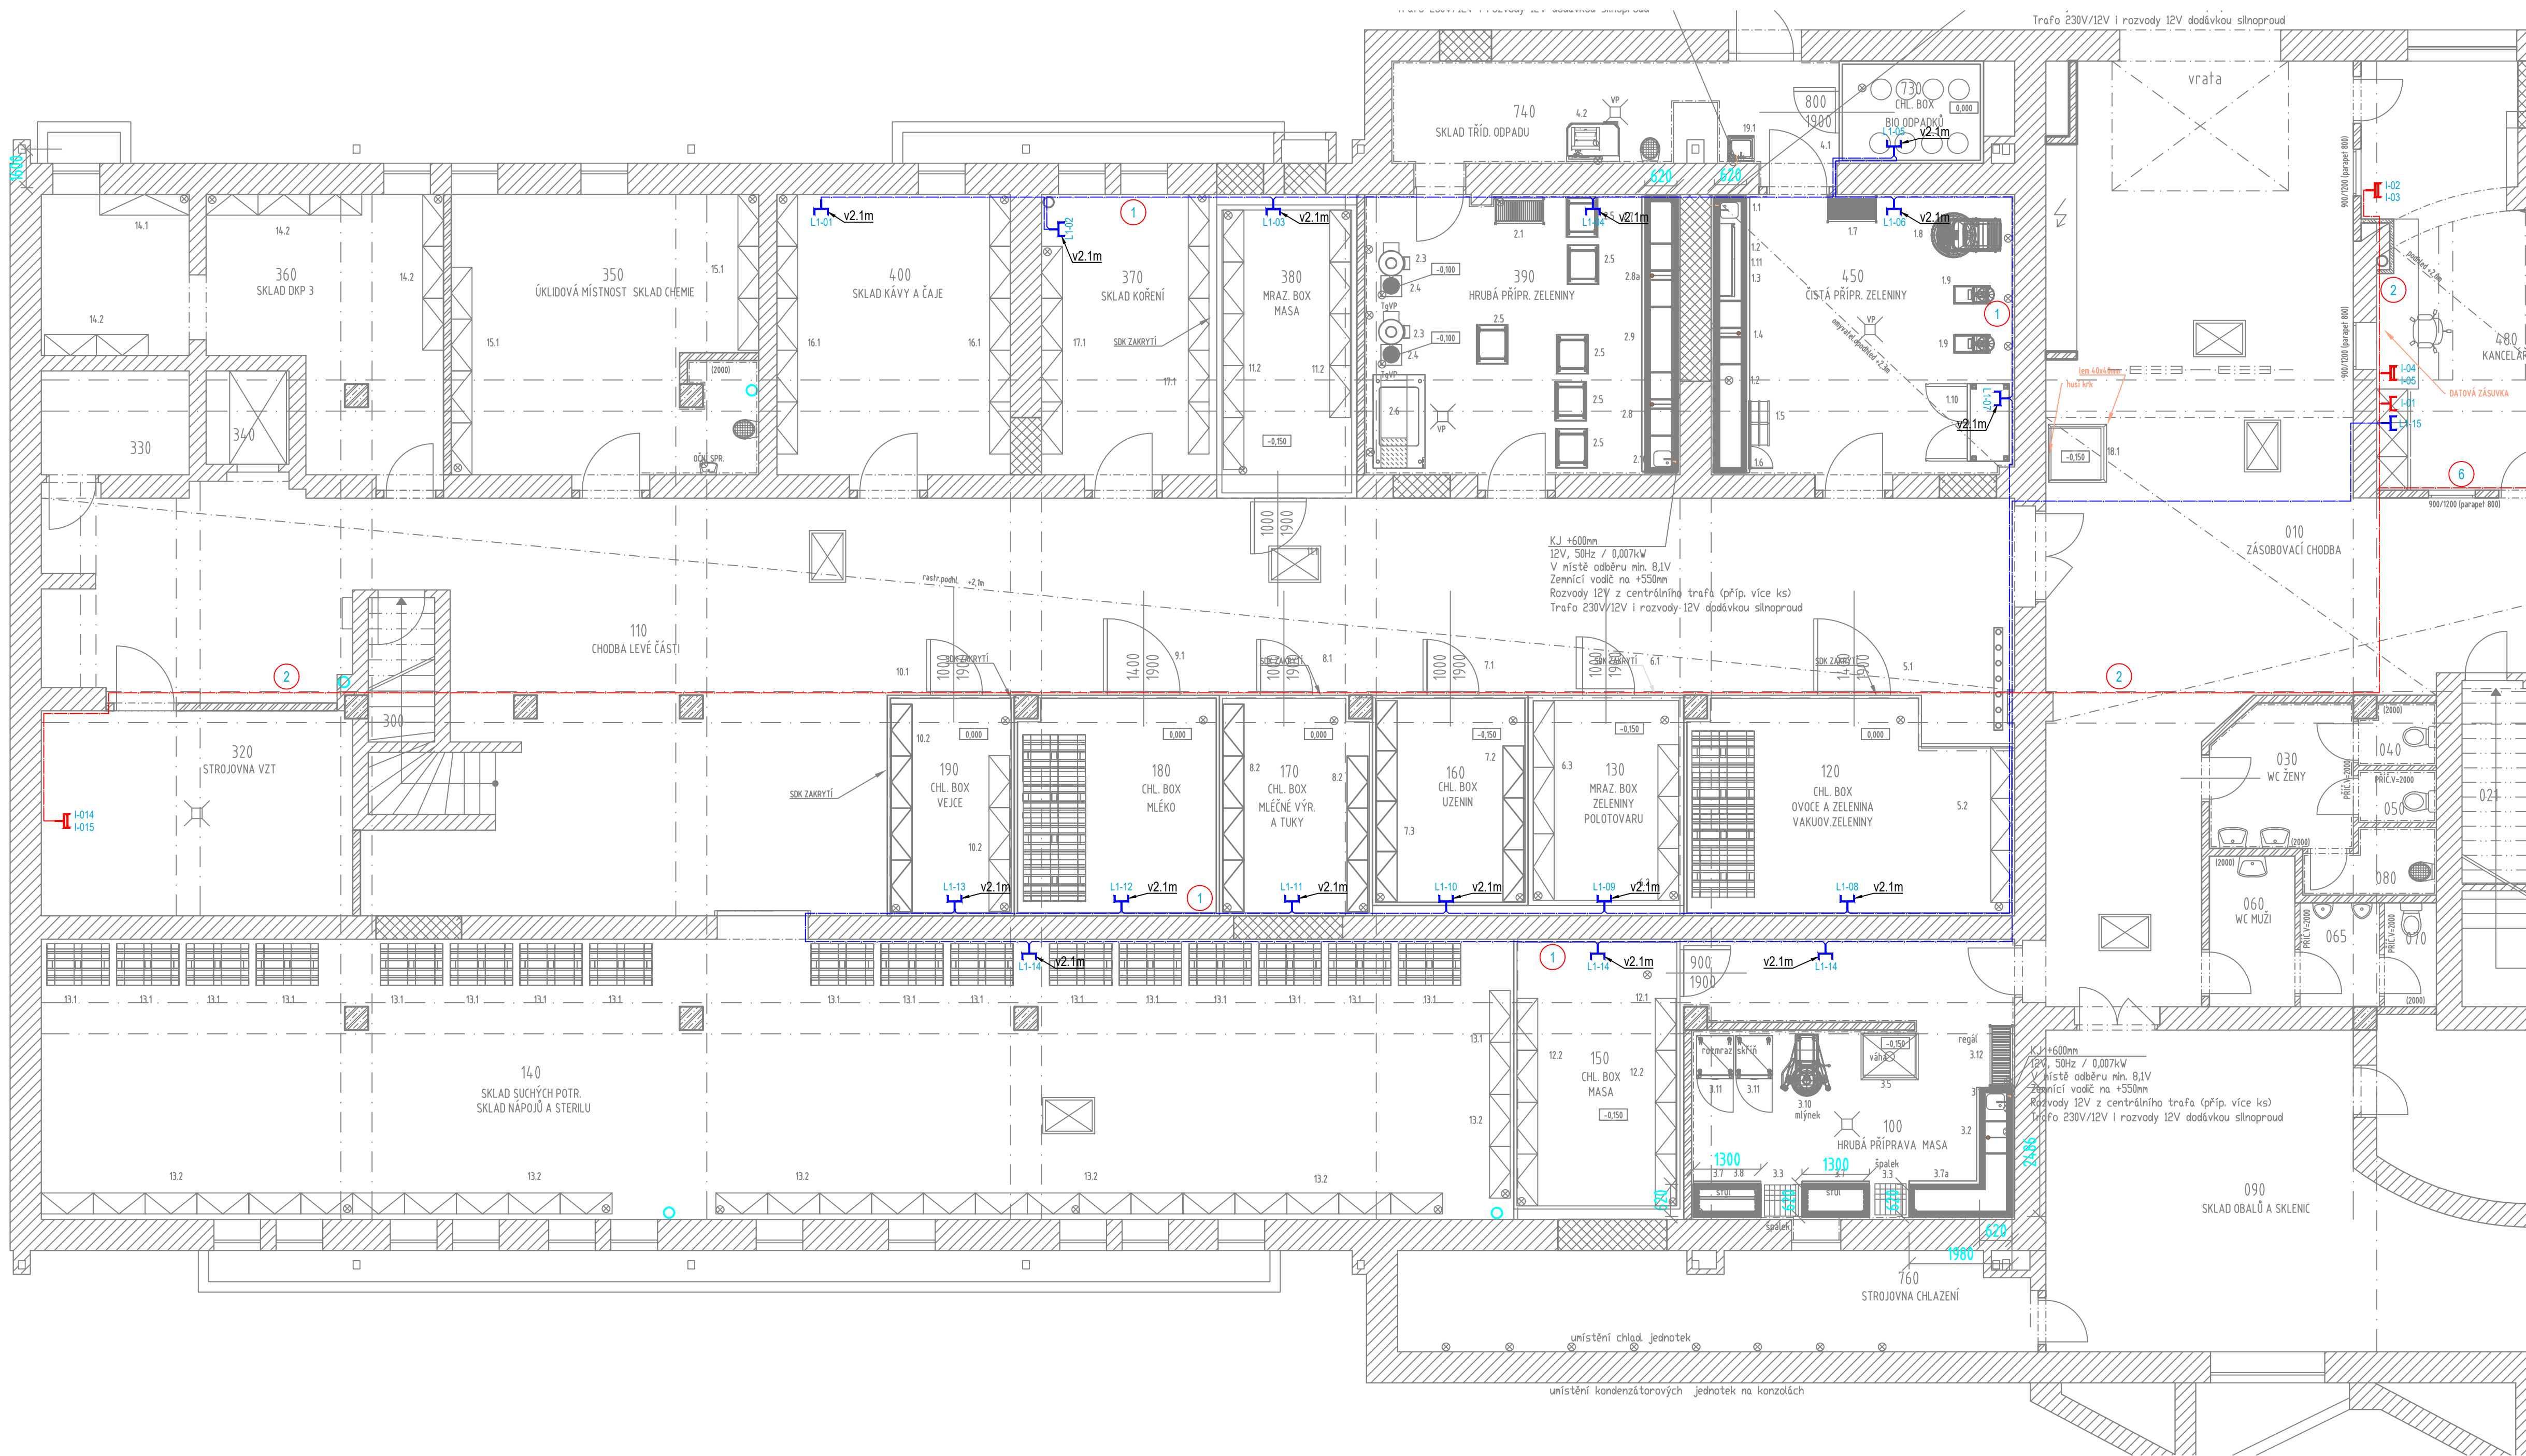

LEGENDA SK:

- ZÁSUVKA SK 2x RJ-45
- ZÁSUVKA SK 1x RJ-45
- POČET KABELU UTP
- TRASA KABELU SK
- TRASA KABELU LINIE 1
- ZÁSUVKA 1x RJ45 LINIE 1

I-01
POŘ. ČÍSLO ZÁSUVKY
PODLAŽÍ

L1-01
POŘ. ČÍSLO ZÁSUVKY
LINIE

REV.	OPRAVA/DESCRIPTION	DATUM/DATE	VYPRACOVAL/DRAWN
d			
c			
b			
a			

BKB Metal, a.s. TEL: +420 597 488 188 FAX: +420 597 488 100 E-MAIL: info@bkbmetal.cz WEB: www.bkbmetal.cz		TENTO DOKUMENT JE NAŠIM DUŠEVNÍM VLASTNICTVÍM. BEZ PŘEDCHOZÍHO SOUHLASU FIRMY BKB METAL, a.s. NESMĚ BÝT KOPÍROVÁN ANI ROZKROJEN TŘETÍM OSOBAM. THIS DRAWING IS THE INTELLECTUAL PROPERTY OF BKB METAL. COPYING OR SIGNING TO THIRD PARTIES WITHOUT THE PRIOR WRITTEN CONSENT OF BKB METAL IS FORBIDDEN.	
OBJEDNATEL/CLIENT:	FN Olomouc, I. P. Pavlova 185/6, Olomouc	VYPRACOVAL/DRAWN:	VLADIMÍR HOCHMANN
AKCE/ACTIVITY:	PD stavební úpravy objektu "WD" – Stravovací provoz– 1.PP	KONTROLOVAL/CHECKED:	ING. JAROSLAV HOCHMANN
	SO 01 Objekt sklád	SCHVÁLIL/APPROVED:	ING. DANIEL RYBKA
		DATUM/DATE:	11/2019
		STUPEŇ/STAGE:	DPS
		ZAKÁZKA/CONTRACT:	19–4358
		MĚŘITKO/SCALE:	1:75
		JEDNOTKY/UNITS:	mm
		POČET A4/NUMBER A4:	8
OBSAH/TITLE:	PŮDORYS 1.PP – SLBOPROUDÉ ROZVOD – II.ETAPA	ARCHIVNÍ ČÍSLO/DRAWING No.:	BKB–1–9661
		REV.:	