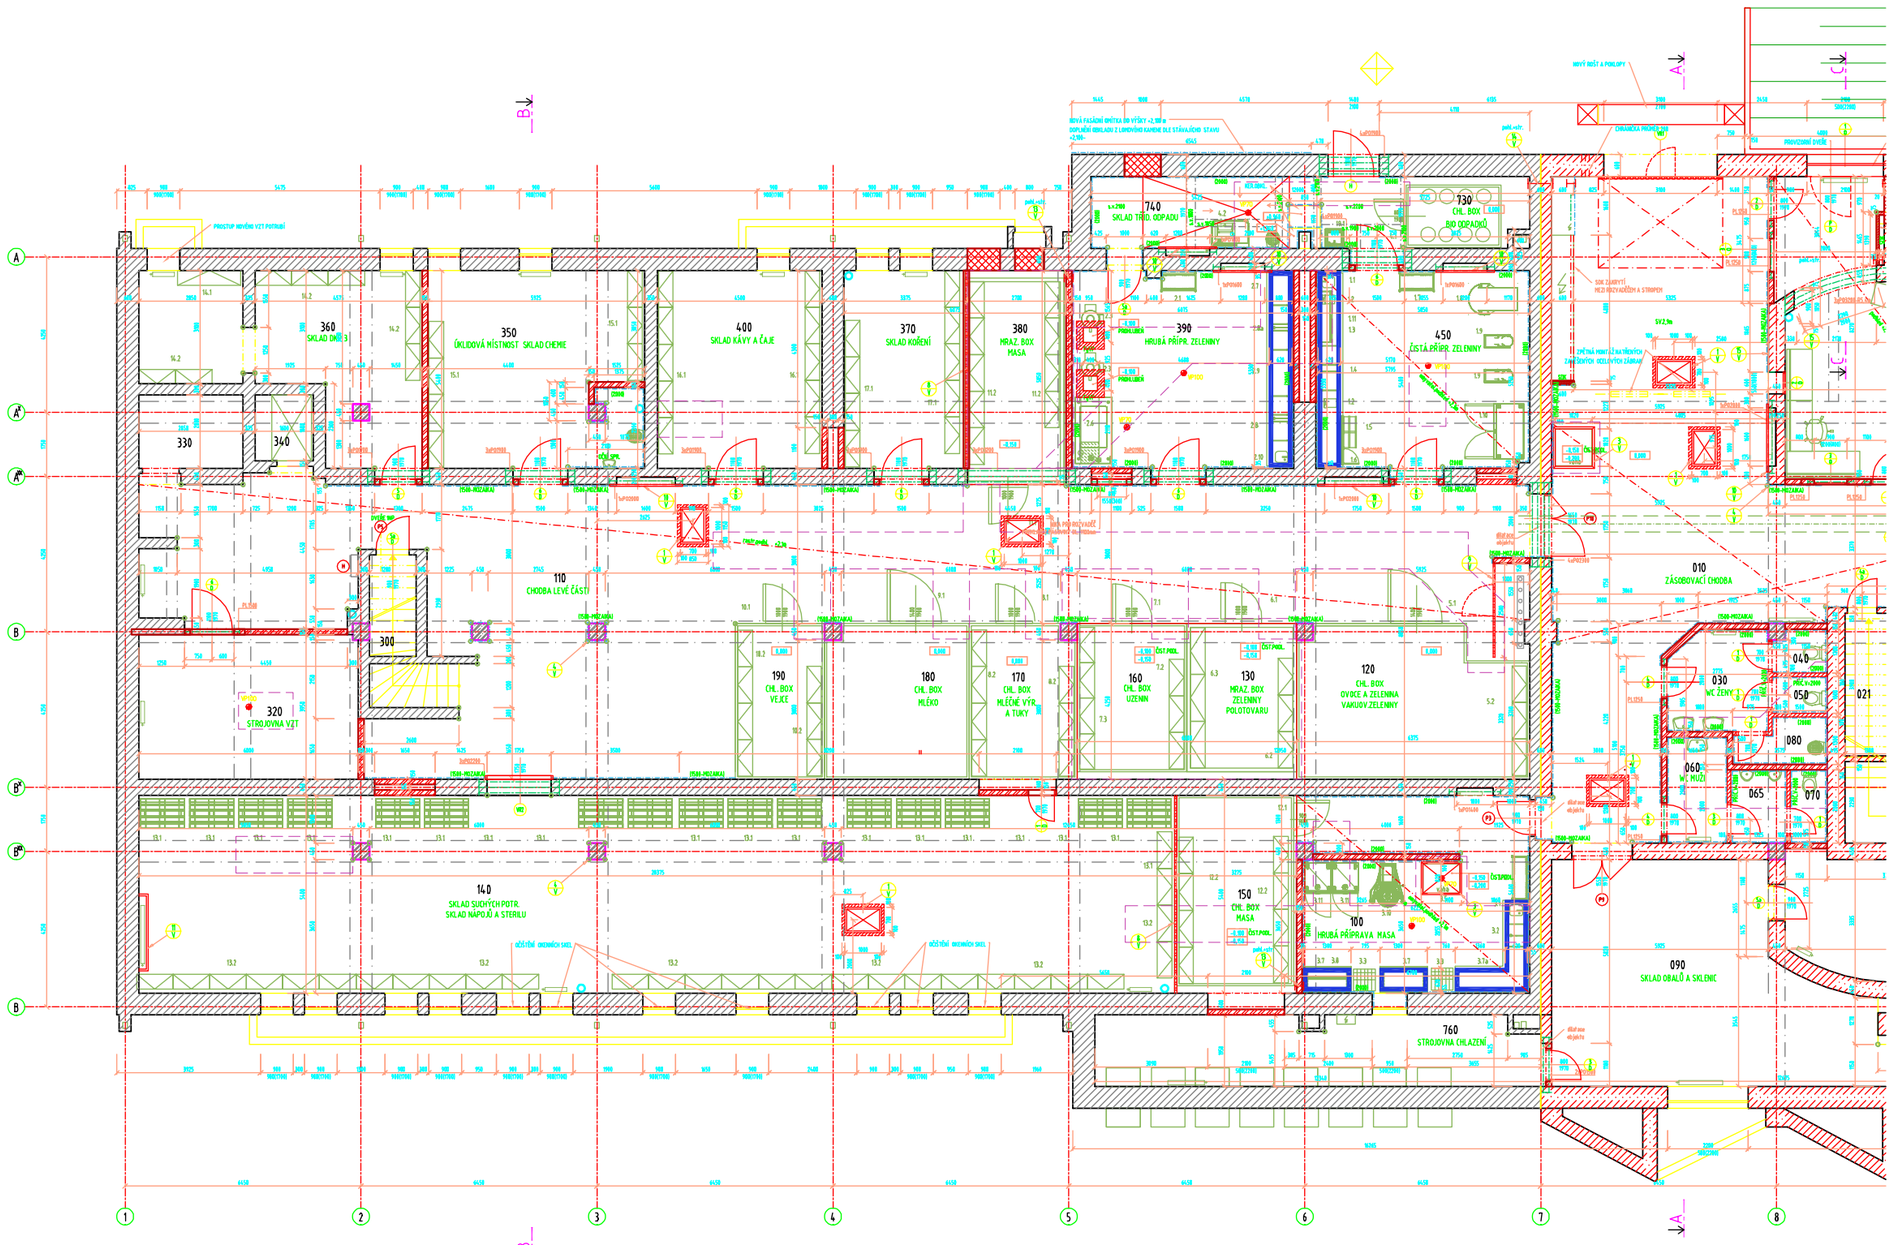

LEGENDA MÍSTNOSTÍ 1NP - NOVÝ STAV

	OZN	NÁZEV MÍSTNOSTI	m²	OZN	PODLAHA	POVRCHOVÉ ÚPRAVY	PODHLEDY

- SVĚTLÁ VÝŠKA STROPU 2,9 m, TRÁMY 2,7m, SVĚTLÁ VÝŠKA NEVÝHO MINIMÁLNÍHO PODHLEDU 2,1 m
- VEŠKERÉ PROSTORY BUDOU NOVĚ VYHLAZENY SUŤĚNY I STROPY

LEGENDA MATERIÁLŮ - NOVÝ STAV

- STÁVAJÍCÍ KONSTRUKCE (zdivo z pálených cihel s CPV, dozdívky z vyhlazených kar.tvárnic, sloupy z ŽB)
- NOVÉ KONSTRUKCE (příčky z porobetonu, dozdívky z pálených cihel s CPV/porobetonu)
- BOURANÉ PODLAHOVÉ PLOCHY (VIZ LEGENDA MÍSTNOSTÍ A VÝKRES SOUBOUR BKB-1-9667)

LEGENDA MATERIÁLŮ - NOVÝ STAV

- STÁVAJÍCÍ KONSTRUKCE
- NOVÉ KONSTRUKCE-OBZIDÍVKY PORORETOBVÉ TVÁRNICE NA LEPELO
- NOVÉ PŘÍČKY Z POROBETONOVÝCH TVÁRNIC NA LEPELO, TL. 150mm
- NOVÉ PŘÍČKY Z POROBETONOVÝCH TVÁRNIC NA LEPELO, TL. 100mm
- SÁDROKARTONOVÉ PŘÍČKY TL. 75mm, JEDNOSTRANNĚ OPLÁŠTĚNÉ, 2x12,5mm
- OBKLTIMÁVKY Z BETONU C12/15 PRO ŽLABY 150mm, PRO PORLOPY 75mm
- NOVÁ PODLAHA PO VYBOURÁNÍ VÝSYPU PRO KANALIZACI NAPOJENÍ HI S PŘESAHEM 150mm (VIZ BKB-1-9667)
- BETONOVÉ SCHLY V=150mm, ŠÍŘKA 150mm (ZDROJOVÉ, DOKONALE ROVNÁ HORNÍ PLOCHA)
- NOVÉ PODLAHOVÉ PLOCHY (VIZ SAMOSTATNÉ VÝKRES A LEGENDA MÍSTNOSTÍ)

POZNÁMKY

- JEDNÁ SE O REKONSTRUKCI STÁVAJÍCÍCH KONSTRUKCÍ, JEJICHŽ ROZMĚRY SE MOHOU LIŠIT OD UVEDENÝCH ROZMĚRŮ NA VÝKRESE, VEŠKERÉ STAVEBNÍ ÚPRAVY MUSÍ BÝT PŘEDCHOZÍMY DIGITIZOVÁNÍ STAVU JEDNOTLIVÝCH KONSTRUKCÍ PŘÍMO NA STAVBĚ
- V PŘÍPADĚ ZJIŠTĚNÍ NOVÝCH OKOLNOSTÍ, KTERÉ NEJSOU ZACHYCENY V PROJEKTOVÉ DOKUMENTACI, BUDE PŘIVOLÁN PROJEKTANT A STATIK.
- NA EXPONOVANÉ NOVÝ SÍTĚ SE KOVÁŽÍ HORIZONTÁLNÍ KERCEVÉ HRANY
- VP - PODLAHOVÁ VPUSŤ bez ZTB
- NVP - NEKEZOVÁ PODLAHOVÁ VPUSŤ bez TKI
- VEŠKERÉ PROSTORY PROVOZU BUDÍ BEZPRAŠNÉ
- ZAZDIVKY OTVORY OPATŘÍ PÁSKY Z PEDLINY PROTI PAPRÁŠKOVÉ ROZDÍRAVÍ MATERIÁLŮ
- ROZMĚRY MK PRO RECYKLAŽÉ A OTOPNÁ TĚLESA UPŘESNIT NA STAVBĚ
- ŘEŠENÍ SKLŮ DVOUJ A SANDVIČOVÝCH OPRAVOVÝCH ZEŤ VIZ 3-4111

VÝPIS PŘEKLADŮ

OZN	DRUH	DÉLKA	KS
PL1250	PŘEKLAD PLOCHÝ - PÓROBETON - 1250/125/250	1,25 m	21
PL1500	PŘEKLAD PLOCHÝ - PÓROBETON - 1500/125/250	1,50 m	1
PL2000	PŘEKLAD PLOCHÝ - PÓROBETON - 2000/125/250	2,00 m	2
PL2500	PŘEKLAD PLOCHÝ - PÓROBETON - 2500/125/250	2,50 m	1
PL3000	PŘEKLAD PLOCHÝ - PÓROBETON - 3000/125/250	3,00 m	1
1xPO1400	PŘEKLAD OCELOVÝ - VÁLCOVANÝ PROFIL IPE8 (Profily ukotit na obvodu ocelový plech, ukotit min 200mm ukčlenovat greifl nadpražlí a zabetonovat.	1,40 m	1
3xPO1600	PŘEKLAD OCELOVÝ - VÁLCOVANÝ PROFIL IPE8 (Profily ukotit na obvodu ocelový plech, ukotit min 200mm ukčlenovat greifl nadpražlí a zabetonovat.	1,60 m	3
1xPO1800	PŘEKLAD OCELOVÝ - VÁLCOVANÝ PROFIL IPE8 (Profily ukotit na obvodu ocelový plech, ukotit min 200mm ukčlenovat greifl nadpražlí a zabetonovat.	1,80 m	1
1xPO2000	PŘEKLAD OCELOVÝ - VÁLCOVANÝ PROFIL IPE8 (Profily ukotit na obvodu ocelový plech, ukotit min 200mm ukčlenovat greifl nadpražlí a zabetonovat.	2,00 m	3
2xPO1500	PŘEKLAD OCELOVÝ - SVÁLCOVANÝ PROFIL IPE8 (Profily ukotit na obvodu ocelový plech, ukotit min 200mm ukčlenovat greifl nadpražlí a zabetonovat.	1,50 m	1
3xPO1700	PŘEKLAD OCELOVÝ - SVÁLCOVANÝ PROFIL IPE8 (Profily ukotit na obvodu ocelový plech, ukotit min 200mm ukčlenovat greifl nadpražlí a zabetonovat.	1,70 m	1
3xPO1900	PŘEKLAD OCELOVÝ - SVÁLCOVANÝ PROFIL IPE8 (Profily ukotit na obvodu ocelový plech, ukotit min 200mm ukčlenovat greifl nadpražlí a zabetonovat.	1,90 m	5
3xPO2200	PŘEKLAD OCELOVÝ - SVÁLCOVANÝ PROFIL IPE8 (Profily ukotit na obvodu ocelový plech, ukotit min 200mm ukčlenovat greifl nadpražlí a zabetonovat.	2,20 m	1
3xPO3200	PŘEKLAD OCELOVÝ - SVÁLCOVANÝ PROFIL IPE8 (Jeruzalemské profily 8x8,1ps, profily ukotit na obvodu ocelový plech, ukotit min 250mm ukčlenovat greifl nadpražlí a zabetonovat.	3,20 m	1
3xPO3200 R 5,4m	PŘEKLAD OCELOVÝ - SVÁLCOVANÝ PROFIL IPE8 (Jeruzalemské profily 8x8,1ps, profily ukotit na obvodu ocelový plech, ukotit min 250mm ukčlenovat greifl nadpražlí a zabetonovat.	3,20 m	1
4xPO1900	PŘEKLAD OCELOVÝ - SVÁLCOVANÝ PROFIL IPE8 (Profily ukotit na obvodu ocelový plech, ukotit min 200mm ukčlenovat greifl nadpražlí a zabetonovat.	1,90 m	2
4xPO2300	PŘEKLAD OCELOVÝ - SVÁLCOVANÝ PROFIL IPE8 (Profily ukotit na obvodu ocelový plech, ukotit min 200mm ukčlenovat greifl nadpražlí a zabetonovat.	2,30 m	1

0,000 = 224,30 = PODLAHA 1PP

REV.	OPRAVY/ROZDĚLENÍ	DATUM/DATE	VYPRACOVAL/TECHNIK
d			
c			
b			
a			

BKB Stavby s.r.o.
ALUNIGOVA 1012/26, 700 30 OSTRAVA, ČESKÁ REPUBLIKA
TEL.: +420 597 400 100
FAX: +420 597 400 109
E-MAIL: info@bkbstavby.cz
WEB: www.bkbstavby.cz

TENTO DOKUMENT JE PLNÝM VLASTNICTVÍM SPOLEČNOSTI BKB STAVBY S.R.O. A NESMÍ BÝT BEZ JEHO SOUHLASU ZPŘÍSTUPNĚN TŘETÍM OSOBÁM. TOTO DOKUMENT JE TAKÉ DUŠEVNÍM VLASTNICTVÍM AUTORŮ PROJEKTU, KTERÝM PŘÍSLUŠÍ VŠECHNA AUTORSKÁ PRÁVA. THIS DOCUMENT IS THE INTELLECTUAL PROPERTY OF BKB STAVBY S.R.O. AND MUST NOT BE DISCLOSED TO THIRD PARTIES WITHOUT THEIR CONSENT. THE DOCUMENT IS ALSO INTELLECTUAL PROPERTY OF THE AUTHORS OF THE PROJECT, WHO HOLD ALL COPYRIGHTS.

VYPRACOVAL/KRESLIL	ING. ADELA PRCHALOVÁ
KONTROLOVAL/TOMÁŠ	ING. JAN SPINER
SCHVÁLIL/APPROVED	ING. DANIEL BYSTRÝ
DATUM/DATE	11/2019
STUPEŇ/STAGE	DPS
ZAKÁZKA/CONTRACT	19-4308
MĚŘÍTKO/SCALE	1:50
JEDNOTKY/UNITS	mm
POČET LIST/PAGES AB	21

NÁZEV/TITLE
NOVÝ STAV
PŮDORYS 1PP 1/2

ARCHIVNÍ ČÍSLO/ARCHIVE No.: BKB-0-11116
REV.: