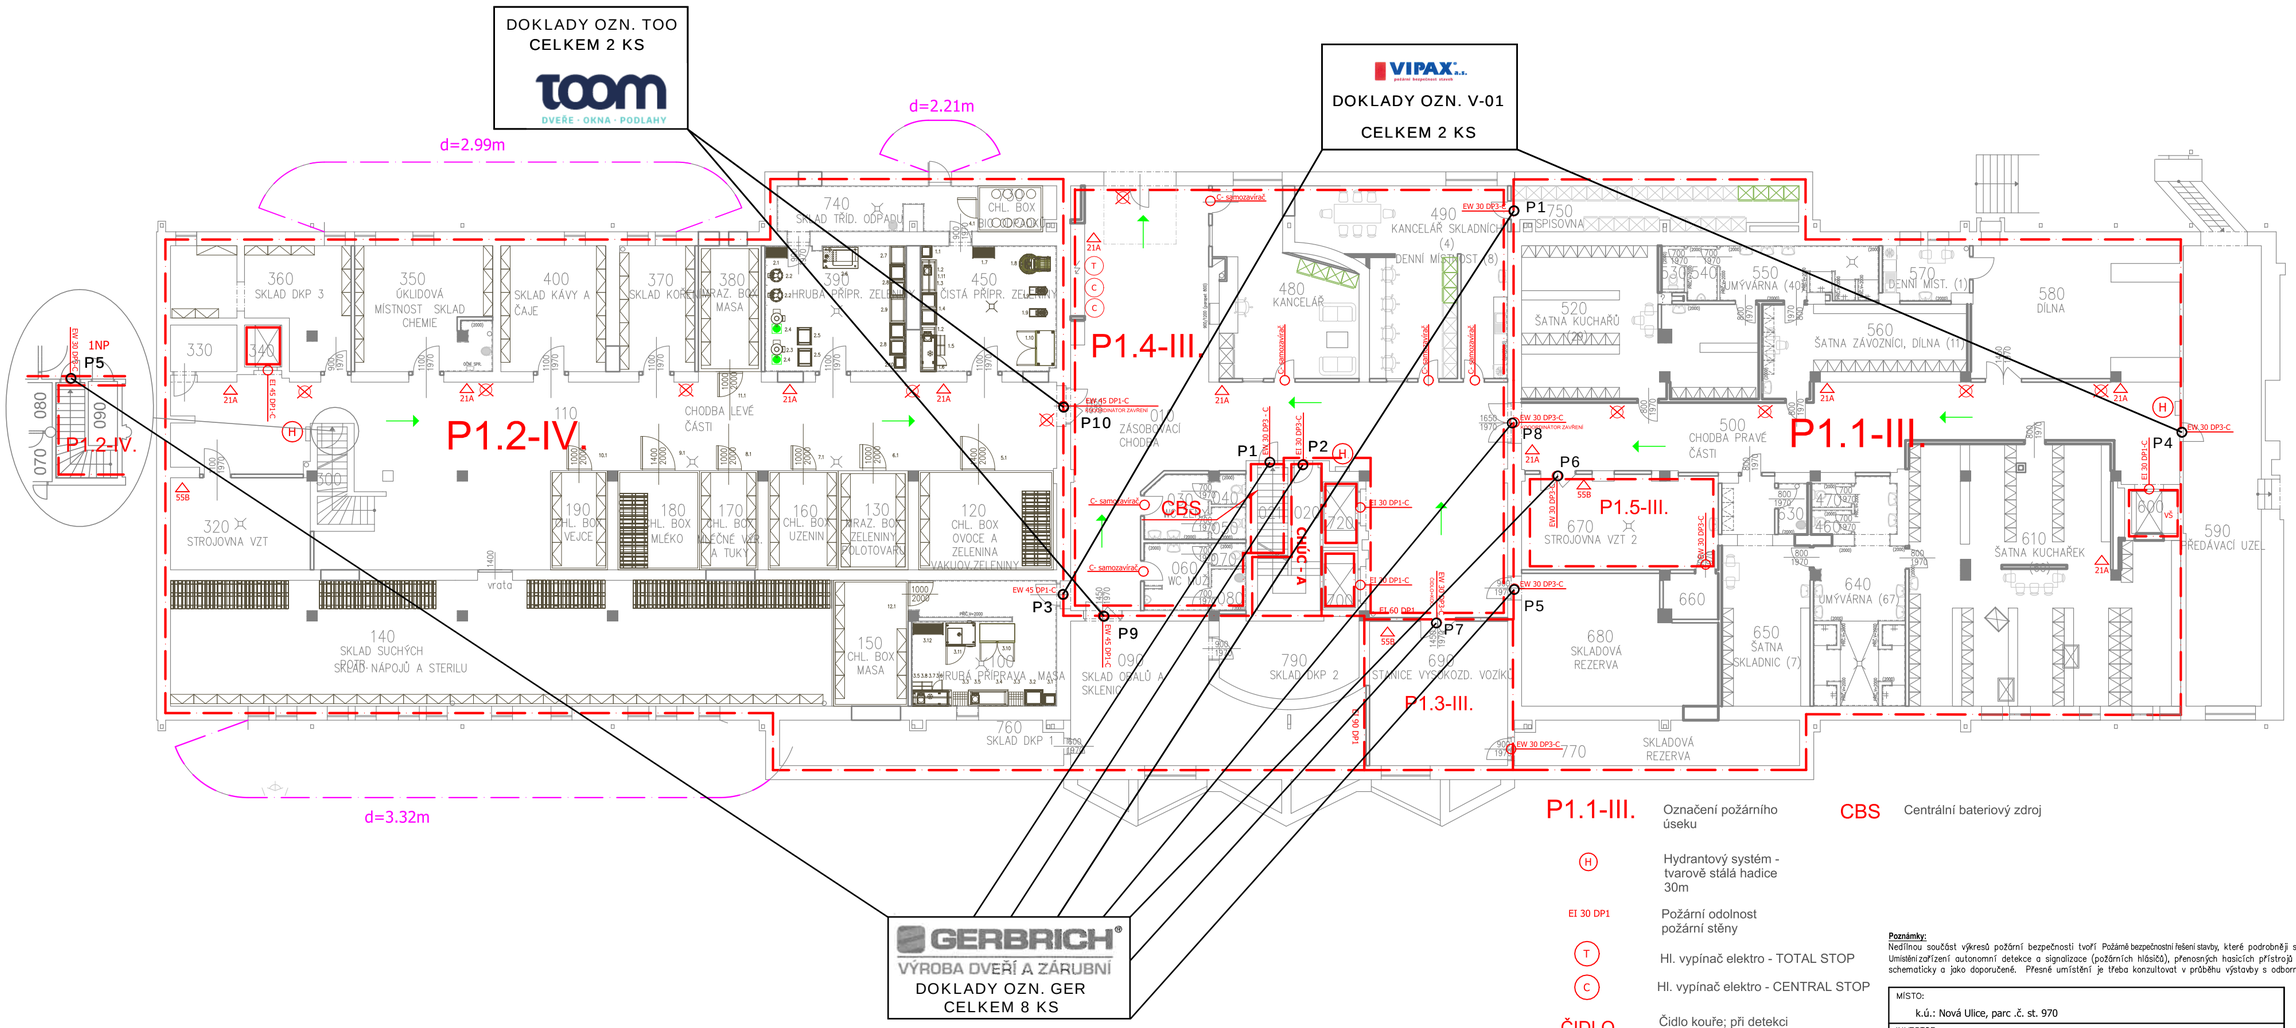

P1.1-III.	Označení požárního úseku	CBS	Centrální bateriový zdroj
H	Hydrantový systém - tvarově stálá hadice 30m		
EI 30 DP1	Požární odolnost požární stěny		
T	Hl. vypínač elektro - TOTAL STOP		
C	Hl. vypínač elektro - CENTRAL STOP		
ČIDLO	Čidlo kouře; při detekci dveře zavře		
KOO	Koordinátor zavírání		
⊠	Nouzové osvětlení		
△ 21A	Přenosný hasicí přístroj		
VŠ	Výtahová šachta		
←	Směr úniku		

Poznámky:
Nedílnou součást výkresů požární bezpečnosti tvoří Požárně bezpečnostní řešení stavby, které podrobněji specifikuje podmínky požární bezpečnosti! Umístění zařízení autonomní detekce a signalizace (požárních hlásičů), přenosných hasicích přístrojů a bezpečnostních tabulek je zakresleno schematicky a jako doporučené. Přesné umístění je třeba konzultovat v průběhu výstavby s odborně způsobilou osobou v PO !!!

MÍSTO: k.ú.: Nová Ulice, parc .č. st. 970	**JPO služby s.r.o.** Služby v oblasti BOZP a PO Hlavní 123/157 Opava, 747 06 *www.jposluzby.cz*
INVESTOR: FN Olomouc, I.P. Pavlova 185/6, Olomouc	
AKCE: PD - STAVEBNÍ ÚPRAVY OBJEKTU "WD" - STRAVOVACÍ PROVOZ - 1.PP	STUPEŇ PD: DSP
	DATUM: ŘÍJEN 2019
OBSAH: POŽÁRNĚ BEZPEČNOSTNÍ ŘEŠENÍ STAVBY	VYPRACOVAL: Ing. Pavel Beran
PŮDORYS 1.PP	Č. VÝKRESU 01