

Soupis provedených protipožárních konstrukcí

PTÁČEK -13-

Promat

Stavba: FN Olomouc

Montážní firma: pozemní stavby s.r.o.

Objekt: Stavební provoz

Podvalí 629, 752 01 Kojetín I - Město

Objednatel: FN Olomouc


Odpovědná osoba: Ing. Richard Pavlík MBA

Datum: 30.9.2021

Podlaží: 1PP

Místnost č.:

Půdorys místnosti

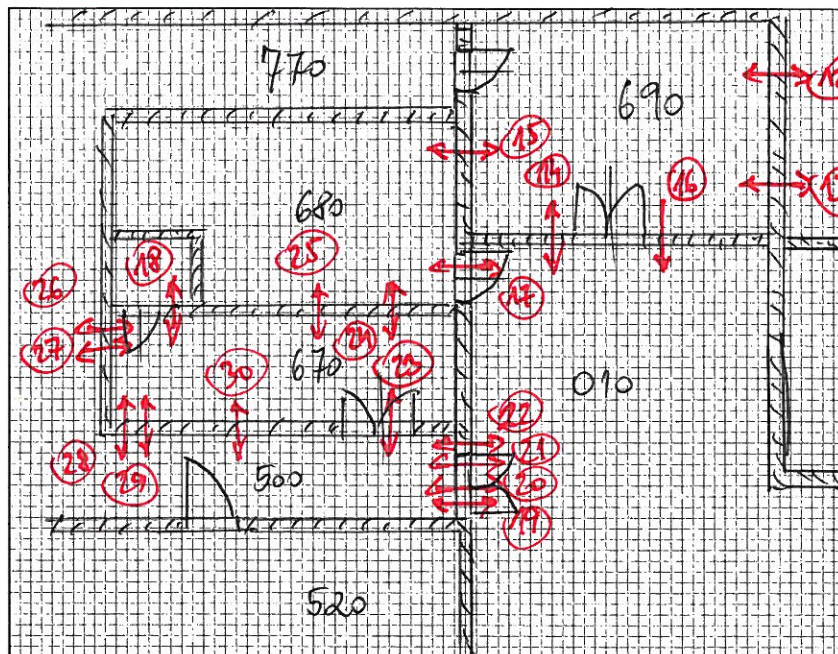

Legenda značek:

Sloup		R 30 - 180
Nosník		R 30 - 180
Podhled		Rp 30 - 120
		EI 30 - 120
Strop		REI 30 - 180
Příčka		EI 30 - 120
Stěna		REI 30 - 180
Spára		EI 30 - 180
Prosklení		EW 15 - 90
		EI 15 - 90
Dveře		EI 30, DP1
VZT		EI 30 - 120
Kabel. kanál		EI 30 - 120
Prostup		EI 30 - 60
Reviz. dvířka		EW-S 30 - 90
		EI-S 30 - 90
Větr. tvarovka		EI 30 - 90

Tabulka provedených konstrukcí

Číslo pozice	Požární odolnost	Konstrukce	Výměra (ks, m, m²)	Poznámka
11	EI 90	701-I	2 ks	oc. podst. UT
13	EI 90	701-M	1 ks	plast. podst. voda
15	EI 90	701-M	4x	
14	EI 90	701-G	1x	svar. kabel. elektro
17	EI 90	701-M	2x	plast. podst. voda
18	EI 90	701-G	1x	svar. kabel. elektro
20	EI 90	701-M	3x	plast. podst. voda
19	EI 90	701-G	1x	svar. kabel. elektro
21	EI 90	701-M	4x	plast. podst. voda
22	EI 90	701-G	1x	svar. kabel. elektro
23	EI 90	701-G	2x	
24	EI 90	701-M	2x	plast. podst. voda
25	EI 90	701-M	1x	plast. podst.

Předal:

PTÁČEK -13-

Přílohy:

Strana č.: 2

Převzal:

pozemní stavby s.r.o.
Podvalí 629, 752 01 Kojetín I - Město
IČ: 25896873 DIČ: CZ25896873
Ing. Richard Pavlík MBA

Datum: 30.9.2021

Celkem stran: 9

Soupis provedených protipožárních konstrukcí

PTÁČEK -13-

Promat

Stavba: FN Olomouc

Montážní firma:

pozemní stavby s.r.o.
Podvalí 629, 752 01 Kojetín I - Město
IČ: 25896873 DIČ: CZ25896873

Objekt: Střevcovský provoz

Odpovědná osoba:

Ing. Richard Pavlík MBA


Objednatel: FN Olomouc

Datum: 30.9.2021

Podlaží: 1PP

Místnost č.:

Půdorys místnosti

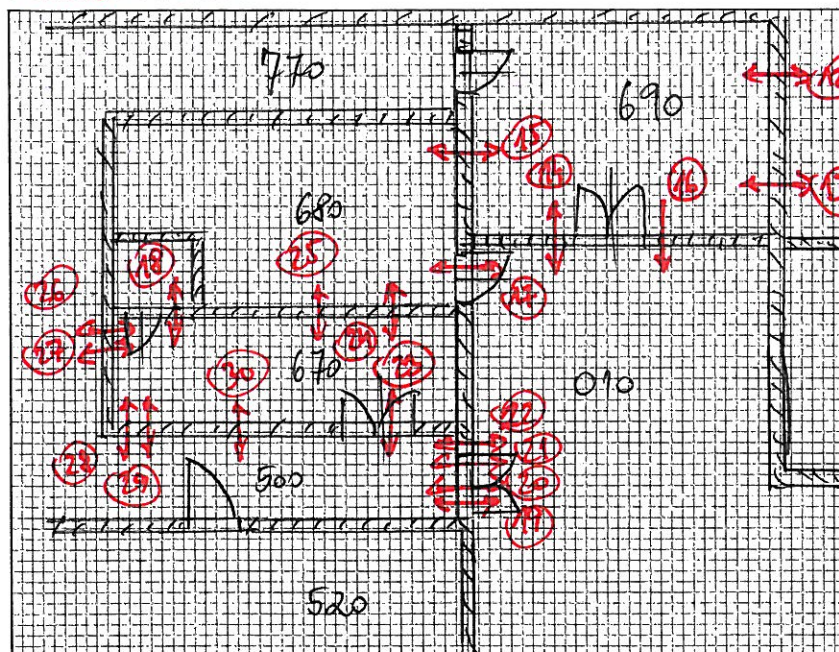

Legenda značek:

Sloup		R 30 - 180
Nosník		R 30 - 180
Podhled		Rp 30 - 120
		EI 30 - 120
Strop		REI 30 - 180
Příčka		EI 30 - 120
Stěna		REI 30 - 180
Spára		EI 30 - 180
Prosklení		EW 15 - 90
		EI 15 - 90
Dveře		EI 30, DP1
VZT		EI 30 - 120
Kabel. kanál		EI 30 - 120
Prostup		EI 30 - 60
Reviz. dvířka		EW-S 30 - 90
		EI-S 30 - 90
Větr. tvarovka		EI 30 - 90

Tabulka provedených konstrukcí

Číslo pozice	Požární odolnost	Konstrukce	Výměra (ks, m, m²)	Poznámka
26	67 90	701 - G	1x	svarů kotelů elektro
28	67 90	701 - M	1x	plyšové potrubí voda
27	67 90	701 - G	1x	svarů kotelů elektro
29	67 90	701 - I	1x	oc. potrubí UT
30	67 90	701 - M	1x	plyšové potrubí voda

PTÁČEK -13-

Předal:

pozemní stavby s.r.o.
Podvalí 629, 752 01 Kojetín I - Město
IČ: 25896873 DIČ: CZ25896873

Přílohy:

Strana č.:

3

Převzal:

Datum:

30.9.2021

Celkem stran:

4

Ing. Richard Pavlík MBA

Soupis provedených protipožárních konstrukcí

Promat

Stavba: *Fu Olomouc*

Montážní firma:

Objekt: *Strawová prázna*

Odpovědná osoba:

Objednatel: *Fu Olomouc*

Datum: *30.9.2021*

Podlaží: *1PP*


Místnost č.:

PTÁČEK -13-

pozemní stavby s.r.o.
Podvalí 629, 75201 Kojetín I - Město
IČ: 25896873 DIČ: CZ25896873
Ing. Richard Pavlík MBA



Půdorys místnosti

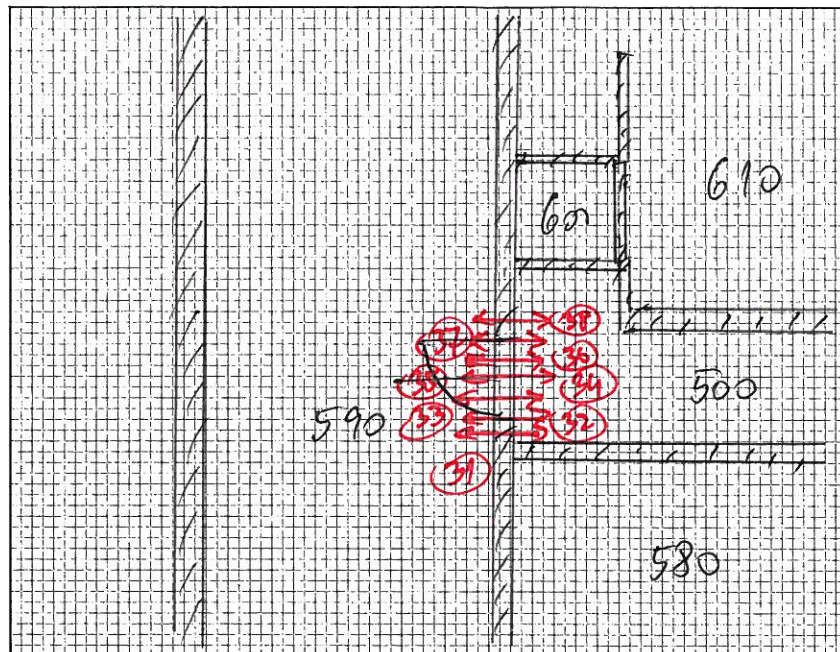

Legenda značek:

Sloup		R 30 - 180
Nosník		R 30 - 180
Podhled		Rp 30 - 120
		EI 30 - 120
Strop		REI 30 - 180
Příčka		EI 30 - 120
Stěna		REI 30 - 180
Spára		EI 30 - 180
Prosklení		EW 15 - 90
		EI 15 - 90
Dveře		EI 30, DP1
VZT		EI 30 - 120
Kabel. kanál		EI 30 - 120
Prostup		EI 30 - 60
Reviz. dvířka		EW-S 30 - 90
		EI-S 30 - 90
Větr. tvarovka		EI 30 - 90

Tabulka provedených konstrukcí

Číslo pozice	Požární odolnost	Konstrukce	Výměra (ks, m, m²)	Poznámka
31	EI 90	701-G	1x	svarů kabelů elektro
32	EI 90	701-M	1x	plast. potrubí voda
33	EI 90	701-G	1x	svarů kabelů elektro
34	EI 90	701-M	3x	plast. potrubí voda
35	EI 90	701-I	6x	oc. potrubí VZT
35	EI 90	701-G	1x	svarů kabelů elektro
37	EI 90	701-G	1x	svarů kabelů elektro
38	EI 90	701-G	1x	—

Předal:

PTÁČEK -13-

Přílohy:

Strana č.: *4*

Převzal:

Podvalí 629, 75201 Kojetín I - Město
IČ: 25896873 DIČ: CZ25896873

Datum:

30.9.2021

Celkem stran: *4*

Ing. Richard Pavlík MBA