

DILATACE OPATŘENA BORTNÁVÝM PÁSKEM
+ INJEKČNÍ TRUBIČKOU

STROPNÍ DESKY PZD


L120/120/12

A1 - PRVEK PRO ŘÍZENOU SPÁRU -55,0 BM

VÝKAZ OCELI S235

c.	profil	délka	ks	S235	
				HEB200	L120X120X12
	L120X120X12	8000	1		8.000
	HEB200	1500	1	1.500	
Celkem				[kg]	375.750

ŘEZ ŠACHTOU

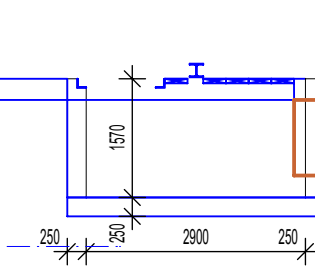

PROSTUPY DO 150/150 V PANELECH BUDOUPY PROVEDENY V ODTNÉ PANELOU ODVRTÁNÍM
PROSTUPY DO 800 V PANELECH BUDOUPY PROVEDENY V ODTNÉ PANELOU ODVRTÁNÍM
V OSTATNÍCH PŘÍPADECH BUDE LÚŽTO SYSTÉMOVÉ VÝMĚNY

POZNÁMKA
TATO DOKUMENTACE JE ZPRACOVÁNA V ROZSAHU DANÉ VÝHLÁŠKOU Č. 49/2006 SB.

- DISTANČNÍ PRVKY PRO VYNESENÍ HORNÍ VÝŽLŽE DLE ZYKLOSTI ZHOTOVITELÉ NEJSOU VYKÁZÁNY!
- TOLERANCE ROZMĚRŮ A TVARŮ: DLE ČSN EN 1090-2+A1
- IDENTIFIKACE MATERIÁLU A SVÁŘITELNOST: OCEL S235 JR DLE ČSN EN 10025-2
- LOMOVÁ HOUŽEVNATOST: KŘEHKÝ LOM ZT J PŘI 0°C DLE ČSN EN 1993-1-10; ČSN EN 1090-2+A1
- ÚČINČNOST: DLE ČSN EN 1991-1-1; ČSN EN 1993-1
- UNÁVOVÁ PEVNOST: DLE ČSN EN 1993-1-4
- TRÁDA PROVEDENÍ: EXC2 DLE ČSN EN 1090-2+A1
- POVRCHOVÁ ÚPRAVA: PŘÍPRAVA POVRCHU DLE ČSN EN 1090-2+A1 - NÁTĚR 2x ZÁKLADNÍ NÁTĚR 250 µm + FINÁLNÍ NÁTĚR 120 µm - POŽÁDEVEK NA OBNOVU NÁTĚRU 10 LET
- NAVRŽENO NA ZATÍŽENÍ DLE ČSN EN 1991-1-1; KATEGORIE A
- VŠECHNY SVÁRY JSOU NOSNÉ

BETON: C30/37XC2, SLOUPY C40/50 XC2
OCEL: 10505 (R), KARI, S235

0,000 = 228,880 m n.m.

Revize	Vypracoval	Popis revize	Datum

DOKUMENTACE SKUTEČNÉHO PROVEDENÍ

Investor:
Fakultní nemocnice Olomouc
adresa: I.P. Pavlova 185/6, 779 00 Olomouc
tel: +420 588 441 111
email: info@fnol.cz

Profese:
STATIKA BALCÁREK s.r.o.
Tel: +420 773 571 110
E-mail: F.Balcarek@email.cz
www: statika-balcarek.cz

Autorizace:

Odpovědný projektant: ING. LUDMILA JAROLÍMOVÁ	Vypracoval: BC. TOMÁŠ CRHA	Kontroloval: ING. FRANTIŠEK BALCÁREK
--	-------------------------------	---

Akce: **FAKULTNÍ NEMOCNICE OLOMOUČ - DOSTAVBA A REKONSTRUKCE BUDOVY X**

Zakázkové číslo: DSP 15 - 2018 Paré:
Datum: 07 - 2021
Stupeň: DPS

Objekt: PŘÍSTAVBA BUDOVY X SO 01 Formát:
Obsah: **VÝKRES TVARUSTROPU NAD 1. NP** Měřitko: **1:100** Číslo výkresu: **02**