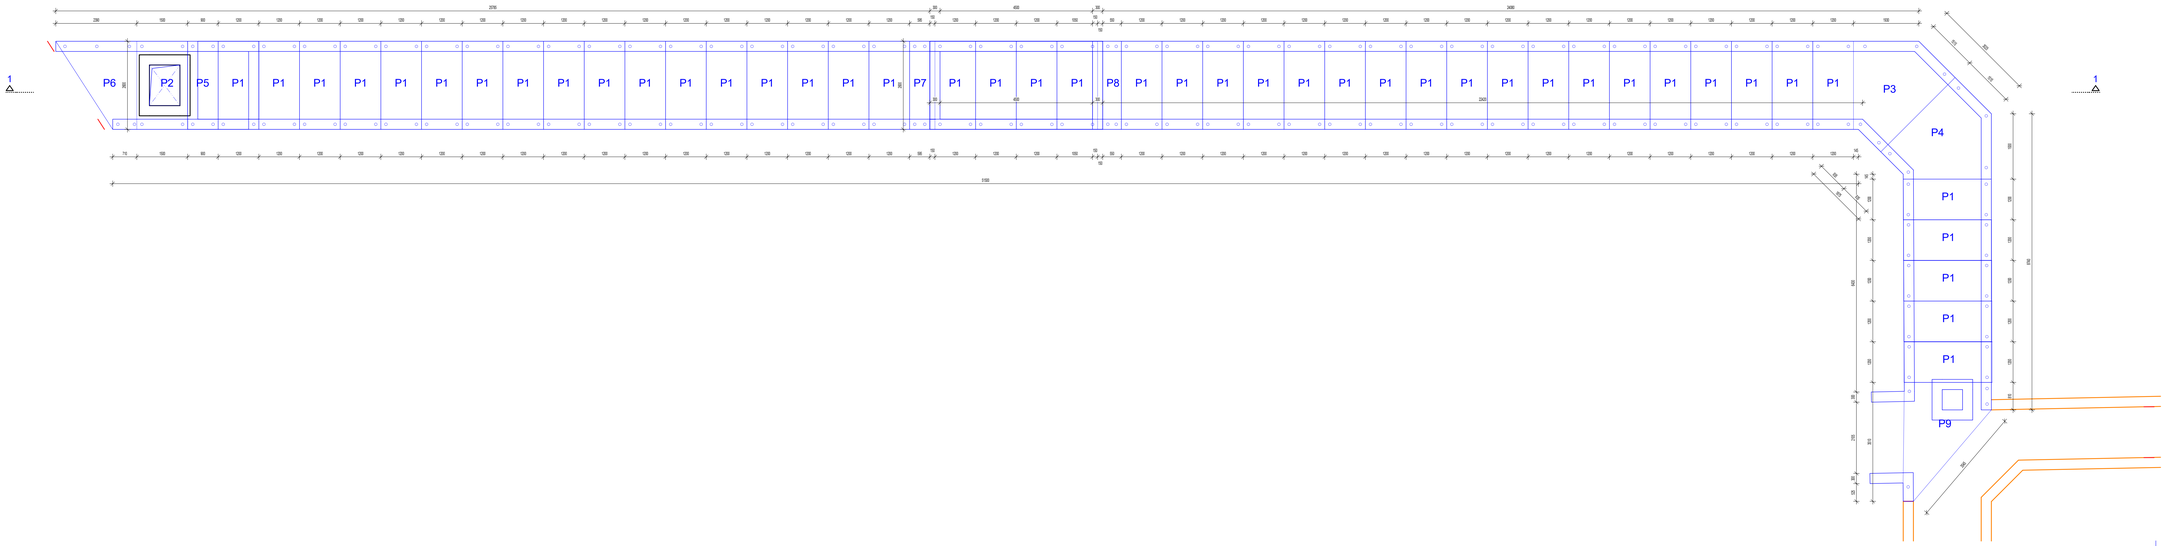

PROTIPŮSOB VE VÝŠKOVÉ ÚROVNI PODLE ČSN 73 0540-2 ZATÍŽENÍ
PROTIPŮSOB VE VÝŠKOVÉ ÚROVNI PODLE ČSN 73 0540-2 ZATÍŽENÍ
V ZÁVISLOSTI NA PŘEDPOKLADU ZÓNY STŘEDNÍ VNĚJŠÍ

POŽÁRNÍ
TYTO ÚDAJE NEJSOU SE ZPRACOVÁNY V ROZSAHU DNŘ PRO BOU, C. 440/2008 SB.


BETON: C30/37XC2, max hl. průsaku 50 mm + krystalizační přísada do betonu
OCEL: 10505 (R), KARI, B235

0,000 = 228,880 m n.m.

Revize	Vypracoval	Popis revize	Datum

DOKUMENTACE SKUTEČNÉHO PROVEDENÍ

Investor:
Fakultní nemocnice Olomouc
adresa: I.P.Pavlova 185/6, 779 00 Olomouc
tel: +420 588 441 111
email: info@fnol.cz

Autorizace:

Profese:
STATIKA BALCÁREK s.r.o.
Tel: +420 773 571 110
E-mail: F.Balcarek@email.cz
www: statika-balcarek.cz

Odpovědný projektant:	Vypracoval:	Kontroloval:
ING. FRANTIŠEK BALCÁREK	ING. FRANTIŠEK BALCÁREK	ING. FRANTIŠEK BALCÁREK

Akce: **FAKULTNÍ NEMOCNICE OLOMOUC - DOSTAVBA A REKONSTRUKCE BUDOVY X.**

Objekt: PŘESTAVBA BUDOVY X SO 01

Obsah: **TVAR STROPU KORIDORU**

Základová Dato:	DSP 15 - 2018	Paré:	
Datum:	07 - 2021		
Stupeň:	DPS		
Formát:			
Měřítko:	1:100	Číslo výkresu:	05