


půdorys 1.np, m 1:50

legenda místností:

Číslo	Název místnosti	Plocha	Objem	Stropní	Podlahová
----- kabelová trasa MaR a silno
pokud není uvedeno jinak
kabelové trasy v PS vedou pod stropem
ve žlábu MaRS 125/100,
kabelové trasy mimo PS vedou v podhledu
mimo PS budou kabely vedeny přednostně
kolem VZT potrubí, platí i pro průchody zdmi

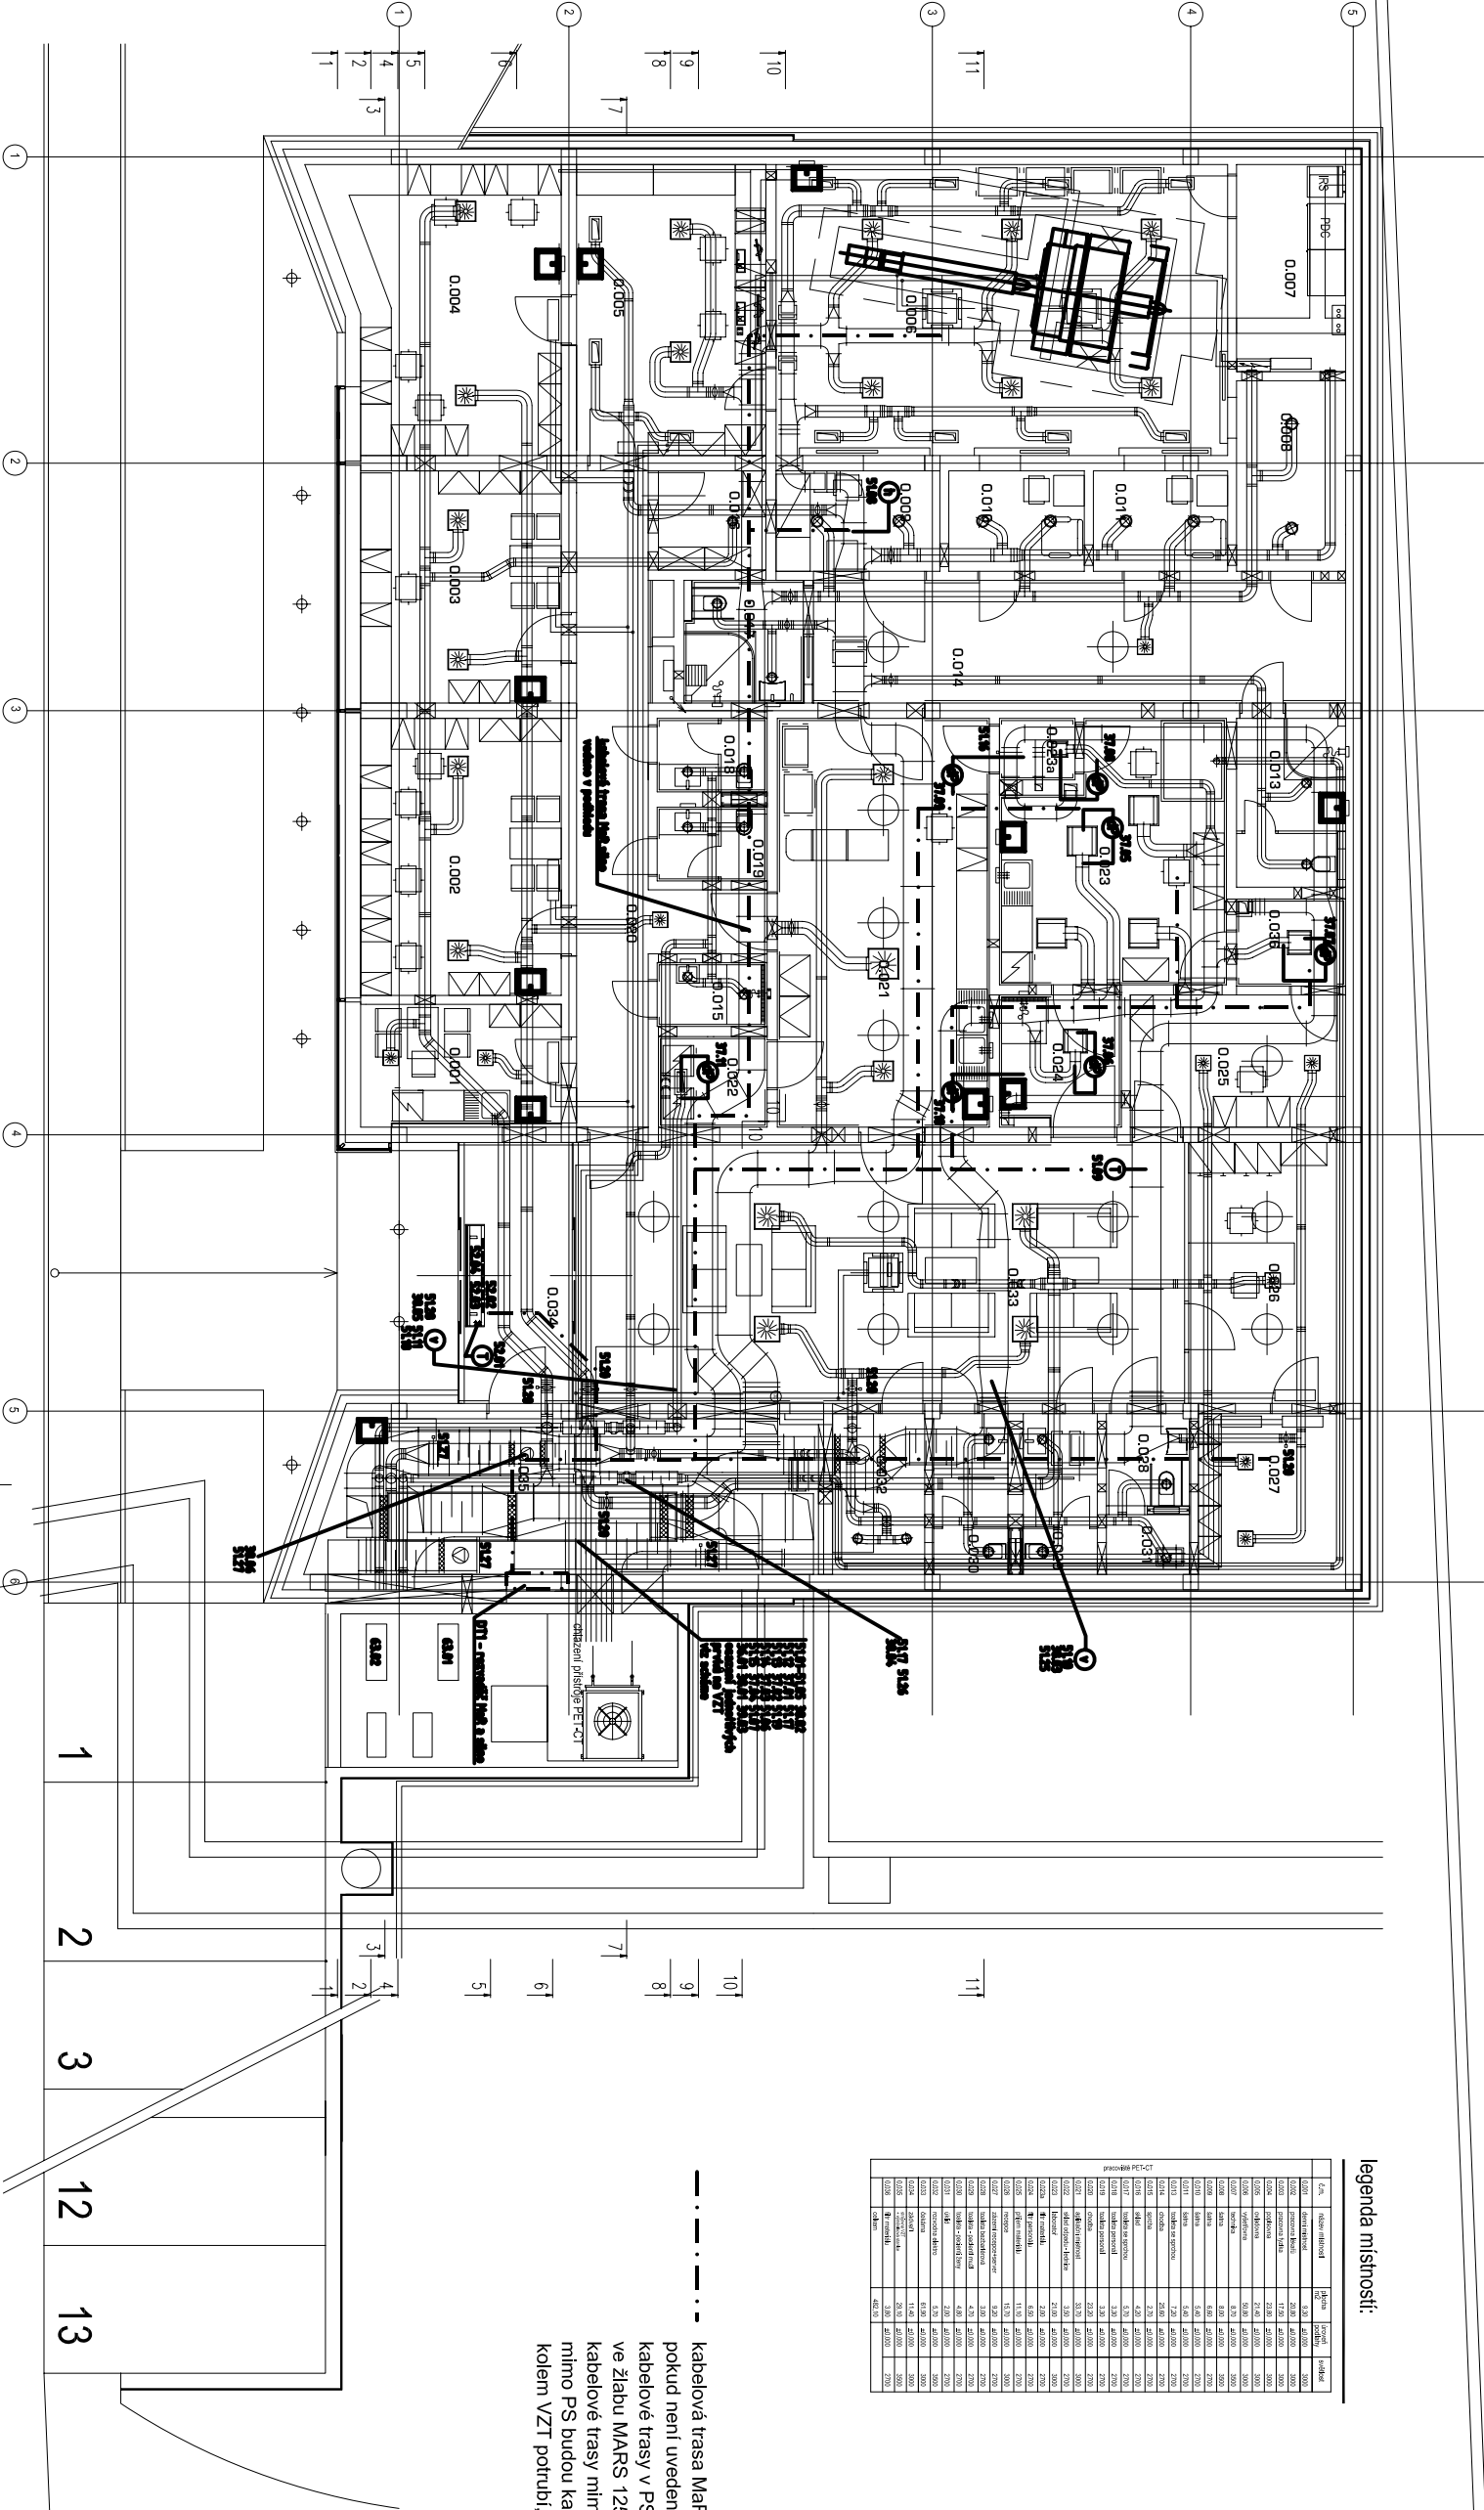

Fakultní nemocnice Olomouc - pracoviště PET-CT

objednatel : OHL ZS a.s., Burešova 838/17, Brno - sídlo 602 02
místo stavby : areál Fakultní nemocnice Olomouc
stavební p.d. : dokumentace stavebního stavu
projektant : atelier- apd s r.o., Uhlířská 27, 772 00 Olomouc
zpracov. část : Ing. Petr Lysický, ELMAR group s.r.o. Smržská 131/5, 796 01 Prostějov, p.lýsicky@elmarpuz.cz
datum : srpen 2010

čas : SO.01 A.3.6 - Zřízení pro měření a regulaci
oblast : Půdorys 1.NP

architektonické řešení : atelier s.r.o., Uhlířská 27, Olomouc, email : m.pospisil@atelier.cz, web : www.atelier.cz

A.3.6.05