
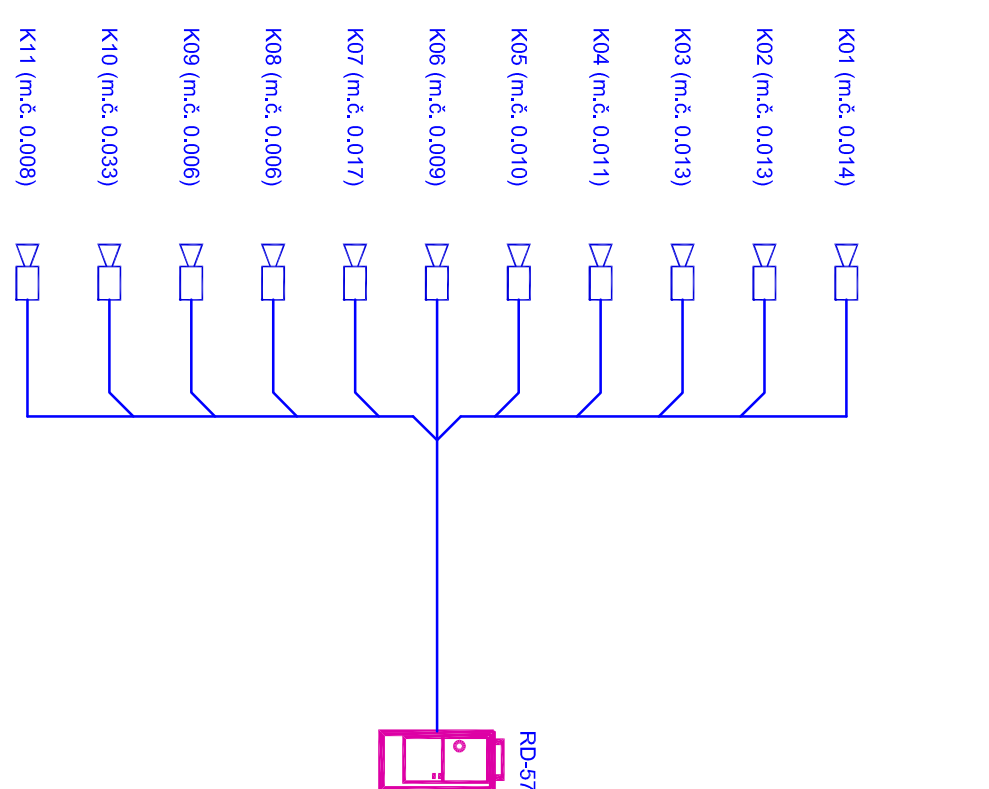


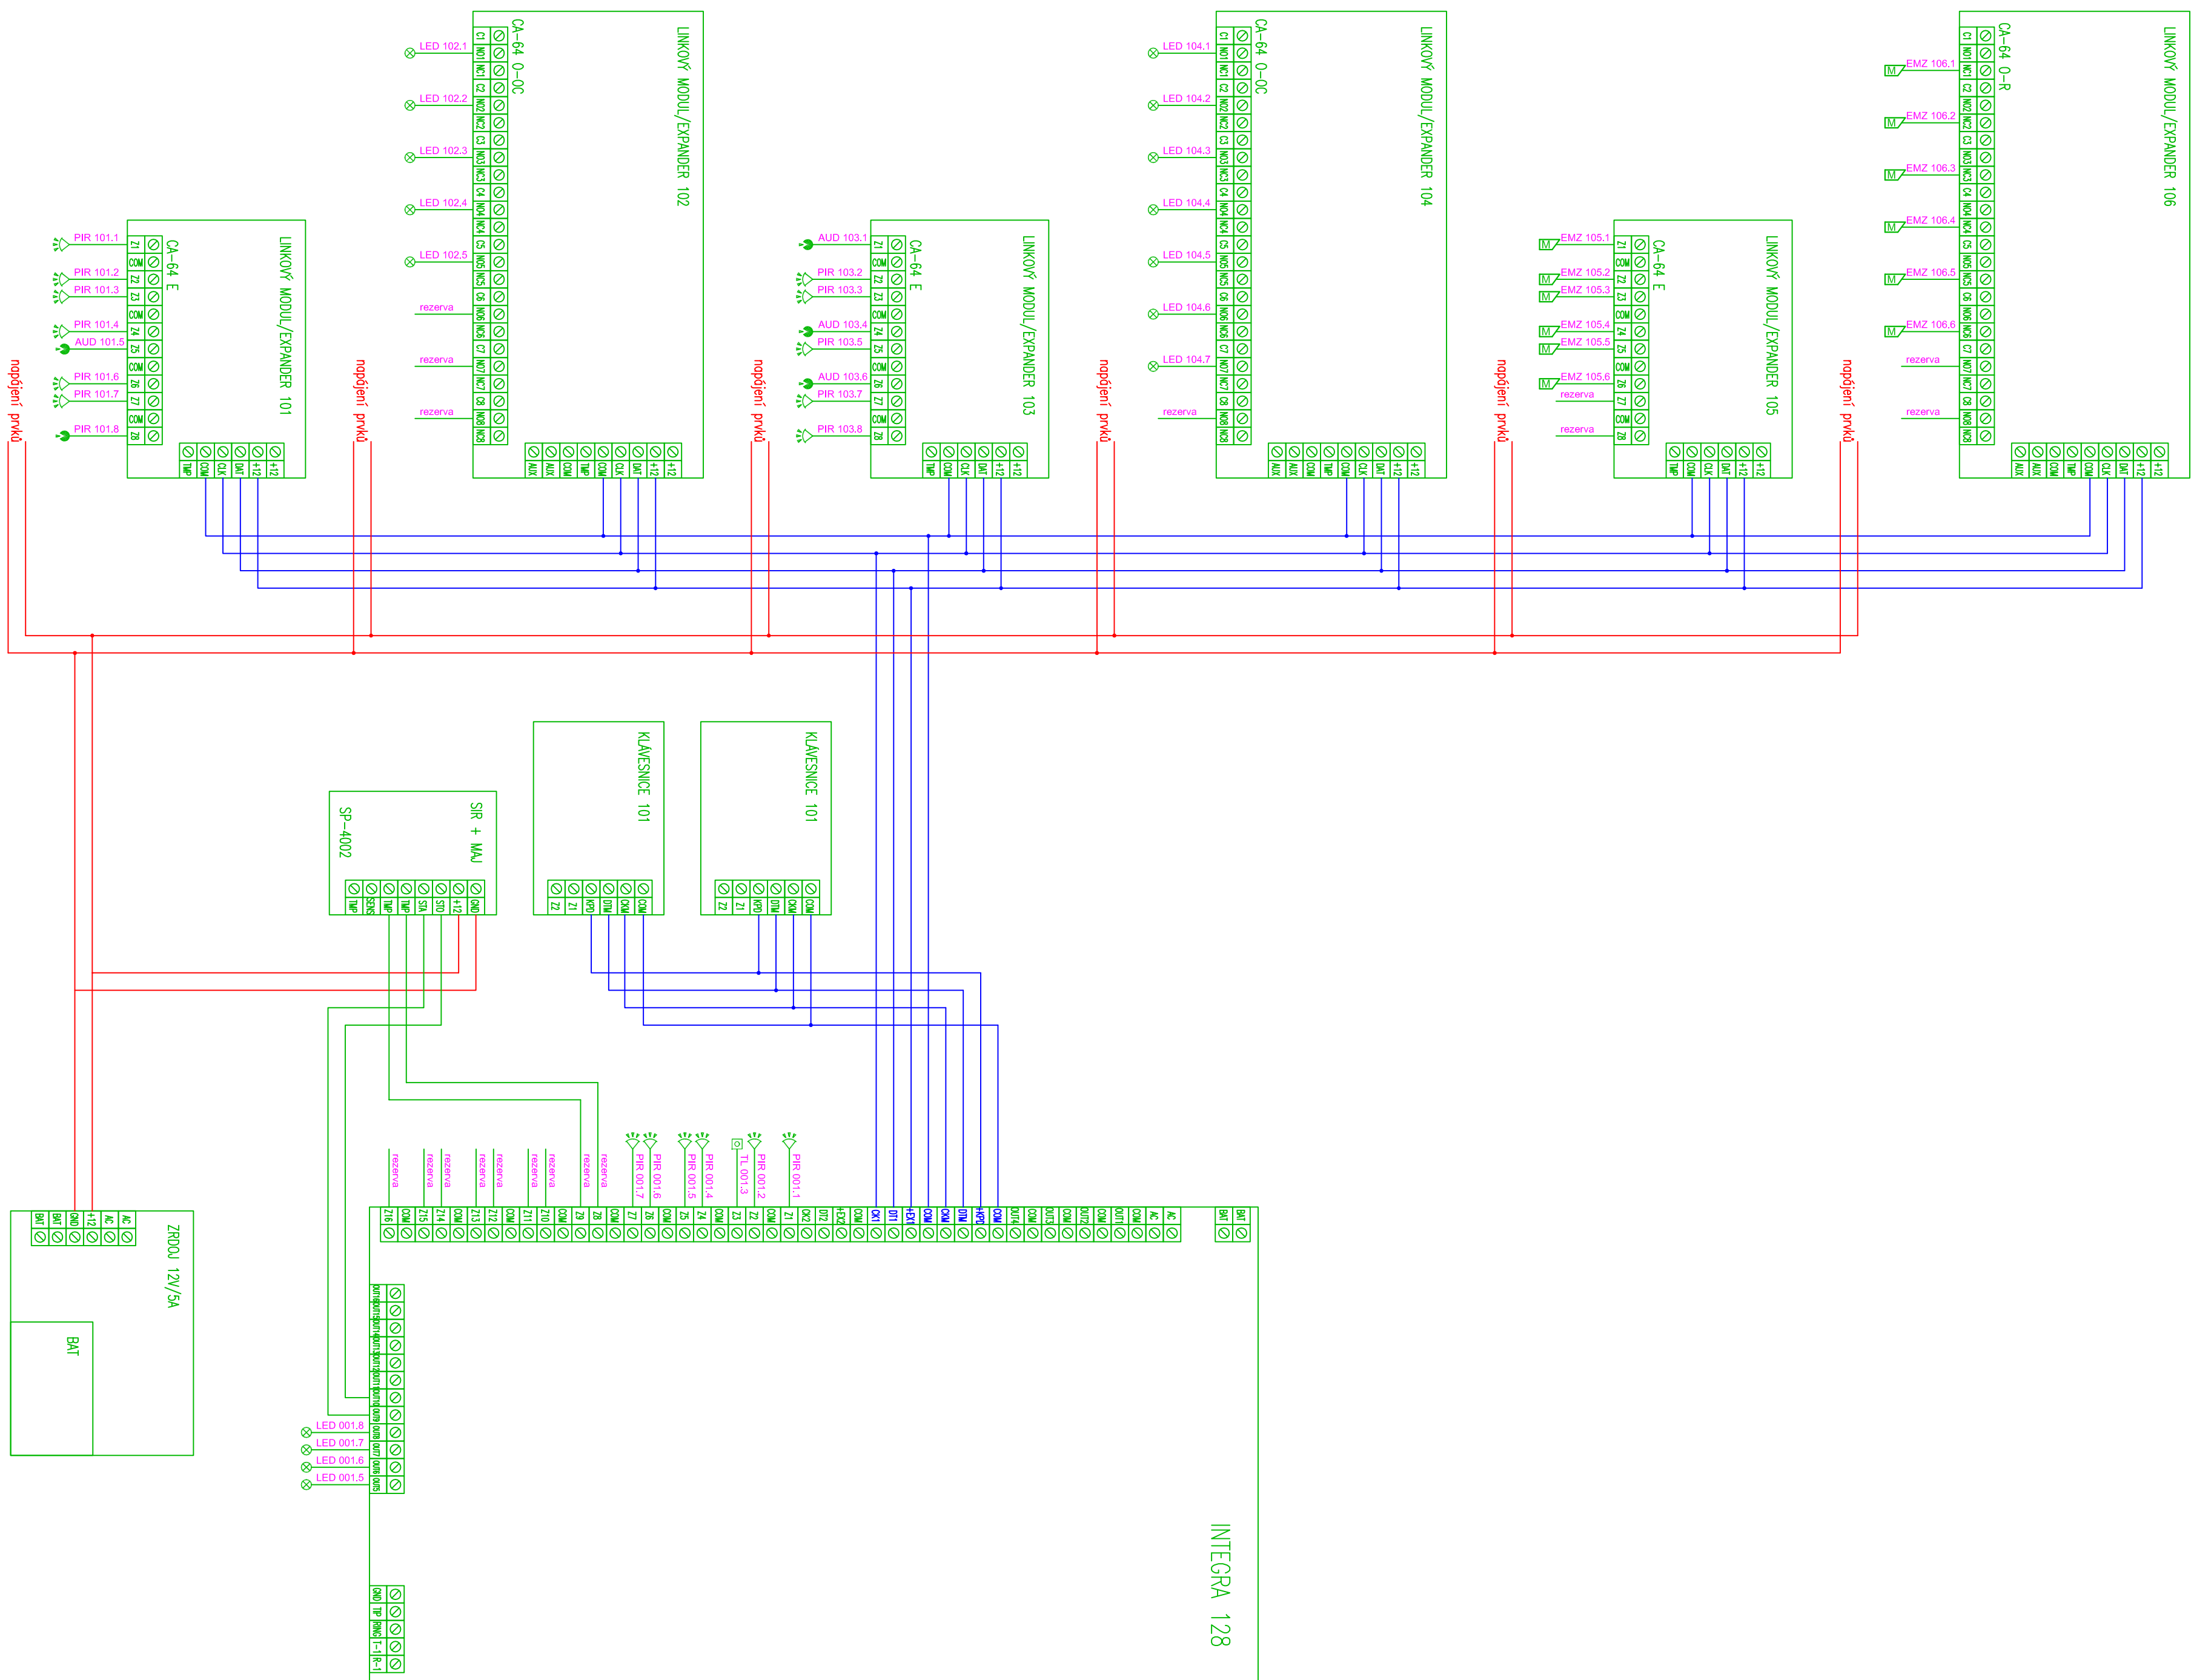

LEGENDA:

# ELEKTRONICKÁ ZABEZPEČOVACÍ SIGNALIZACE

- |                                                                                       |                                                     |
|---------------------------------------------------------------------------------------|-----------------------------------------------------|
|  | Ústředna E2S                                        |
|  | Oficiální klávesnice                                |
|  | Expanzor                                            |
|  | PIR detektor                                        |
|  | Audio detektor                                      |
|  | Detektor PIR + audio                                |
|  | LED signalizace                                     |
|  | Zabíhový zdroj                                      |
|  | Tisírové tlačítko                                   |
|  | Střena s majákem, venkovní                          |
|  | Elektromagnetický šumek (evazní 12V s monitorováním |

## KAMEROVÝ SYSTÉM

-  Kamera vnitřní

Hlavní kabelové trasy jsou uloženy a vyvázané ve SLP záběh (výkres strukturované kabeláže). Ostatní trasy jsou uloženy v trubkách nad podhledem nebo pod omítkou. Detektory jsou osazeny ve výšce 2300 - 2400 mm od podlahy. LED signalizace jsou nad zábrnním dveří, expandéry jsou nad podhledem (přístup je zajištěn revizními otvory). Klávesnice a tiskové hlásiče jsou ve výšce 1400 mm od podlahy.

|                            |                   |
|----------------------------|-------------------|
|                            |                   |
|                            |                   |
|                            |                   |
| INDEX DATUM, Jméno, Popsis | Text a pops změny |

|              |                            |                    |   |
|--------------|----------------------------|--------------------|---|
| VYPRACOVAL   | Michal Svoboda             | <i>[Signature]</i> |  <b>merit</b><br>MERIT GROUP a.s.<br>tel: +420 585 220 000<br>fax: +420 585 230 000<br>e-mail: merit@merit.cz |
| KONTROLOVAL  | Michal Svoboda             | <i>[Signature]</i> |   |
| SCHVÁLIL     | Ing. Pavel Jelínek, PhD    | <i>[Signature]</i> |   |
| MÍSTO STAVBY | Olomouc                    |                    |   |
| INVESTOR     | Fakultní nemocnice Olomouc |                    |   |
| DATUM        | 8/2010                     | MĚŘITKO            | -   |
| ZAKÁZKA      | -                          | FORMÁT             | 6x44   |

**FAKULTNÍ NEMOCNICE OLMOUC**  
**PRAČOVISŤE PET-CT**

---

**Blokové schéma**  
**Elektronická zabezpečovací signalizace**  
**Kamerový systém**

|                                                                  |                                                  |             |                         |
|------------------------------------------------------------------|--------------------------------------------------|-------------|-------------------------|
| OBJEKT - PROVOZNI SOUBOR<br>Zařízení slaboproudé elektrotechniky | STUPEŇ<br>dokumentace<br>skutečného<br>provedení | ARCH. ČÍSLO | Č. VÝKRES<br>1 - SL. 04 |
|------------------------------------------------------------------|--------------------------------------------------|-------------|-------------------------|