

Česká republika – Ministerstvo obrany
Vojenská ubytovací a stavební správa
Svatoplukova 2687/84
615 00 Brno - Židenice

Čj. 4015/18856/2011 - 1383 – ÚP-OL

V Brně dne 13. června 2011
Výtisk číslo: 1
Počet listů: 2
Přílohy: 1/2plány

IDOP Olomouc, a.s.
Řepčinská 82
779 00 OLOMOUC

Věc: Olomouc - Nová Ulice

- **Výstavba splaškové kanalizace (gravitační a výtlak), vodovodu a přípojky NN k ČS pro obslužný personál archivu - Fakultní nemocnice Olomouc - Pevnůstka FNOL**

K č.j. 088/Chm/Sy/2011

Ve smyslu § 175 zákona č. 183/2006 Sb., o územním plánování a stavebním řádu (stavební zákon) a zákona č. 222/1999 Sb., o zajišťování obrany České republiky v platných zněních a v souladu s resortními předpisy (na teritoriu okresů Brno-město, Brno-venkov, Blansko, Břeclav, Hodonín, Kroměříž, Prostějov, Třebíč, Uherské Hradiště, Vyškov, Zlín, Znojmo a Bruntál, Frýdek Místek, Jeseník, Karviná, Nový Jičín, Olomouc, Opava, Ostrava, Přerov, Šumperk, Vsetín) bylo provedeno vyhodnocení výše uvedené akce.

Česká republika – Ministerstvo obrany

zastoupená VUSS Brno, jako věcně a místně příslušná ve smyslu zákona č. 222/1999 Sb., jejímž jménem jedná ředitel VUSS Brno Ing. Jaroslav VALCHÁŘ, na základě pověření ministryně obrany č.j. 2566/2007-8764 ze dne 2. ledna 2008, ve smyslu §7, odst. 2 zákona č. 219/2000 Sb.

souhlasí s realizací akce tak, jak byla doložena v písemné a grafické dokumentaci při dodržení následujících podmínek:

- uvedeným územím prochází podzemní telekomunikační vedení vojenské správy, jehož orientační průběh je vyznačen na přiloženém situačním plánu a dojde k jeho kolizi s posuzovanou stavbou. Investor stavby požádá minimálně 14 dnů před započítáním zemních prací o přesné vytyčení kabelu jeho provozovatele - VÚ 3255 Olomouc (kpt. Ing. Jan Polínek – tel.č. 973402101, 606719653), který stanoví konkrétní podmínky jeho ochrany (v souladu se zákonem č. 127/2005 Sb., § 102 a zákonem 183/2006 Sb., § 4, § 120, § 122) tak, aby nebyla narušena jeho provozuschopnost;
- souběhy a křížení s podzemním vedením musí být provedeny dle platných předpisů, zejména ČSN 736005, 733050, 334050, navazujících technických předpisů a dle podmínek správce podzemního vedení – VÚ 3255 Olomouc;

- podzemní vedení je nutno chránit i před vstupem nepovolané osoby a případné poškození okamžitě telefonicky hlásit správci podzemního vedení (kpt. Ing. Jan Polínek – tel.č. 973402101);
- před záhozem rýhy bude v případě obnažení kabelu přizván zástupce VÚ 3255 Olomouc k převzetí provedené ochrany vojenského kabelu;
- v trase projektovaného vodovodu dojde ke křížení a souběhu se zemním vedením NN (kabel AYKY 4x70), které prochází z trafostanice umístěné na pozemku parc.č.2491 do budovy situované na pozemku parc.č. 2351 vše v k.ú. Nová Ulice – viz. přiložené schematické zakreslení kabelu NN. Vzhledem k tomu, že kabel není přesně zaměřen, požádá investor stavby minimálně 14 dnů před zahájením výkopových prací o přesné vytýčení kabelu jeho správce - Provozní středisko 0727 Olomouc - kontaktní tel. č. na vedoucí provozního střediska – Ing. Tomková Drahoslava – 973402655; 724233239. Výkopové práce v této lokalitě budou prováděny ručně za zvýšené opatrnosti.

Tyto podmínky musí být uvedeny v územním rozhodnutí a stavebním povolení, které budou VUSS Brno doručeny v jednom výtisku.

Závazné stanovisko je platné 2 roky a musí být vyžádáno znovu nebude-li během této doby stavba zahájena nebo dojde-li ke změnám v umístění, výšce nebo rozsahu stavby.

Specifikace telekomunikačních zařízení a sítí AČR, zákresy jejich průběhů a další podklady v listinné nebo digitální formě, které žadatel, stavebník nebo jimi pověřená osoba získali v rámci přípravy, projednávání, zpracování dokumentů nebo realizace předmětné stavby nebo v souvislosti s jejím projednáváním v rámci správních řízení jsou určeny výhradně pro účel, pro který byly poskytnuty. Tyto dokumenty nebudou archivovány mimo dokumentaci předmětné stavby, nebudou použity jako podklad pro zpracování dokumentace další stavební nebo jiné akce a v žádném případě nebudou poskytnuty další osobě.


ŘEDITEL VUSS BRNO
Ing. Jaroslav VALCHÁŘ
 V zastoupení
 Ing. Petr Koblíha


Vyřizuje: Hana Eliášová - tel.973406665

Adresa pro doručování:

Vojenská ubytovací a stavební správa Brno, Svatoplukova 84, 662 10 Brno
 IČ 60162694

ISDS VUSS Brno- Ministerstvo obrany, Tychonova 1, 160 01 Praha, hjyaavk

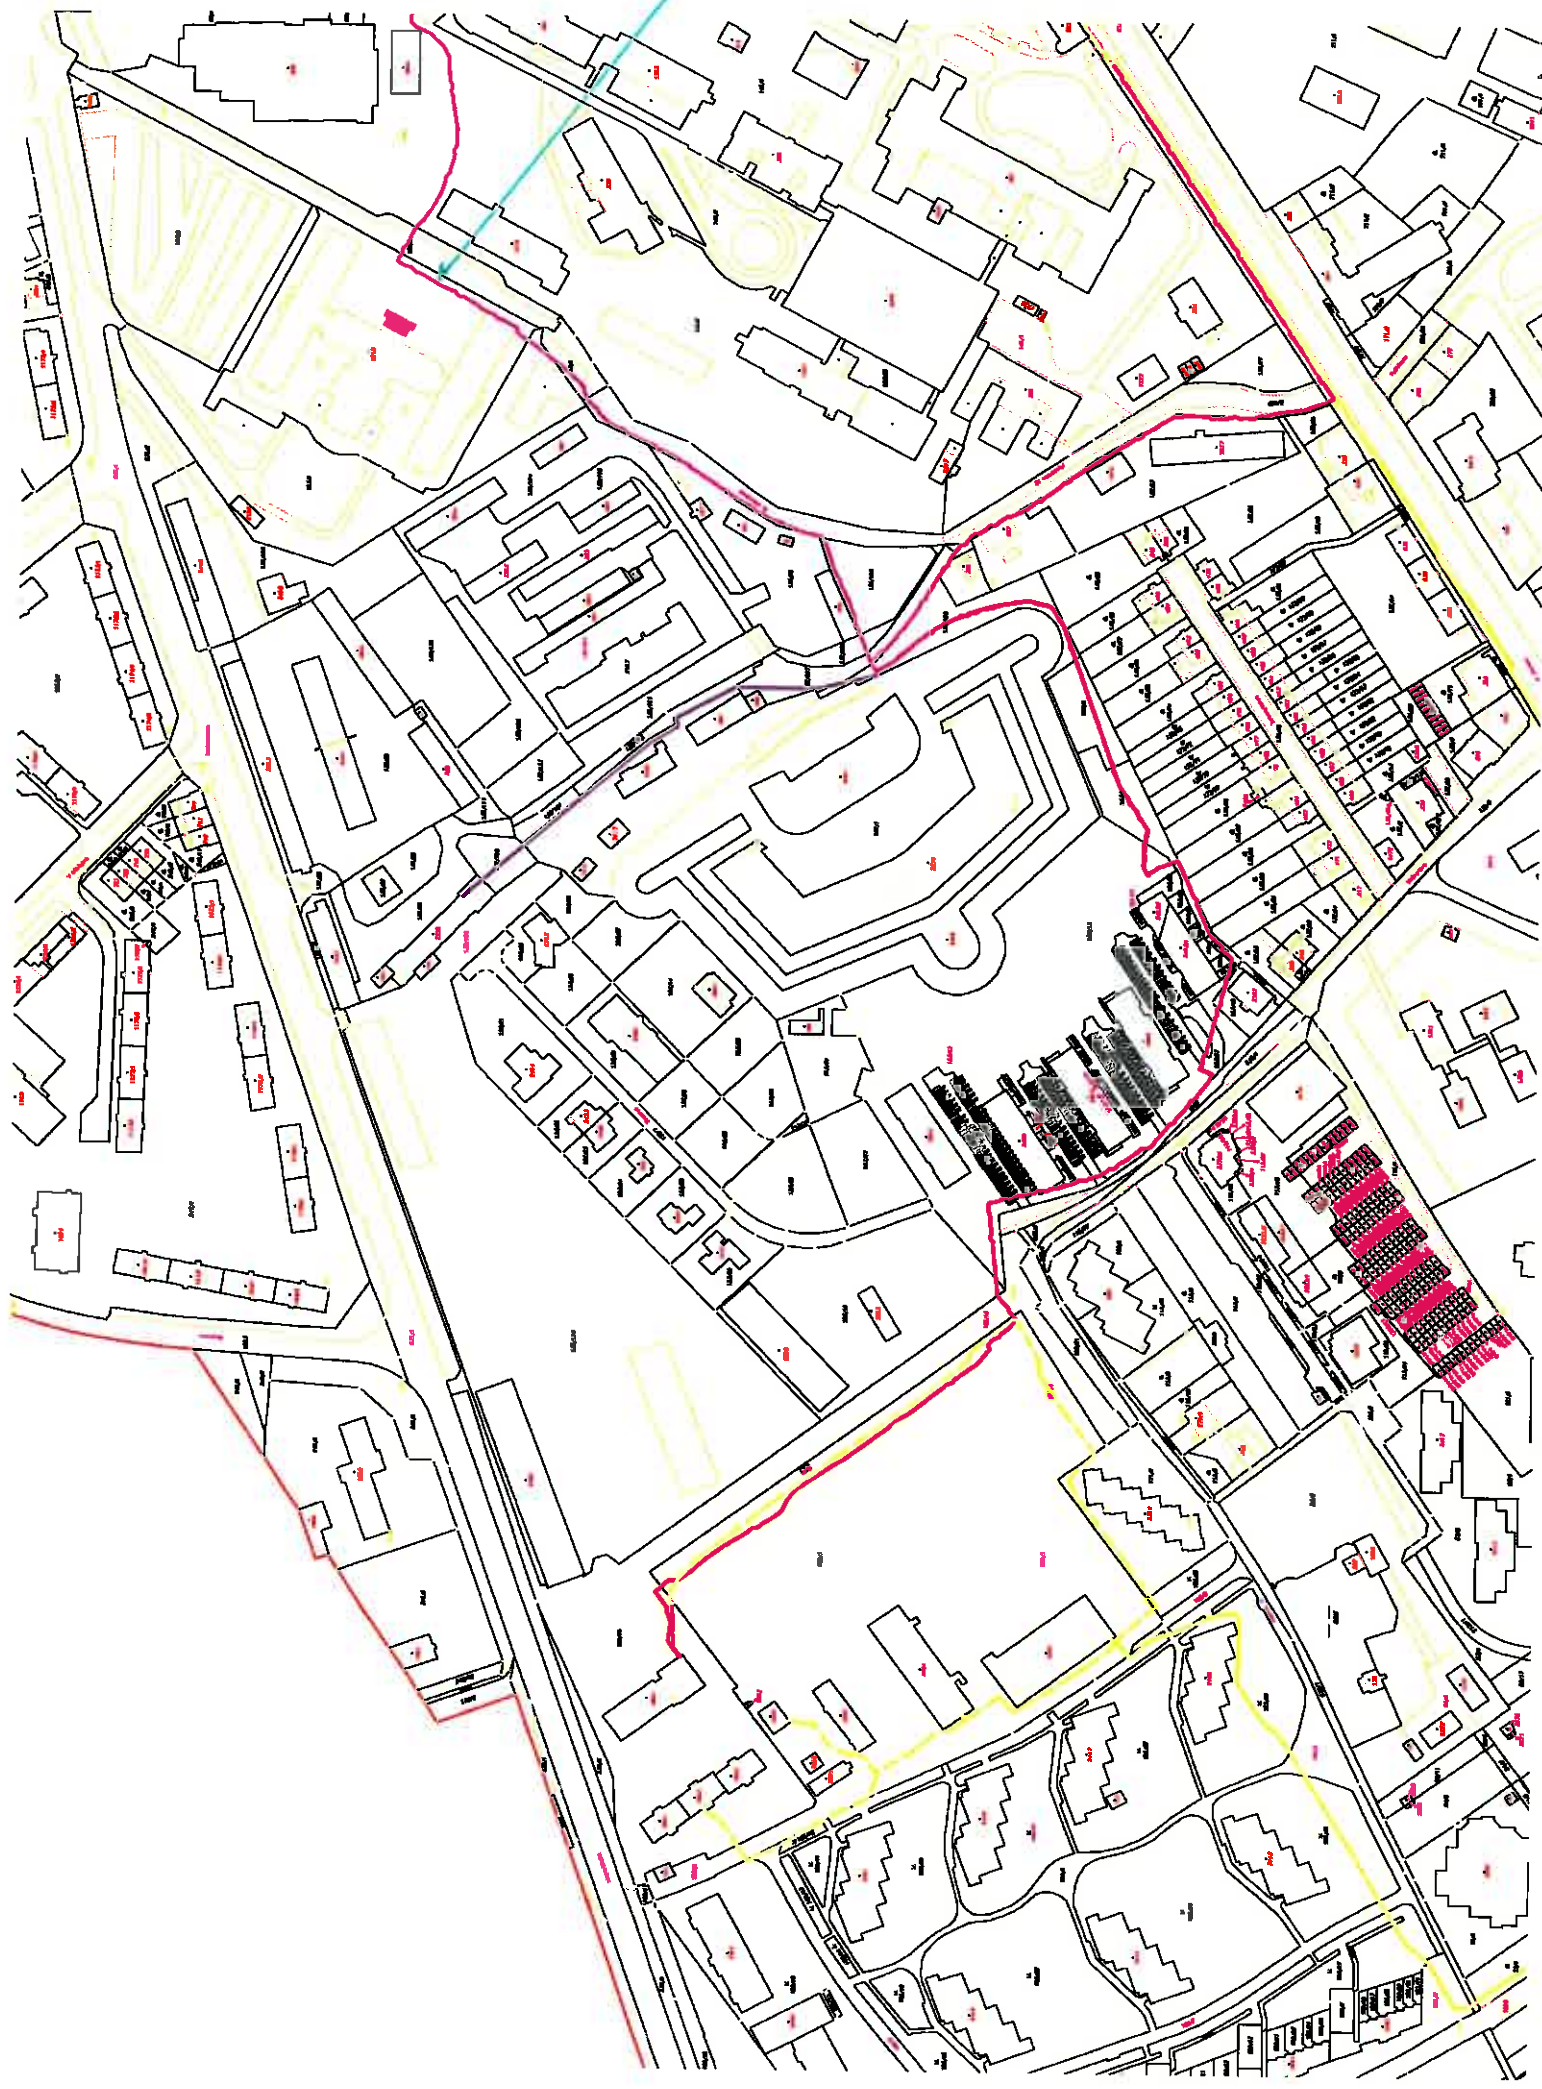

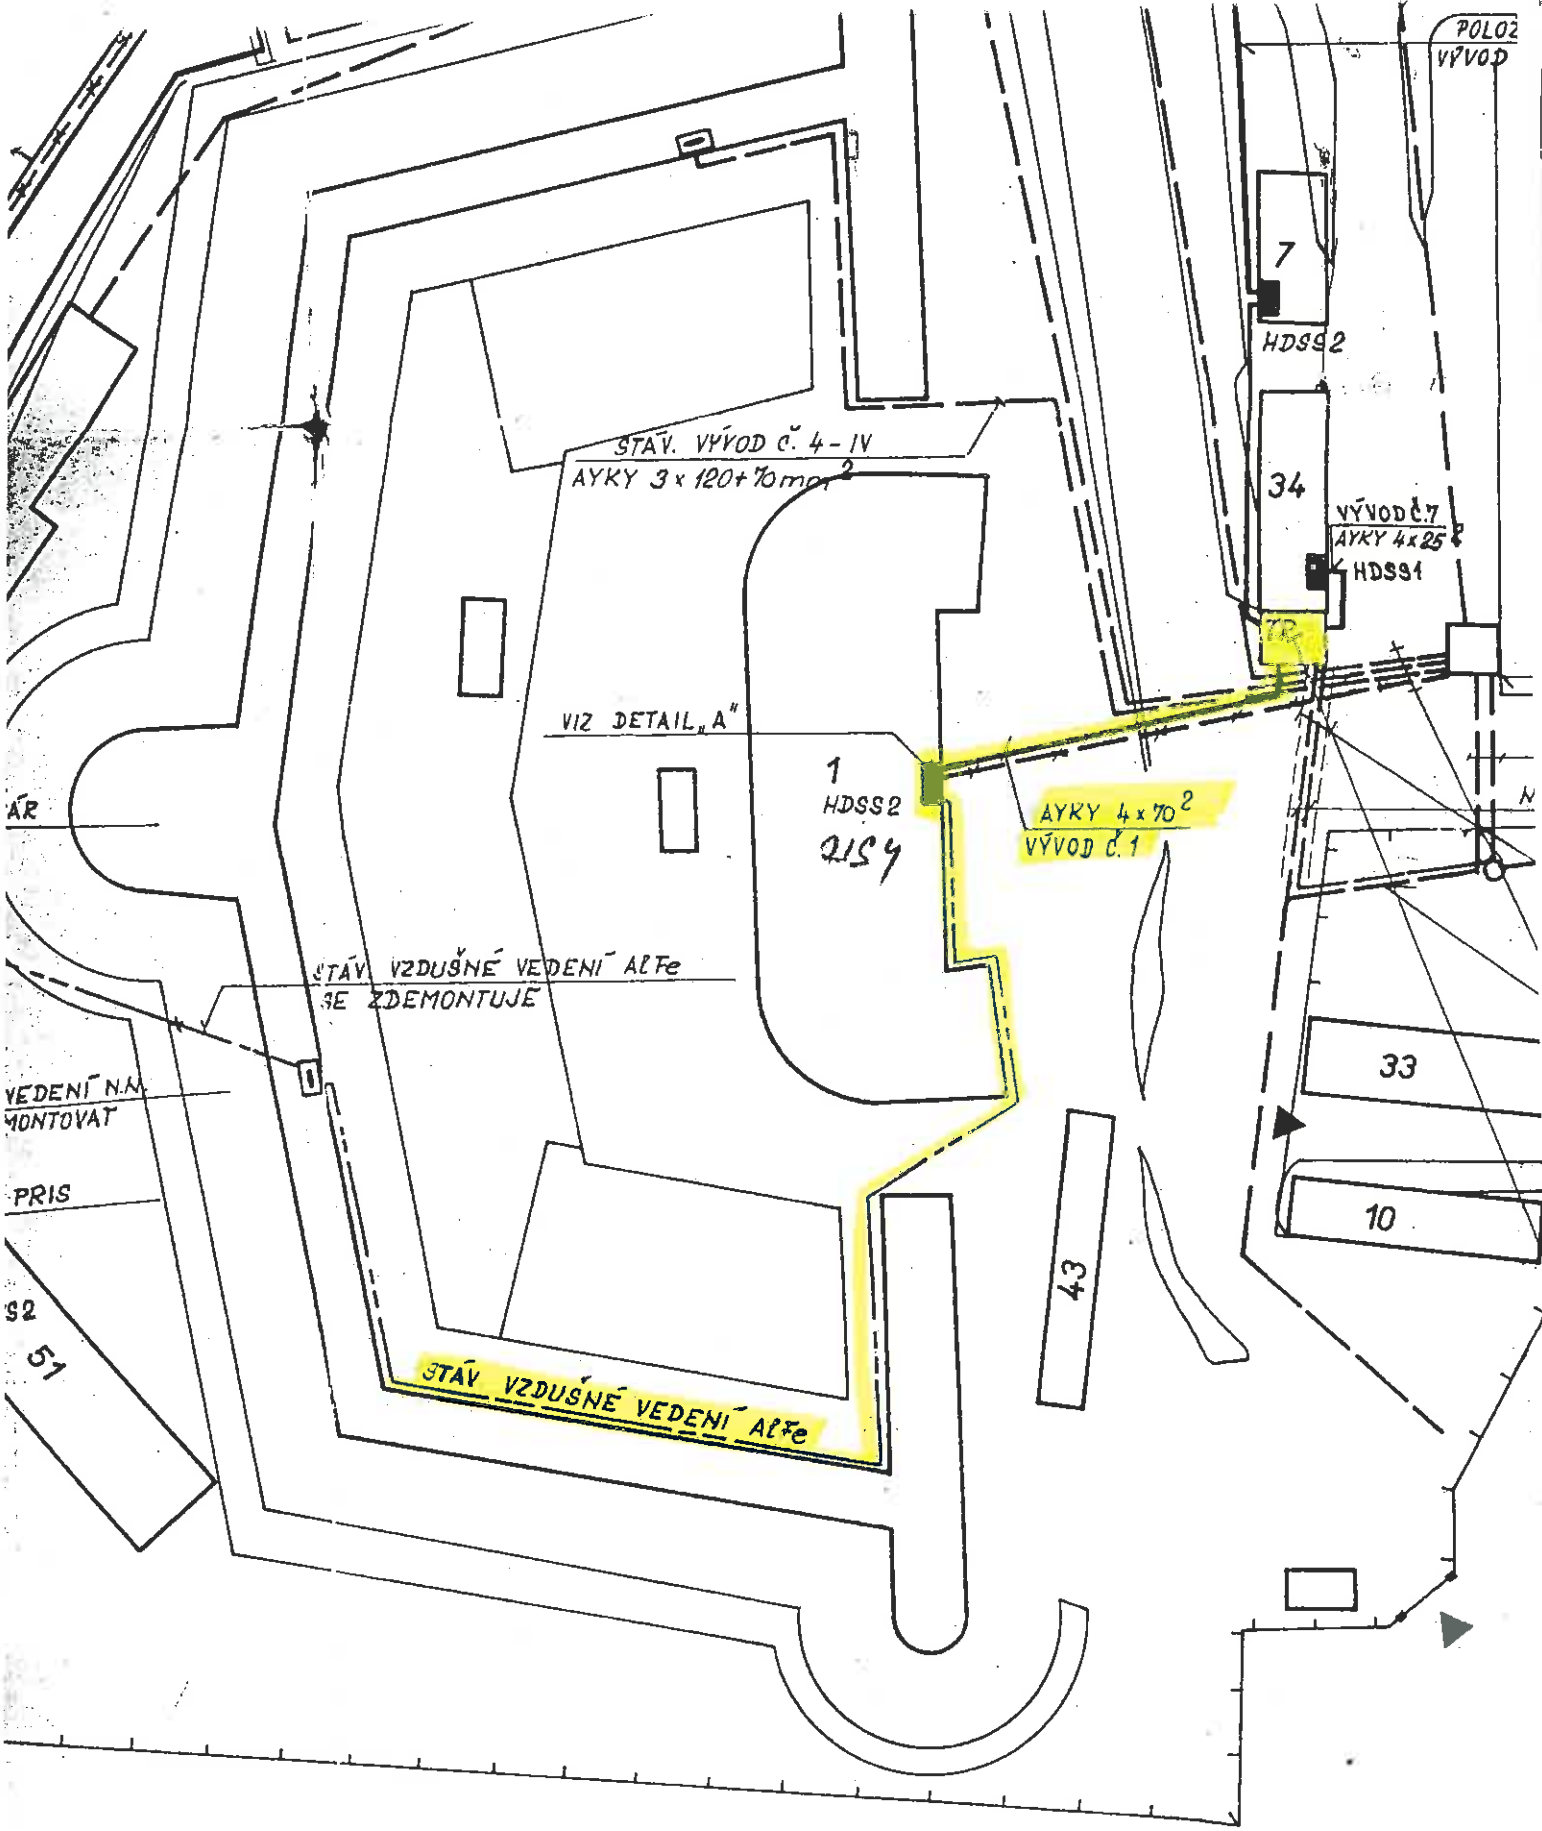

DETAIL „A“ - OBJ. Č. 1

STÁVAJÍCÍ ROZVADEČ

NOVÝ ROZVADEČ R - „2“ 70/70/30cm