









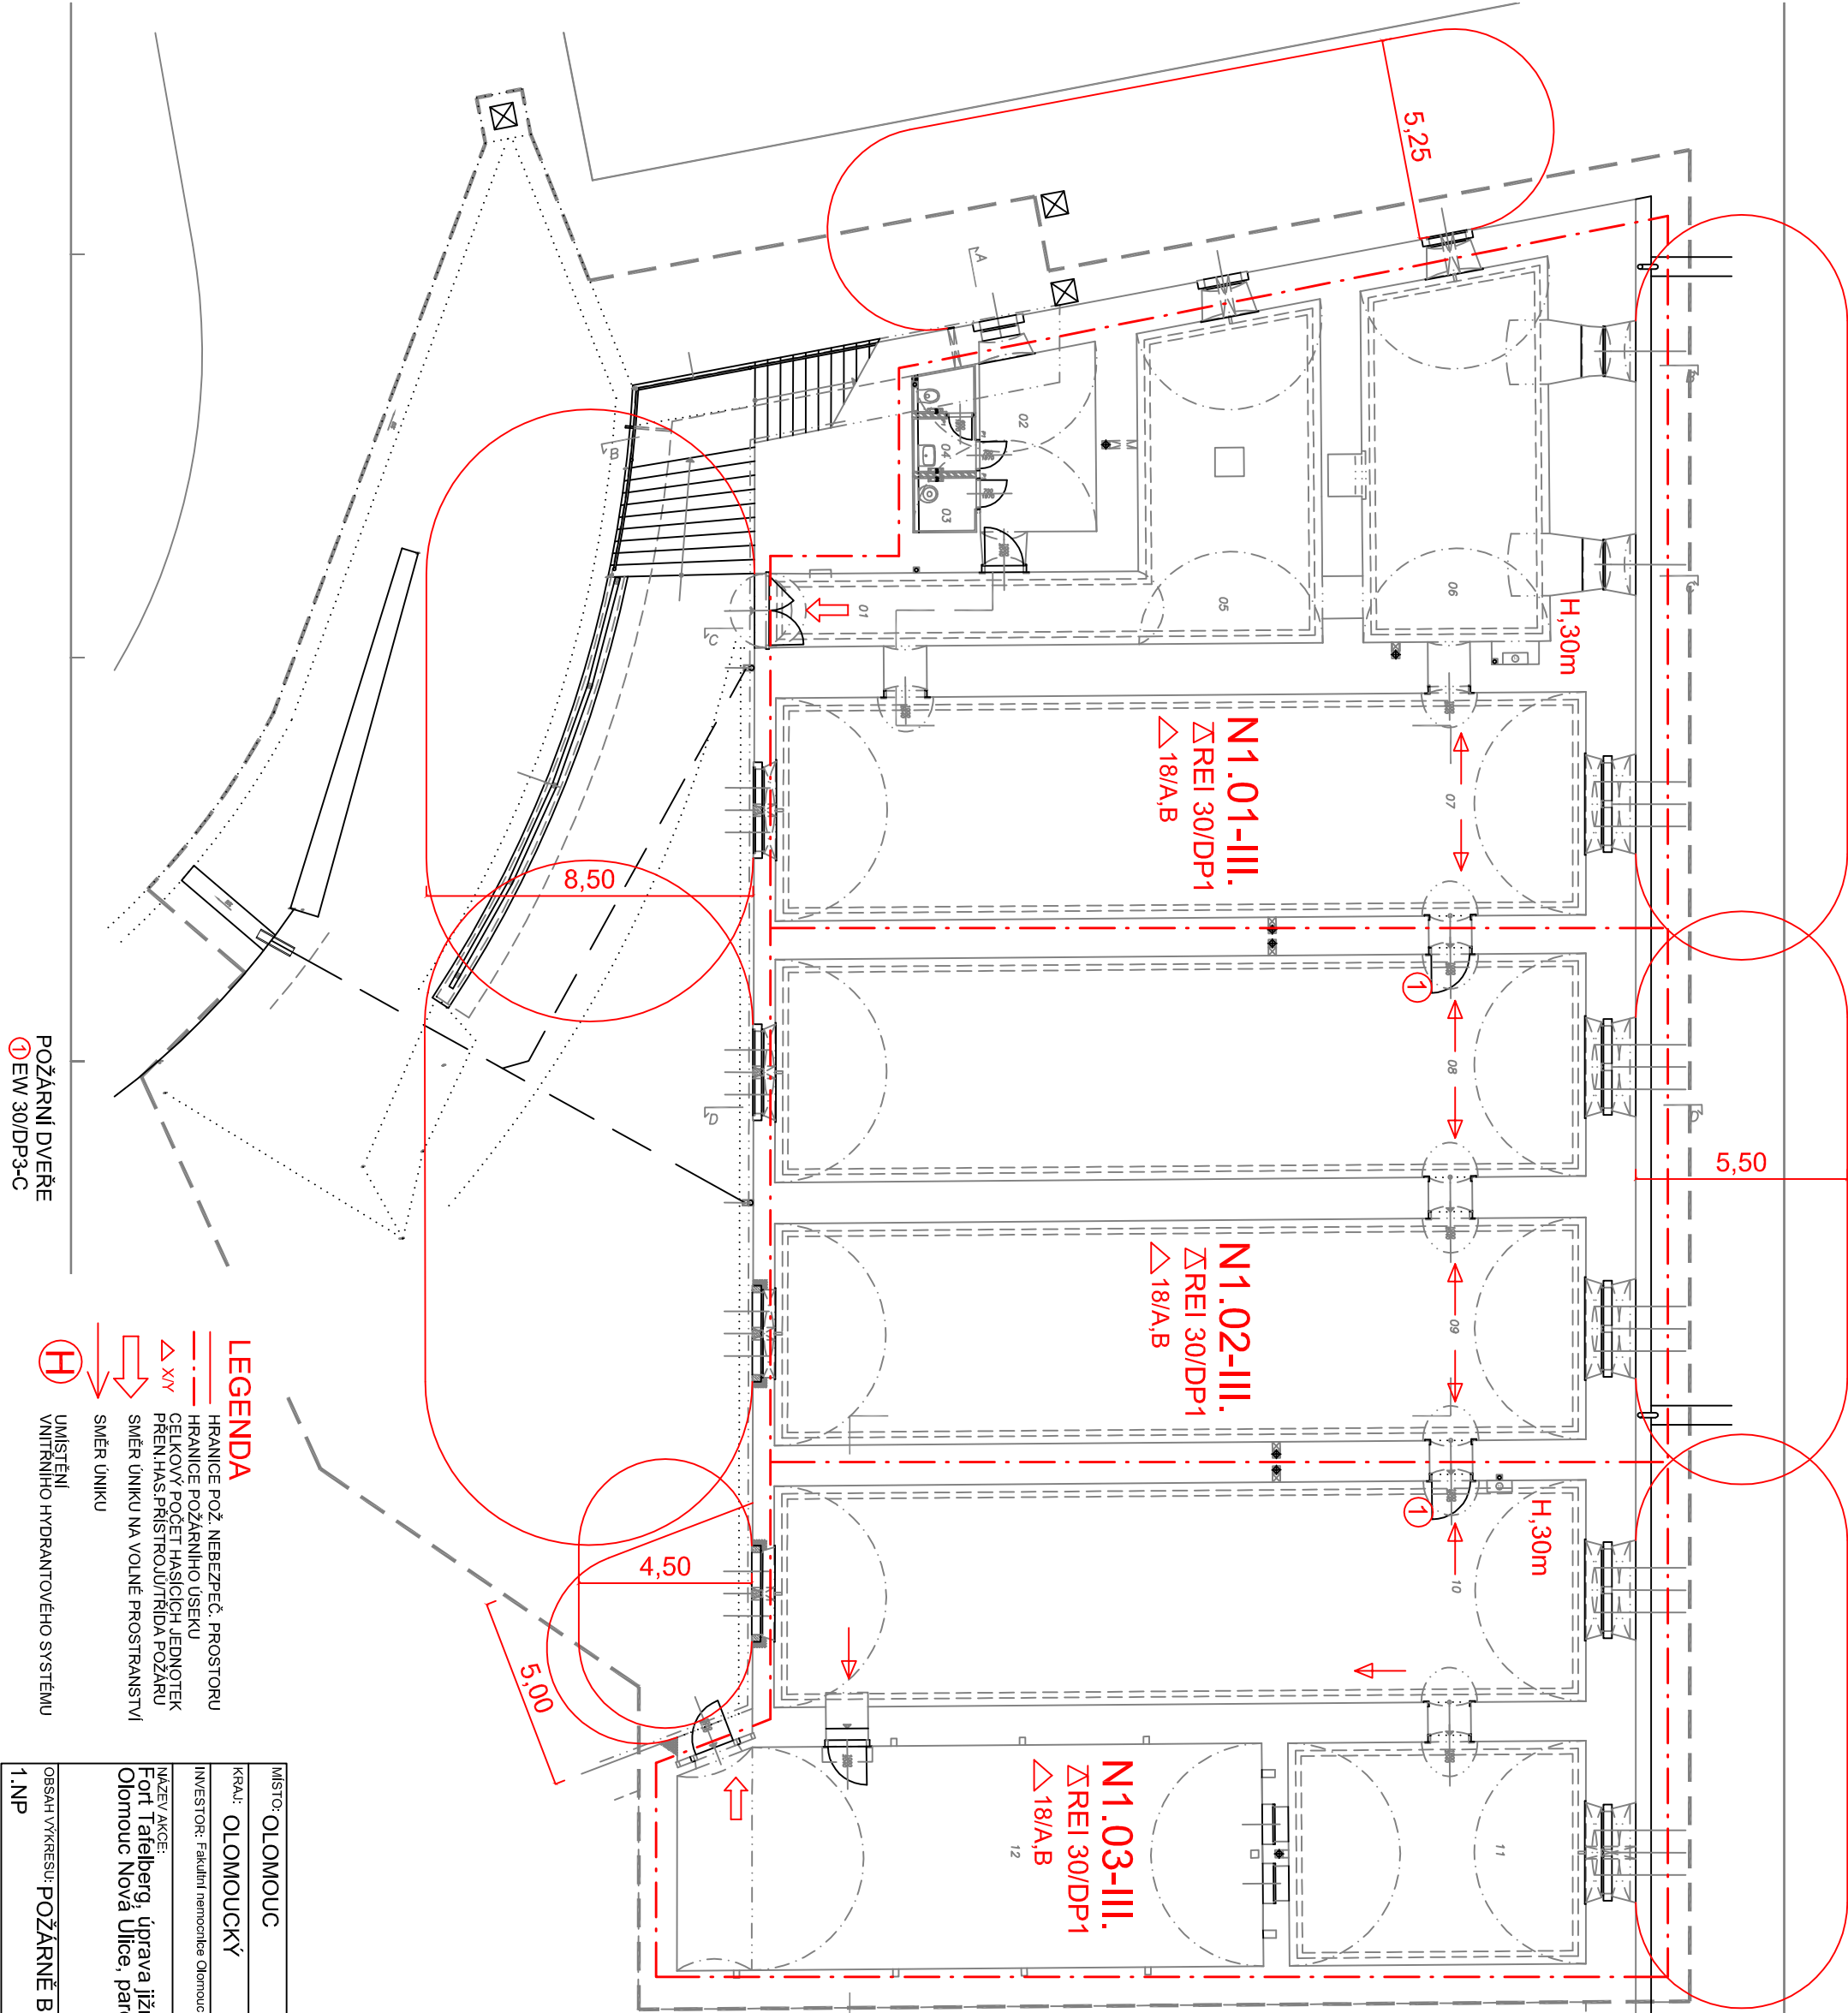

prázdná místnost, bez využití - ZS. sk. I.

PUDORYS 1.PP, M 1:50

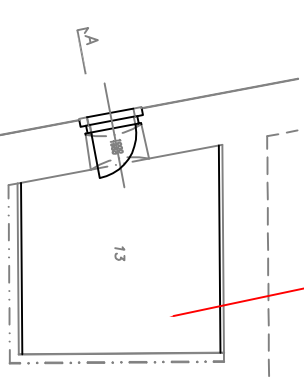

MÍSTO: OLOMOUC		PROJEKTANT: ING. JAROMÍR DEJL	
KRAJ: OLOMOUCKÝ		STUPEŇ: DSP	
INVESTOR: Fakultní nemocnice Olomouc, I. P. Pavlova 185/6, 77900 Olomouc - Nová Ulice			
NÁZEV AKCE: Fort Tafeiberg, úprava jižního boku hlavního valu, k.ú. Olomouc Nová Ulice, parc.č.st. 2350			
OBSAH VÝKRESU: POŽÁRNĚ BEZPEČNOSTNÍ ŘEŠENÍ		ING. JAROMÍR DEJL autORIZOVANÝ technik pro požární bezpečnostní staveb NA TABULOVÉM VÝKRESU 5, 779 00 OLOMOUC IČ: 66126495	
		DATUM: 2019-10	
		FORMÁT: -	
		MĚŘÍTKO: -	
ČÍSLO ZAKÁZKY: 4693		ČÍSLO VÝKRESU: -	
1.NP			