
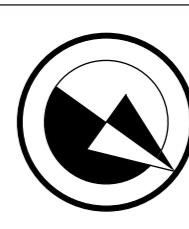


půdorys střechy

m 1 : 10

legenda značení

kotvíci bod CRYSTAL 600 T anchor point CRYSTAL 600 T	[K] 101	[K] 102	[K] 103	[K] 201	[K] 203	[K] 204		
kotvíci bod CRYSTAL 600 T koncový anchor point CRYSTAL 600 T								
kotvíci bod CRYSTAL 600 T rohový průběžný anchor point CRYSTAL 600 T								
kotvíci bod CRYSTAL 500 A anchor point CRYSTAL 500 A								
kotvíci bod CRYSTAL 500 A rohový průběžný anchor point CRYSTAL 500 A								
kotvíci bod CRYSTAL 500 A rohový dělící anchor point CRYSTAL 500 A								

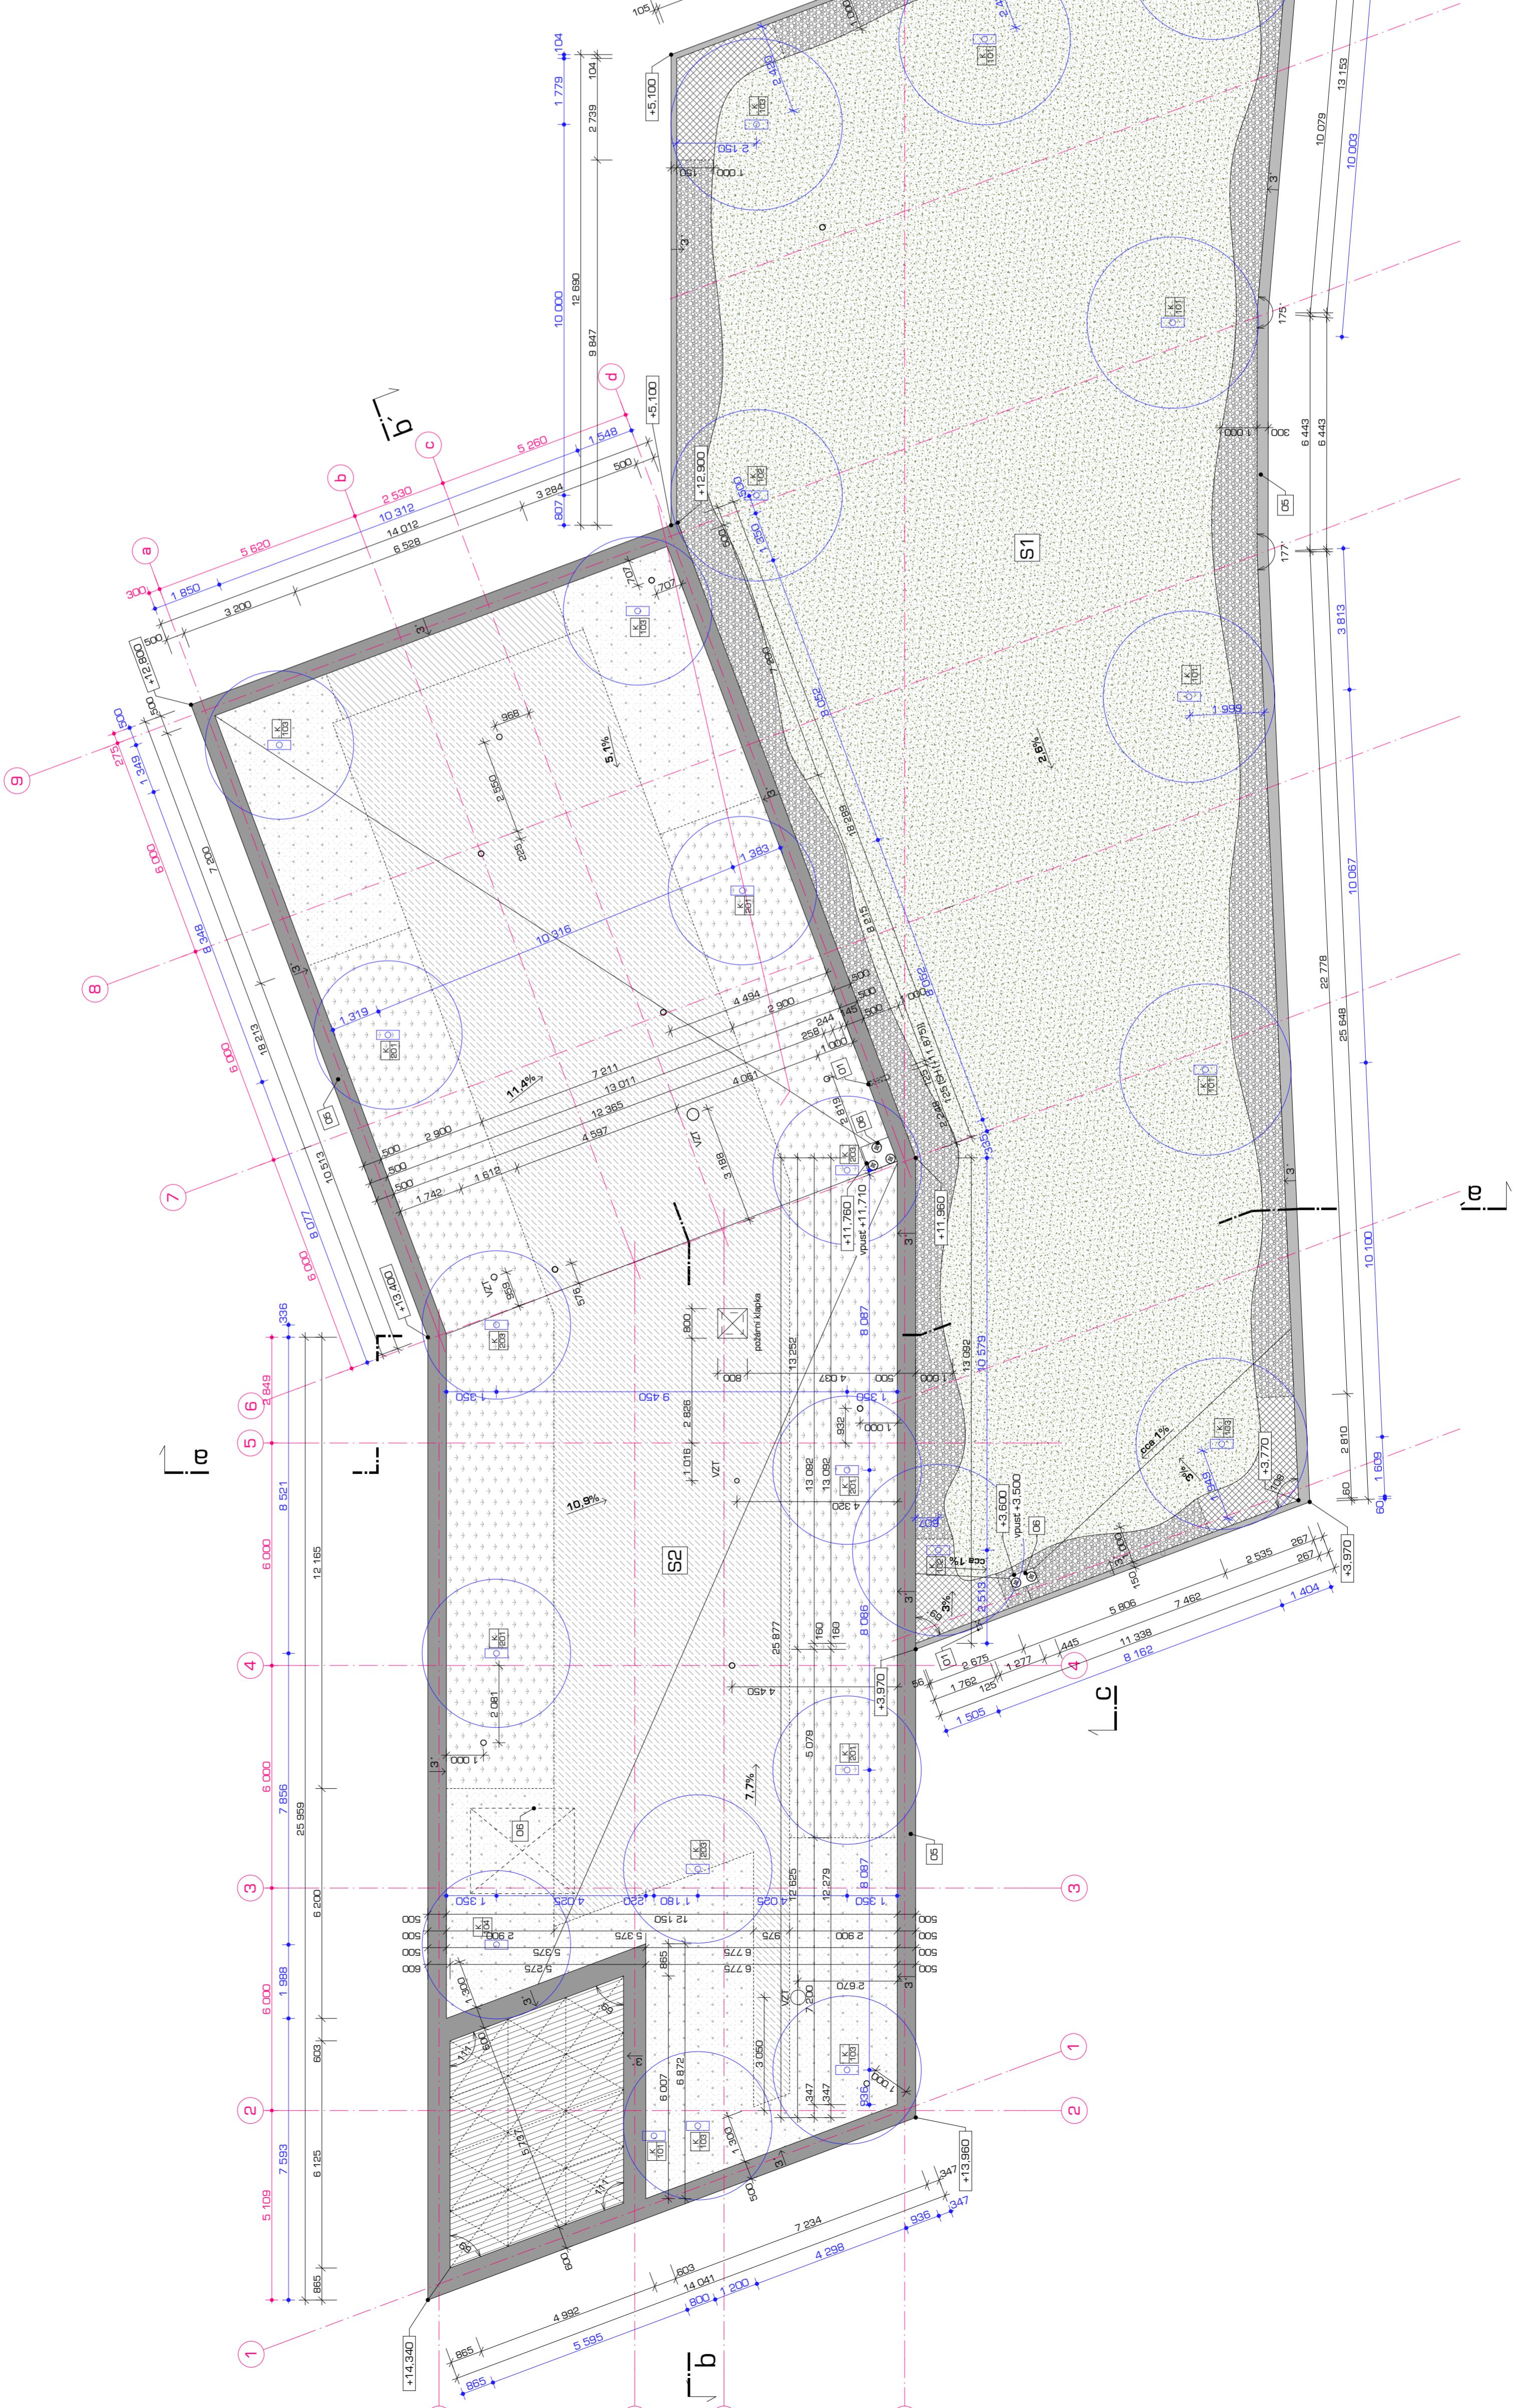

CO.
1
CO.

**SU.01 a.1 architektonické a stavebně-technické řešení
půdorys střechy, m 1:100**