


VZT6 - VĚTRÁNÍ VÝDEJE LÉČIV V 1.NP

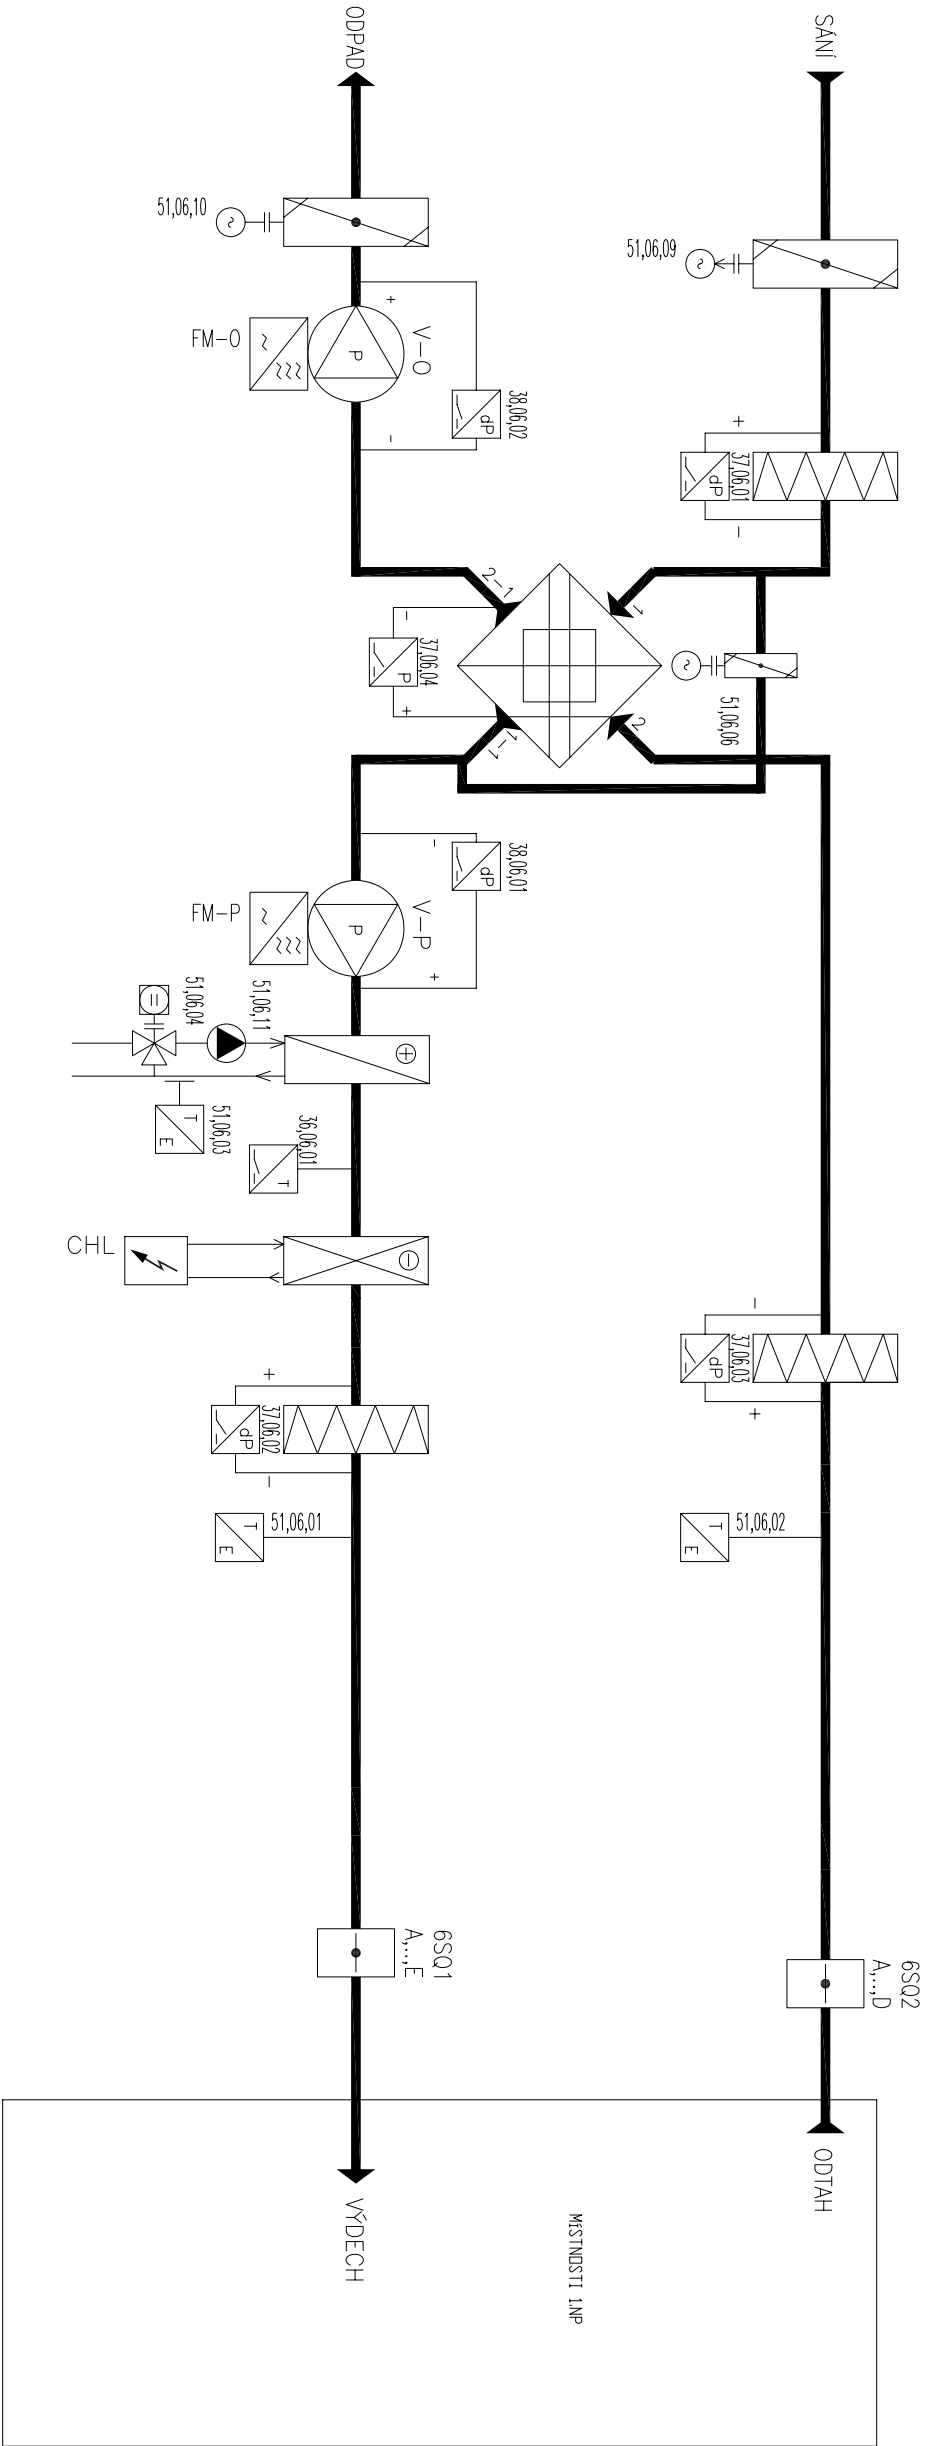

označení	zařízení	PIKwJ	IIAJ	U, f	poznámka
V-P	ventilátor přívodní	4,0	7,65	3x400V, 50Hz	řízení otáček frekvenčním měničem
V-O	ventilátor odtahový	3,0	5,90	3x400V, 50Hz	řízení otáček frekvenčním měničem
51,06,11	čerpadlo otopné vody	0,045	0,38	1x230V, 50Hz	
CHL	chlazení				

±0,000 = 228,70 m n.m. Bpv

novostavba lékárny Fakultní nemocnice Olomouc

objednatel : Fakultní nemocnice Olomouc, I.P.Pavlova 6, 775 20 Olomouc
místo stavby : areál FN Olomouc, ul. I.P.Pavlova, p.č.711/1, k.ú. Nové Ulice
stupeň p.d. : dokumentace pro provádění stavby
gener. projektant : atelier-r, spol.s r.o., Uhebná 27, 772 00 Olomouc
zpracovatel částí : Ing. Petr Lyšík, ELIMAR group, s.r.o. Smržická 115/13, Prostějov
datum : srpen 2014

část : SO.01 a.4.4 zařízení pro měření a regulaci
obsah : Technologické schéma VZT 6

a.4.4.8