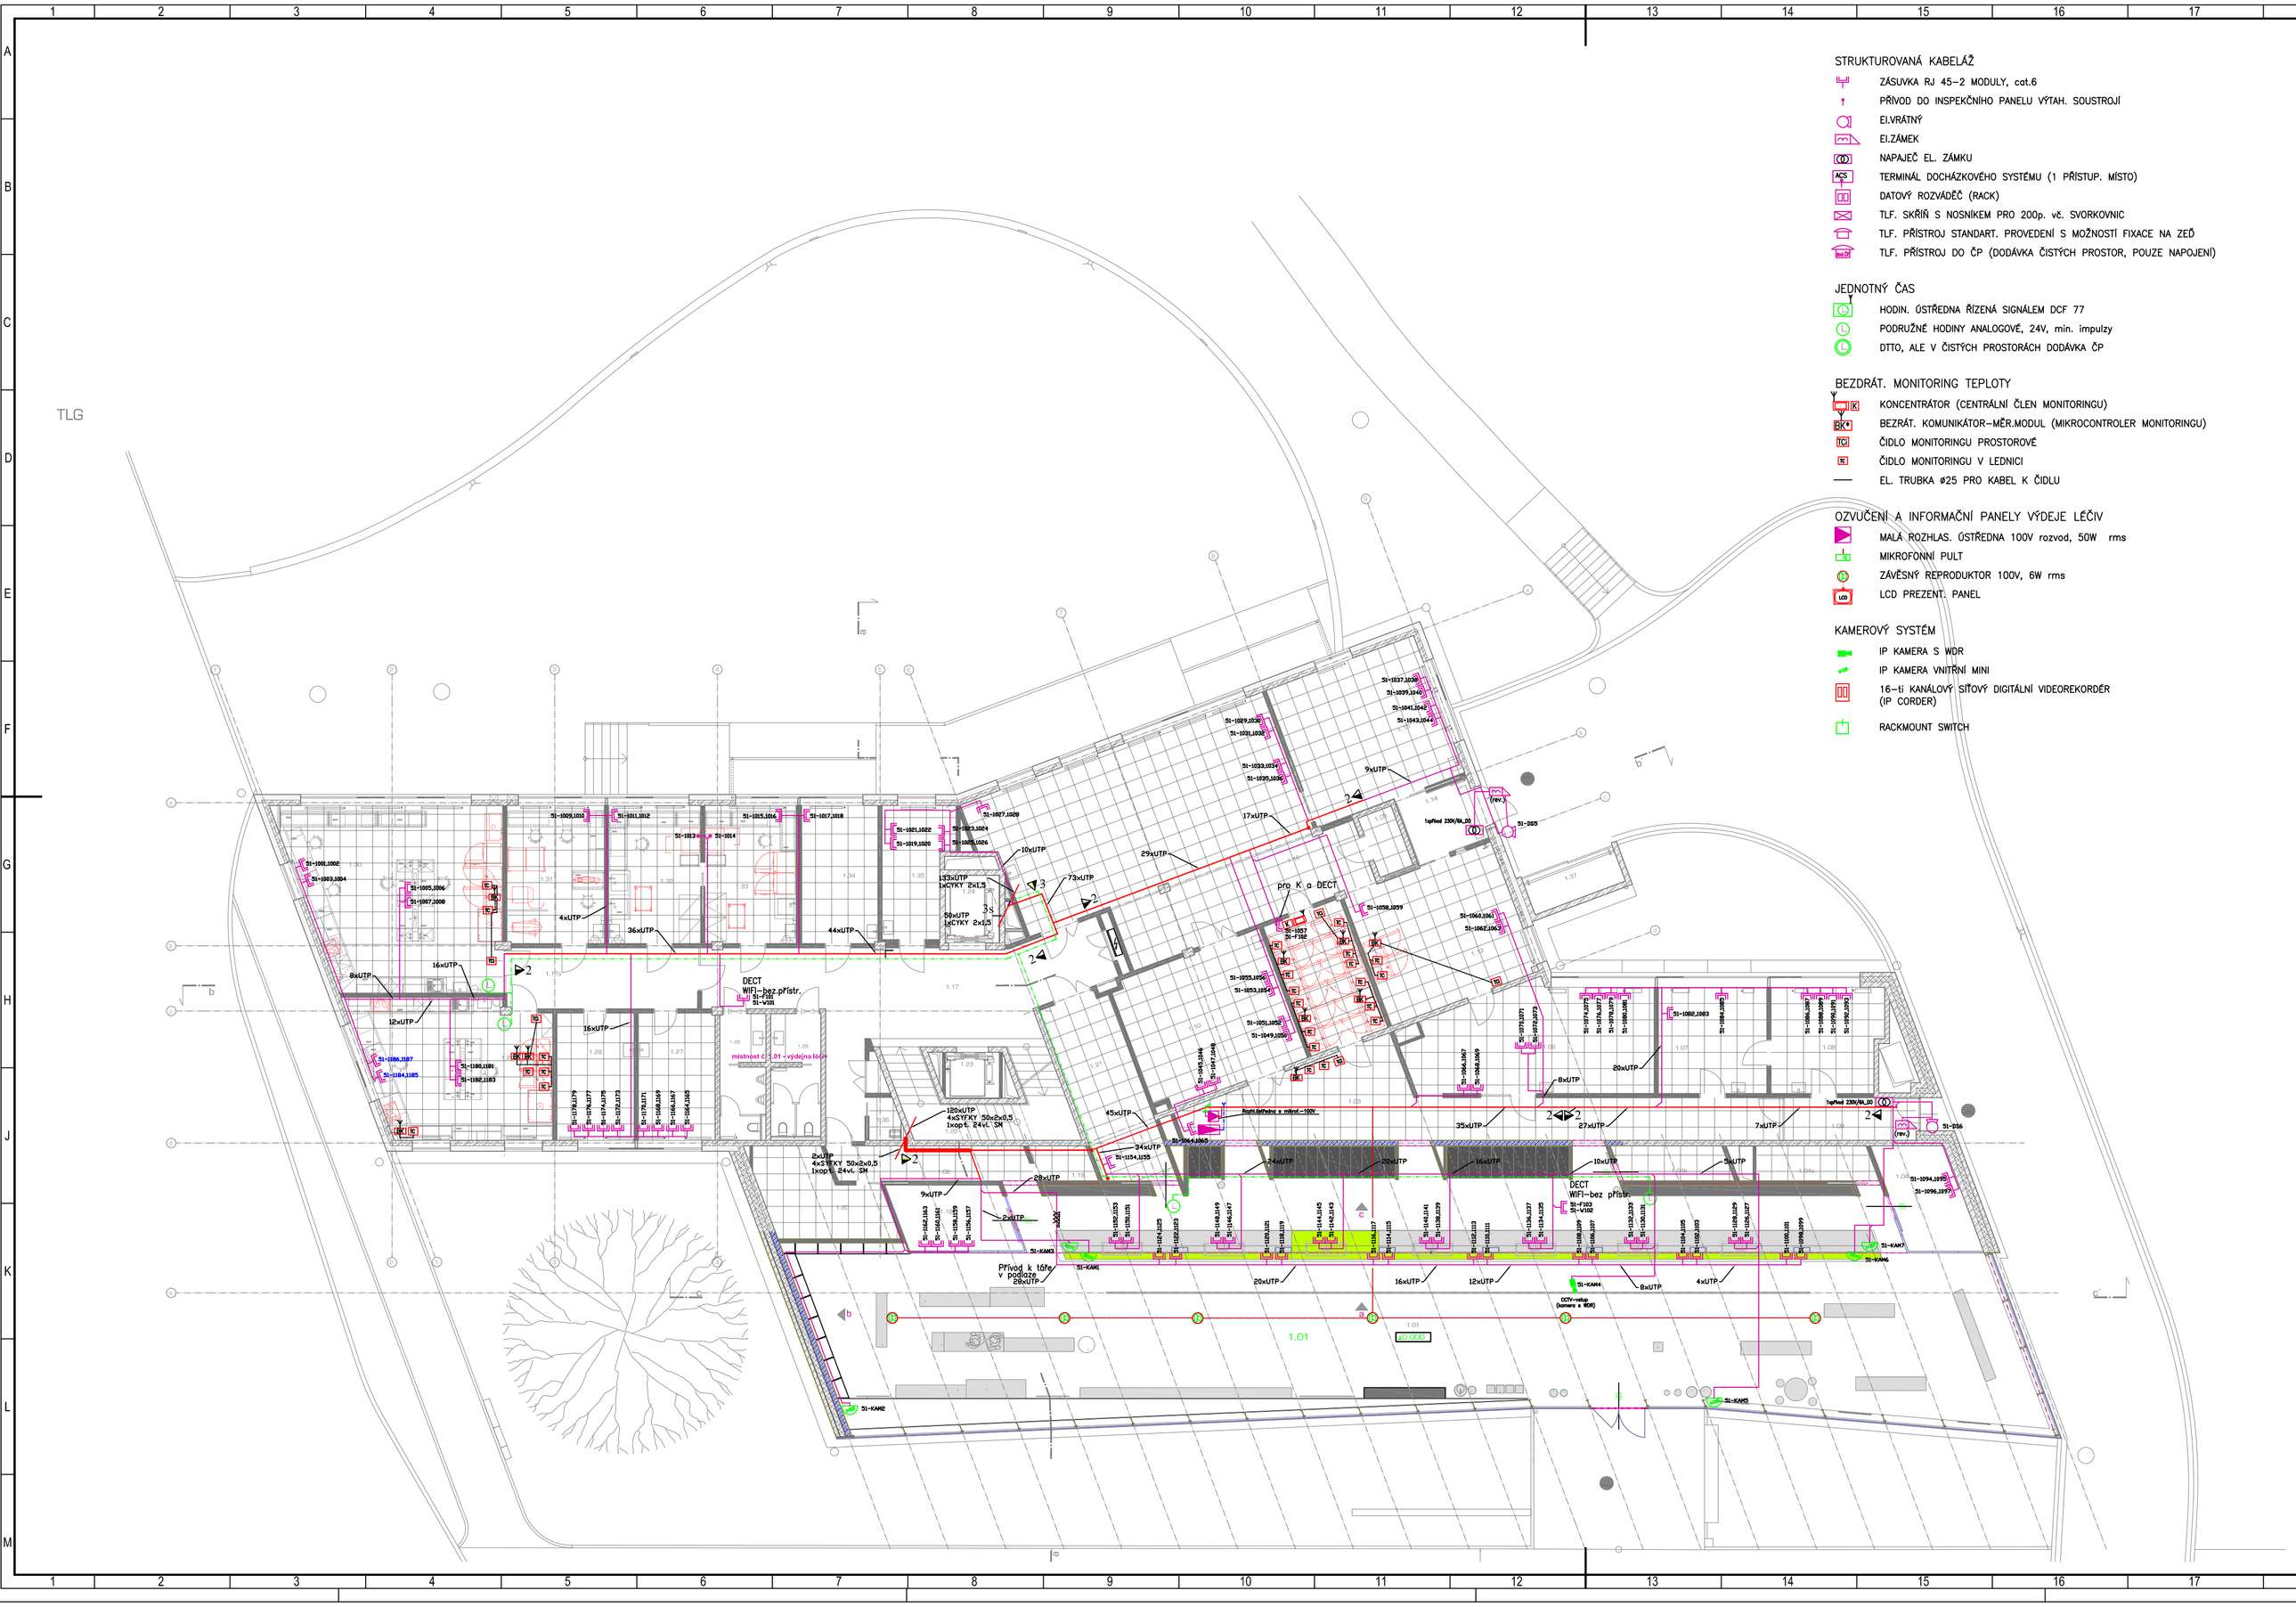


STRUKTUROVANÁ KABELÁŽ

- ZÁSUVKA RJ 45–2 MODULY, cat.6
- PŘÍVOD DO INSPEKČNÍHO PANELU VÝTAH. SOUSTROJÍ
- ELVRÁTNÝ
- ELZÁMEK
- NAPAJEČ EL. ZÁMKU
- TERMINÁL DOCHÁZKOVÉHO SYSTÉMU (1 PŘÍSTUP. MÍSTO)
- DATOVÝ ROZVÁDĚČ (RACK)
- TLF. SKŘÍŇ S NOSNÍKEM PRO 200p. vč. SVORKOVNIC
- TLF. PŘÍSTROJ STANDART. PROVEDENÍ S MOŽNOSTÍ FIXACE NA ZEĎ
- TLF. PŘÍSTROJ DO ČP (DODÁVKA ČISTÝCH PROSTOR, POUZE NAPOJENÍ)

JEDNOTNÝ ČAS

- HODIN. ÚSTŘEDNA ŘÍZENÁ SIGNÁLEM DCF 77
- PODRUŽNÉ HODINY ANALOGOVÉ, 24V, min. impulzy
- DITTO, ALE V ČISTÝCH PROSTORÁCH DODÁVKA ČP

BEZDRÁT. MONITORING TEPLOTY

- KONCENTRÁTOR (CENTRÁLNÍ ČLEN MONITORINGU)
- BEZRÁT. KOMUNIKÁTOR–MĚŘ.MODUL (MIKROCONTROLER MONITORINGU)
- ČIDLO MONITORINGU PROSTOROVÉ
- ČIDLO MONITORINGU V LEDNICI
- EL. TRUBKA Ø25 PRO KABEL K ČIDLU

OZVUČENÍ A INFORMAČNÍ PANELY VÝDEJE LÉČIV

- MALÁ ROZHLAS. ÚSTŘEDNA 100V rozvod, 50W rms
- MIKROFONNÍ PULT
- ZÁVĚSNÝ REPRODUKTOR 100V, 6W rms
- LCD PREZENT. PANEL

KAMEROVÝ SYSTÉM

- IP KAMERA S WDR
- IP KAMERA VNITŘNÍ MINI
- 16–ti KANÁLOVÝ SÍŤOVÝ DIGITÁLNÍ VIDEOREKORDÉR (IP CORDER)
- RACKMOUNT SWITCH

## legenda místností :

| č.m. | název místnosti | plocha (m2) | úroveň podlahy | světlá výška | druh podlahy | ozn. | povrch stěn | povrch stropu | poznámka |
|---|---|---|---|---|---|---|---|---|---|
| 1.01 | výdejna léčiv | 374,75 | ±0,000 | 3 850 | kaučukové podlaha | B5.1 | sádrokartonová omítka, pohledbet.,Ø2 otěrka | sádrokartonový podhled - 105m2 | n.v. je Ø 83-3.859m pod nosníky |
| 1.02 | chodba | 9,68 | ±0,000 | 2 750 | kaučukové podlaha | B5.1 | pohledový beton, sádrová omítka | nástěrový podhled | |
| 1.03 | zázemí výdejny | 43,64 | ±0,000 | 2 750 | kaučukové podlaha | B5.1 | sádrová omítka, sádrová omítka | nástěrový podhled | část plochy má podlahové vytápění |
| 1.04 | komunikační box | 10,67 | ±0,000 | 2 750 | kaučukové podlaha | B5.1 | pohledový beton, sádrová omítka | sádrokartonový podhled | |
| 1.04a | přnuční sklad výdejny | 5,59 | ±0,000 | 3 000 | kaučukové podlaha | B5.1 | sádrová omítka | nástěrový podhlled | |
| 1.04b | přnuční sklad výdejny | 5,35 | ±0,000 | 3 000 | kaučukové podlaha | B5.1 | sádrová omítka | nástěrový podhlled | |
| 1.05 | místnost pro tonoer | 3,03 | ±0,000 | 2 600 | PVC s PUR | B1.2 | sádrová omítka | nástěrový podhlled | |
| 1.06 | prosceina | 33,01 | ±0,000 | 3 000 | PVC s PUR | B1.2 | pohledový beton, sádrová omítka | nástěrový podhled | omyvatelný nátěr za umyvadlem |
| 1.07 | prosceina | 15,87 | ±0,000 | 3 000 | PVC s PUR | B1.2 | sádrová omítka | nástěrový podhled | omyvatelný nátěr za umyvadlem |
| 1.08 | prosceina | 15,95 | ±0,000 | 3 000 | PVC s PUR | B1.2 | sádrová omítka, | nástěrový podhled | omyvatelný nátěr za umyvadlem |
| 1.09 | zázeří | 7,85 | ±0,000 | 2 600 | kaučukové podlaha | B5.1 | sádrová omítka, pohledový beton | nástěrový podhled | |
| 1.10 | sklad léčiv veřejné části | 29,70 | ±0,000 | 3 000 | PVC s PUR | B1.2 | pohledový beton, sádrová omítka | nástěrový podhled | omyvatelný nátěr za umyvadlem |
| 1.11 | sdružený sklad kancelářských látek | 15,31 | ±0,000 | 3 000 | PVC s PUR | B1.2 | sádrová omítka, pohledový beton | nástěrový podhled | |
| 1.13 | výdej zdravotní p. (lupaly, centrová léčiva) | 29,61 | ±0,000 | 3 000 | PVC s PUR | B1.2 | sádrová omítka | nástěrový podhlled | |
| 1.14 | zázeří | 7,06 | ±0,000 | 2 600 | čistící zóna | D1.1 | sádrová omítka | sádrokartonový podhled | |
| 1.15 | sdružený příjem léčiv (tvrzené infusí) | 31,29 | ±0,000 | 3 000 | PVC s PUR | B1.2 | sádrová omítka | nástěrový podhled | omyvatelný nátěr za umyvadlem |
| 1.16 | sklad léčiv nemocnice | 85,91 | ±0,000 | 3 000 | PVC s PUR | B1.2 | sádrová omítka, pohledbeton stoupl. | nástěrový podhled | omyvatelný nátěr za umyvadlem |
| 1.17 | komunikační prostor | 48,55 | ±0,000 | 2 600 | polyuretanová lká stěrka | C1.2 | sádrová omítka, pohledový beton | sádrokartonový podhled | obousměrná požární odolnost podhledu (120) |
| 1.17a | chodba | 15,99 | ±0,000 | 2 600 | polyuretanová lká stěrka | C1.2 | sádrová omítka, pohledbeton stoupl. | sádrokartonový podhled | |
| 1.18 | prosceina | 10,32 | ±0,000 | 2 750 | kaučukové podlaha | B5.1 | sádrová omítka | sádrokartonový podhled | |
| 1.19 | zkušební box | 2,77 | ±0,000 | 2 600 | kaučukové podlaha | B5.1 | pohledový beton, sádrová omítka | nástěrový podhlled | |
| 1.20 | sklad zdravotnických prostředků | 12,98 | ±0,000 | 3 000 | kaučukové podlaha | B5.1 | sádrová omítka pohledbet., Ø2 otěrka | nástěrový podhlled | |
| 1.21 | sklad zdravotnických prostředků | 18,47 | ±0,000 | 3 000 | PVC s PUR | B1.2 | pohledový beton, sádrová omítka | nástěrový podhlled | |
| 1.22 | schodiště | 16,62 | ±0,000 | 3 000 | polyuretanová lká stěrka | C1.3 | pohledový beton | beton opatřený vzdušnicím nátěrem | |
| 1.23 | výtah | 2,40 | | 0 | | | pohledový beton, SDK | | |
| 1.24 | výtah | 5,00 | | 0 | | | pohledový beton | | |
| 1.25 | toaleta ženy | 8,44 | ±0,000 | 2 600 | polyuretanová lká stěrka | C1.2 | keramický obklad do výšky podhledu | sádrokartonový podhled | větrauvzdorný SDK |
| 1.26 | toaleta mužů | 7,57 | ±0,000 | 2 600 | polyuretanová lká stěrka | C1.2 | keramický,po podhled, pohled.betonu stoupl. | sádrokartonový podhled | větrauvzdorný SDK |
| 1.27 | prosceina | 13,26 | ±0,000 | 3 000 | PVC s PUR | B1.2 | sádrová omítka, pohledbeton stoupl. | nástěrový podhled | omyvatelný nátěr za umyvadlem |
| 1.28 | prosceina | 13,40 | ±0,000 | 3 000 | PVC s PUR | B1.2 | sádrová omítka | nástěrový podhled | omyvatelný nátěr za umyvadlem |
| 1.29 | laboratoř-příprava mastí | 34,83 | ±0,000 | 3 000 | PVC s PUR | B1.2 | sádrová omítka, pohledbeton stoupl. | nástěrový podhled | omyvatelný nátěr za umyvadlem a linkou |
| 1.30 | laboratoř-příprava roztoků | 50,48 | ±0,000 | 3 000 | PVC s PUR | B1.2 | sádrová omítka, pohledbeton stoupl. | nástěrový podhled | omyvatelný nátěr za umyvadlem a linkou |
| 1.31 | příprava tablety | 18,35 | ±0,000 | 3 000 | PVC s PUR | B1.2 | sádrová omítka, pohledbeton stoupl. | nástěrový podhled | omyvatelný nátěr za umyvadlem a linkou |
| 1.32 | "špinavá" umyvárna | 17,34 | ±0,000 | 2 600 | protiskluzové PVC | B3.1 | sádrová omítka | nástěrový podhled | omyvatelný nátěr za umyvadlem |
| 1.33 | "čistá" umyvárna | 17,18 | ±0,000 | 2 600 | protiskluzové PVC | B3.1 | sádrová omítka pohledbeton stoupl. | nástěrový podhled | omyvatelný nátěr za umyvadlem |
| 1.34 | denní místnost | 14,35 | ±0,000 | 3 000 | PVC s PUR | B1.2 | sádrová omítka, pohledbeton stoupl. | nástěrový podhled | omyvatelný nátěr za umyvadlem a linkou |
| 1.35 | sklad výdeje | 11,57 | ±0,000 | 3 000 | PVC s PUR | B1.2 | sádrová omítka, pohledový beton | nástěrový podhled | |
| 1.36 | úklidová místnost | 1,73 | ±0,000 | 2 600 | protiskluzové PVC | B3.1 | keramický obklad do výšky podhledu | nástěrový podhlled | |
| 1.37 | venkovní sklad přípravnících obalů | 5,32 | -0,030 | 2 600 | | | pohledový beton | pohledový beton | |
| | | 5,32 | | | | | | | |
| | | 1 071,49 m2 | | | | | | | |

Stěny budou za umyvadly opatřeny vodovzdorným a otěrovzdorným omyvatelným nátěrem v šířce 1m do výšky 2m, stejná nátěr bude použit i ze kuchyňských linkem. Povrchy zděných, sádrokartonových i železobetonových stěn budou opatřeny sádrovou omítkou, kte vybraných místnostech budou železobetonové stěny, pogyf, sloupy, z pohledového betonu opatřeného zapuštěnýjcím nátěrem s výskou odděhnutí proti opotřebení (např. Mapelux Opaco od fy Mapei), Stěny místnosti 1.29 až 1.33 budou opatřeny omyvatelnou barvou.

## LEGENDA PÁTEŘNÍCH TRAS SLP - obecné značení úložného materiálu:

- 51----,---- Zásuvka v Par. kanále (SK)–dod. Elektro, vč. stínícího kanálu pro SLB rozvod
- 1 Trasa horizontální v ocelovém žlabu MARS 62x50 (max. 20x2 kab.UTP)
- 2 Trasa horizontální v ocelovém žlabu MARS 125x100 (max. 75x2 kab.UTP)
- 3 Trasa horizontální v ocelovém žlabu MARS 250x100 (max. 150x2 kab.UTP)
- 1s, 2s a 3s Ditto, ale jako trasa stoupací

±0,000 = 228,70 m n.m. Bpv

novostavba lékárny Fakultní nemocnice Olomouc

| | |
|---|---|
| objednavatel : | Fakultní nemocnice Olomouc, I.P.,Pavlova 6, 775 20 Olomouc |
| místo stavby : | areál FN Olomouc, ul. I.P.Pavlova, p.č.,711/1, k.ú. Nová Ulice |
| stupeň p.d. : | dokumentace skutečného provedení |
| gener. projektant : | atelier<, spol.s r.o., Uhelná 27, 772 00 Olomouc |
| zpracovatel části : | M.Svoboda, MERIT GROUP a.s., Březinova 7, 772 00 Olomouc 739 684 235, michal.svoboda@meritgroup.cz |
| datum : | duben 2014 |
| část : | **SO.01 a.4.8 zařízení slaboproudé elektrotechniky** |
| obsah : | **půdorys 1.p** |

**a.4.8.05**

architektonické řešení : miroslav pospíšil, atelier<, s.r.o., uhelná 27, olomouc, e-mail : m.pospisil@atelier<.cz, web : www.atelier<.cz