


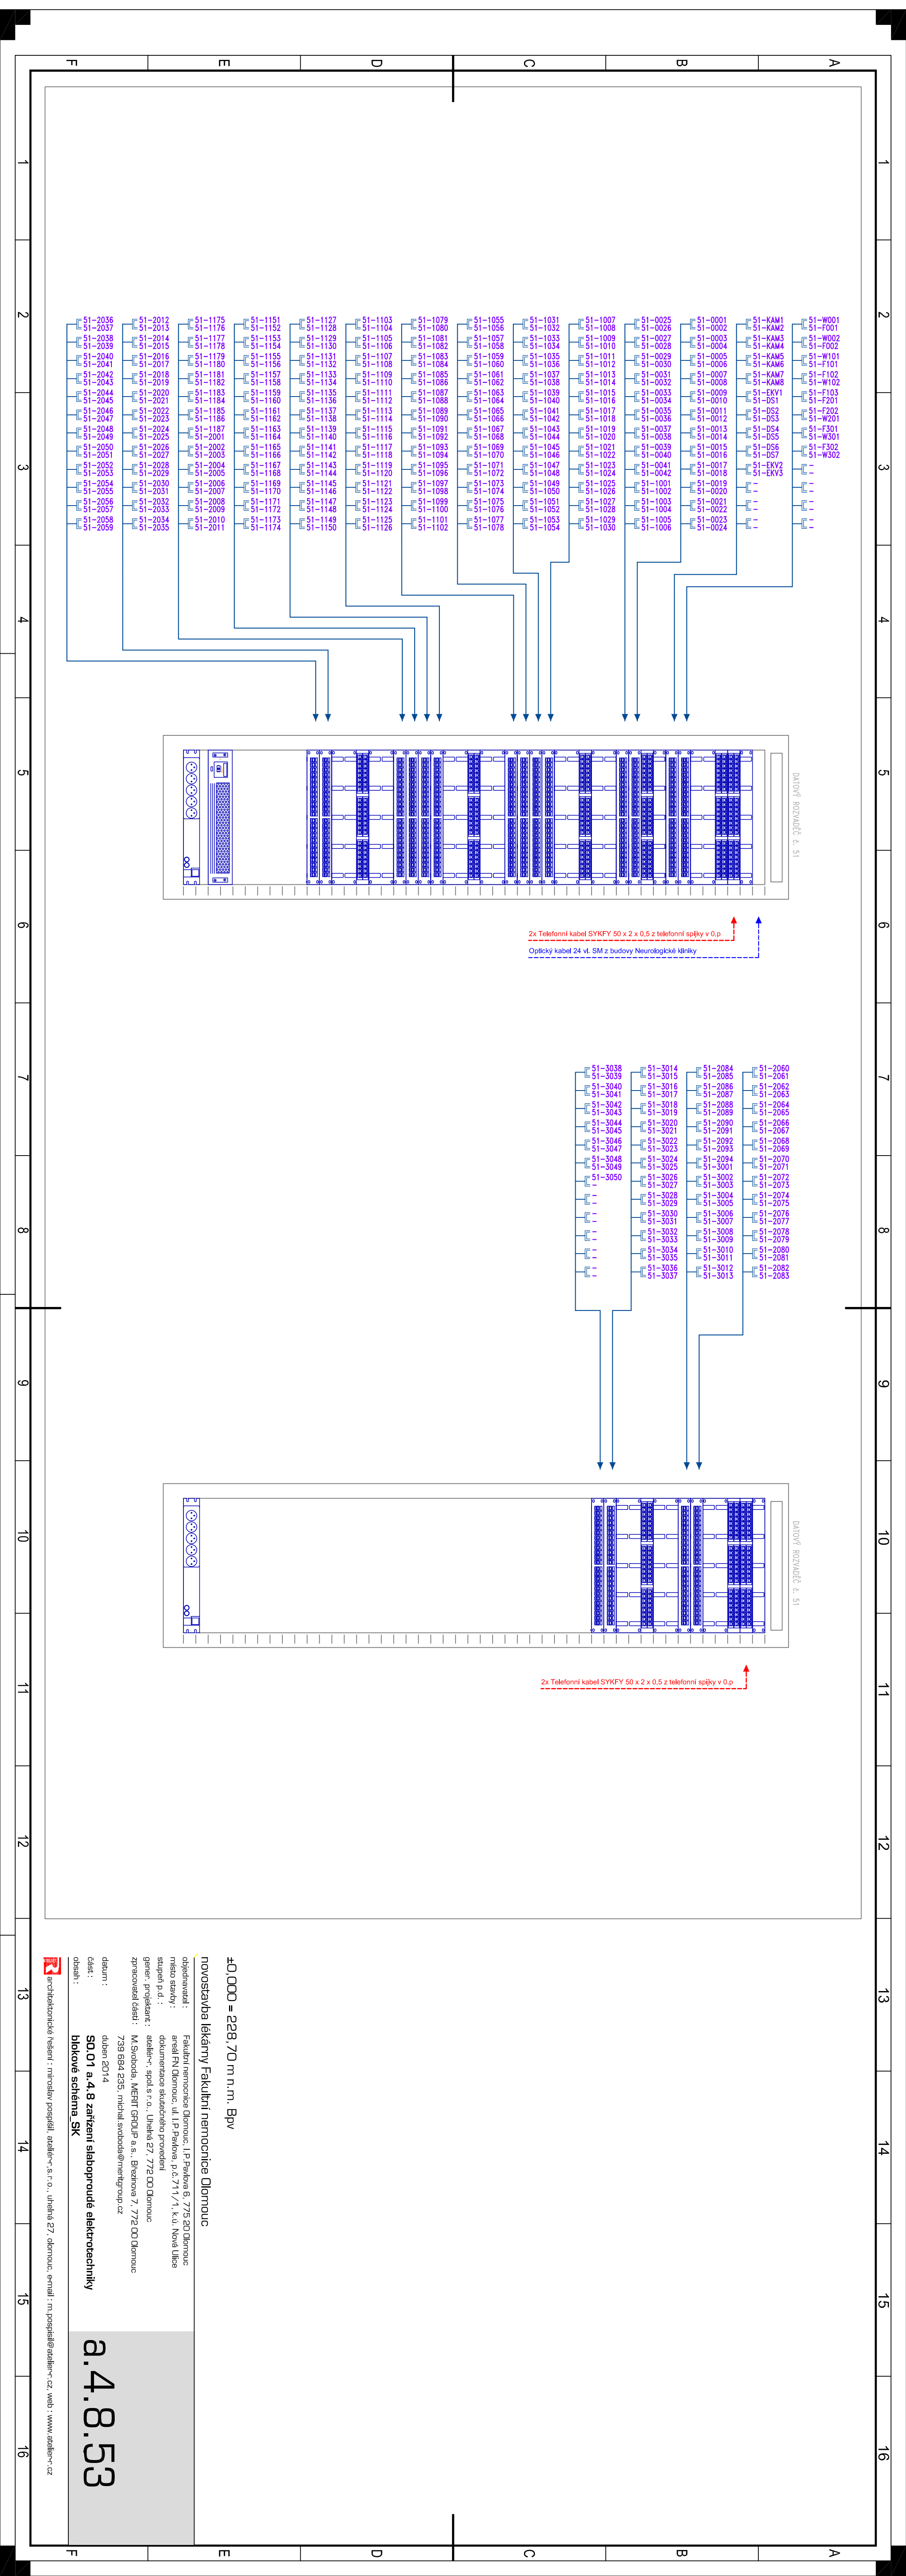

40 000 = 228,70 m.n.m. Bpv

novostavba lékárny Fakultní nemocnice Olomouc

objednatel: Fakultní nemocnice Olomouc, I.P. Pavlova 6, 775 00 Olomouc
datum: duben 2014
oblast: blokové schéma SK


a.4.8.53