ČP TLG

půdorys v úrovni +12,000

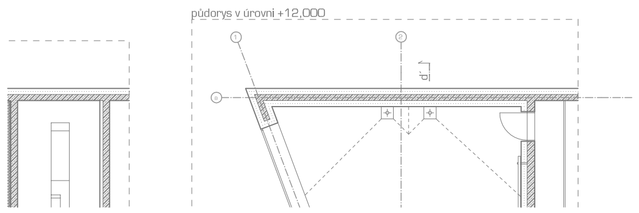

STRUKTUROVANÁ KABELÁŽ

- ZÁSUVKA RJ 45–2 MODULY, cat.6
- PŘÍVOD DO INSPEKČNÍHO PANELU VÝTAH. SOUSTROJÍ
- ELVRÁTNÝ
- ELZÁMEK
- NAPAJEČ EL. ZÁMKU
- TERMINÁL DOCHÁZKOVÉHO SYSTÉMU (1 PŘÍSTUP. MÍSTO)
- DATOVÝ ROZVÁDĚČ (RACK)
- TLF. SKŘÍŇ S NOSNÍKEM PRO 200p. vč. SVORKOVNIC
- TLF. PŘÍSTROJ STANDART. PROVEDENÍ S MOŽNOSTÍ FIXACE NA ZEĎ
- TLF. PŘÍSTROJ DO ČP (DODÁVKA ČISTÝCH PROSTOR, POUZE NAPOJENÍ)

JEDNOTNÝ ČAS

- HODIN. ÚSTŘEDNA ŘÍZENÁ SIGNÁLEM DCF 77
- PODRUŽNÉ HODINY ANALOGOVÉ, 24V, min. impulzy
- DITTO, ALE V ČISTÝCH PROSTORÁCH DODÁVKA ČP

BEZDRÁT. MONITORING TEPLOTY

- KONCENTRÁTOR (CENTRÁLNÍ ČLEN MONITORINGU)
- BEZRÁT. KOMUNIKÁTOR–MĚŘ.MODUL (MIKROCONTROLER MONITORINGU)
- ČIDLO MONITORINGU PROSTOROVÉ
- ČIDLO MONITORINGU V LEDNICI
- EL. TRUBKA Ø25 PRO KABEL K ČIDLU

OZVUČENÍ A INFORMAČNÍ PANELY VÝDEJE LÉČIV

- MALÁ ROZHLAS. ÚSTŘEDNA 100V rozvod, 50W rms
- MIKROFONNÍ PULT
- ZÁVĚSNÝ REPRODUKTOR 100V, 6W rms
- LCD PREZENT. PANEL

KAMEROVÝ SYSTÉM

- IP KAMERA S WDR
- IP KAMERA VNITŘNÍ MINI
- 16–ti KANÁLOVÝ SÍŤOVÝ DIGITÁLNÍ VIDEOREKORDÉR (IP CORDER)
- RACKMOUNT SWITCH

legenda místností :

č.m.	název místnosti	plocha fin(2)	úroveň podlahy	světlá výška	druh podlahy	ozn.	povrch stěn	povrch stropu	poznámka
3.01	hlavní komunikace	45,47	+8.000	2 600	polyuretanová lká stěrka	C1,2	sádrová omítka pohledový beton	sádrokartonový podhled	odsouhlasná požární odolnost podhledu EI30
3.02	výtah	3,40		0			pohledový beton, SDK	beton opatřený vysavačem nátěrem	
3.03	výtah	5,00		0			pohledový beton	beton opatřený vysavačem nátěrem	
3.04	schodiště	16,55	+8.000	2 600	polyuretanová lká stěrka	C1,3	pohledový beton	sádrokartonový podhled	odsouhlasná požární odolnost podhledu EI30
3.05	toaleta muži	8,08	+8.000	2 600	polyuretanová lká stěrka	C1,2	keramický obklad po podhled	sádrokartonový podhled	vlhkuvzdorný SDK.
3.05a	oddělená místnost	1,68	+8.000	2 600	polyuretanová lká stěrka	C1,2	keramický obklad po podhled	sádrokartonový podhled	vlhkuvzdorný SDK.
3.06	toaleta ženy	8,02	+8.000	2 600	polyuretanová lká stěrka	C1,2	keramický obklad po podhled	sádrokartonový podhled	vlhkuvzdorný SDK
3.07	seminární místnost, knihovna	51,20	+8.000	3 000	PVC s PUR	B1,2	pohledový beton, sádrová omítka	nástěnný podhled	
3.07a	sklad židlí	5,01	+8.000	3 000	PVC s PUR	B1,2	pohledový beton, sádrová omítka	nástěnný podhled	
3.08	kuchyňka	5,30	+8.000	3 000	PVC s PUR	B1,2	sádrová omítka, pohledový beton	nástěnný podhled	omyvatelný nátěr za umyvadlem a linku
3.09	sklad sterilní přípravy	7,07	+8.000	3 000	PVC s PUR	B1,2	sádrová omítka	nástěnný podhled	
3.10	greenovna	12,00	+8.000	3 000	PVC s PUR	B1,2	sádrová omítka	nástěnný podhled	
	oddělená místnost	1,67	+8.000	2 600	příprava podkladu pro Česnu podlahu	B2,1	pharma přípravy	pharma podhled	
	chodba	31,72	+8.000	2 600	příprava podkladu pro Česnu podlahu	B2,1	pharma pr., potřeb., obvyklá sádrová omítka	pharma podhled	
3.13	neobsazeno	0,00		0					
	sklad skla	3,54	+8.000	2 600	příprava podkladu pro Česnu podlahu	B2,1	pharma přípravy	pharma podhled	
	dekontaminační místnost	10,19	+8.000	2 600	příprava podkladu pro Česnu podlahu	B2,1	pharma přípravy	pharma podhled	keramická dlažba s odpadní vpustí
	čisté mýdl.	15,88	+8.000	2 600	příprava podkladu pro Česnu podlahu	B2,1	pharma přípravy	pharma podhled	
	oddělená místnost	1,41	+8.000	2 600	příprava podkladu pro Česnu podlahu	B2,1	pharma přípravy	pharma podhled	
	oddělená místnost	2,53	+8.000	2 600	příprava podkladu pro Česnu podlahu	B2,1	pharma přípravy	pharma podhled	
	šatna vstupní	5,08	+8.000	2 600	příprava podkladu pro Česnu podlahu	B2,1	pharma přípravy	pharma podhled	
	hygienická smyčka	5,91	+8.000	2 600	příprava podkladu pro Česnu podlahu	B2,1	pharma přípravy	pharma podhled	
	šatna čistá	4,98	+8.000	2 600	příprava podkladu pro Česnu podlahu	B2,1	pharma přípravy	pharma podhled	
	příprava materiálu	7,49	+8.000	2 600	příprava podkladu pro Česnu podlahu	B2,1	pharma přípravy	pharma podhled	
	příprava vody pro injekce	4,55	+8.000	2 600	příprava podkladu pro Česnu podlahu	B2,1	pharma přípravy	pharma podhled	
	materiálová propust	2,49	+8.000	2 600	příprava podkladu pro Česnu podlahu	B2,1	pharma přípravy	pharma podhled	
	vrhovna	15,94	+8.000	2 600	příprava podkladu pro Česnu podlahu	B2,1	pharma přípravy	pharma podhled	
	příprava (mugrámín)	28,94	+8.000	2 600	příprava podkladu pro Česnu podlahu	B2,1	pharma přípravy	pharma podhled	
	místnost kontroly	11,55	+8.000	2 600	příprava podkladu pro Česnu podlahu	B2,1	pharma přípravy	pharma podhled	
	sklad připravených léčiv	8,24	+8.000	2 600	příprava podkladu pro Česnu podlahu	B2,1	pharma přípravy	pharma podhled	
	materiálová propust	2,20	+8.000	2 600	příprava podkladu pro Česnu podlahu	B2,1	pharma přípravy, sádrová omítka	pharma podhled	
3.26	bezbariérová toaleta	3,91	+8.000	2 600	protiskluzové PVC	B3,1	keramický obklad po podhled	nástěnný podhled	vlhkuvzdorný SDK
3.27	servírovna	15,70	+8.000	3 000	antistatické PVC	B4,1	sádrová omítka pohledový beton	nástěnný podhled	
3.28	ohřevna vody	14,70	+8.000	3 000	protiskluzové PVC	B3,1	sádrová omítka pohledový beton	nástěnný podhled	podlaha s odpadní vpustí
3.29a	technický prostor	127,94	+8.000	5 450	betonová podlaha	A1,2	sádrová omítka; pohledový beton	beton opatřený vysavačem nátěrem	min. v. je 4,5m=5,45m, omyvu.v. za umyvadlem
3.29b	kompresorová stanice	7,93	+8.000	5 320	betonová podlaha	A1,3	pohledový beton, sádrová omítka	beton opatřený vysavačem nátěrem	min. výška 5,0m=5,32m
3.29c	vakuová stanice	5,75	+8.000	5 000	betonová podlaha	A1,3	pohledový beton, sádrová omítka	beton opatřený vysavačem nátěrem	min. výška 4,62m=5,0m
		508,13 m2							

LEGENDA PÁTEŘNÍCH TRAS SLP - obecné značení úložného materiálu:

- 5I=----,---- Zásuvka v Par. kanále (SK)–dod. Elektro, vč. stínícího kanálu pro SLB rozvod
- 1 Trasa horizontální v ocelovém žlabu MARS 62x50 (max. 20x2 kab.UTP)
- 2 Trasa horizontální v ocelovém žlabu MARS 125x100 (max. 75x2 kab.UTP)
- 3 Trasa horizontální v ocelovém žlabu MARS 250x100 (max. 150x2 kab.UTP)
- 1s, 2s a 3s Ditto, ale jako trasa stoupací

±0,000 = 228,70 m n.m. Bpv

novostavba lékárny Fakultní nemocnice Olomouc

objednavatel :	Fakultní nemocnice Olomouc, I.P.Pavlova 6, 775 20 Olomouc
místo stavby :	areál FN Olomouc, ul.I.P.Pavlova, p.č.711/1, k.ú. Nová Ulice
stupeň p.d. :	dokumentace skutečného provedení
gener. projektant :	atelier<, spol.s r.o., Uhelná 27, 772 00 Olomouc
zpracovatel části :	M.Svoboda, MIRAT GROUP a.s., Březnova 7, 772 00 Olomouc 739 684 235, michal.svoboda@meritgroup.cz
datum :	duben 2014
část :	**SO.01 a.4.8 zařízení slaboproudé elektrotechniky**
obsah :	**půdorys 3.p**

a.4.8.09

architektonické řešení : miroslav pospíšil, atelier<,s.r.o., uhelná 27, olomouc, e-mail : m.pospisil@atelier<.cz, web : www.atelier<.cz