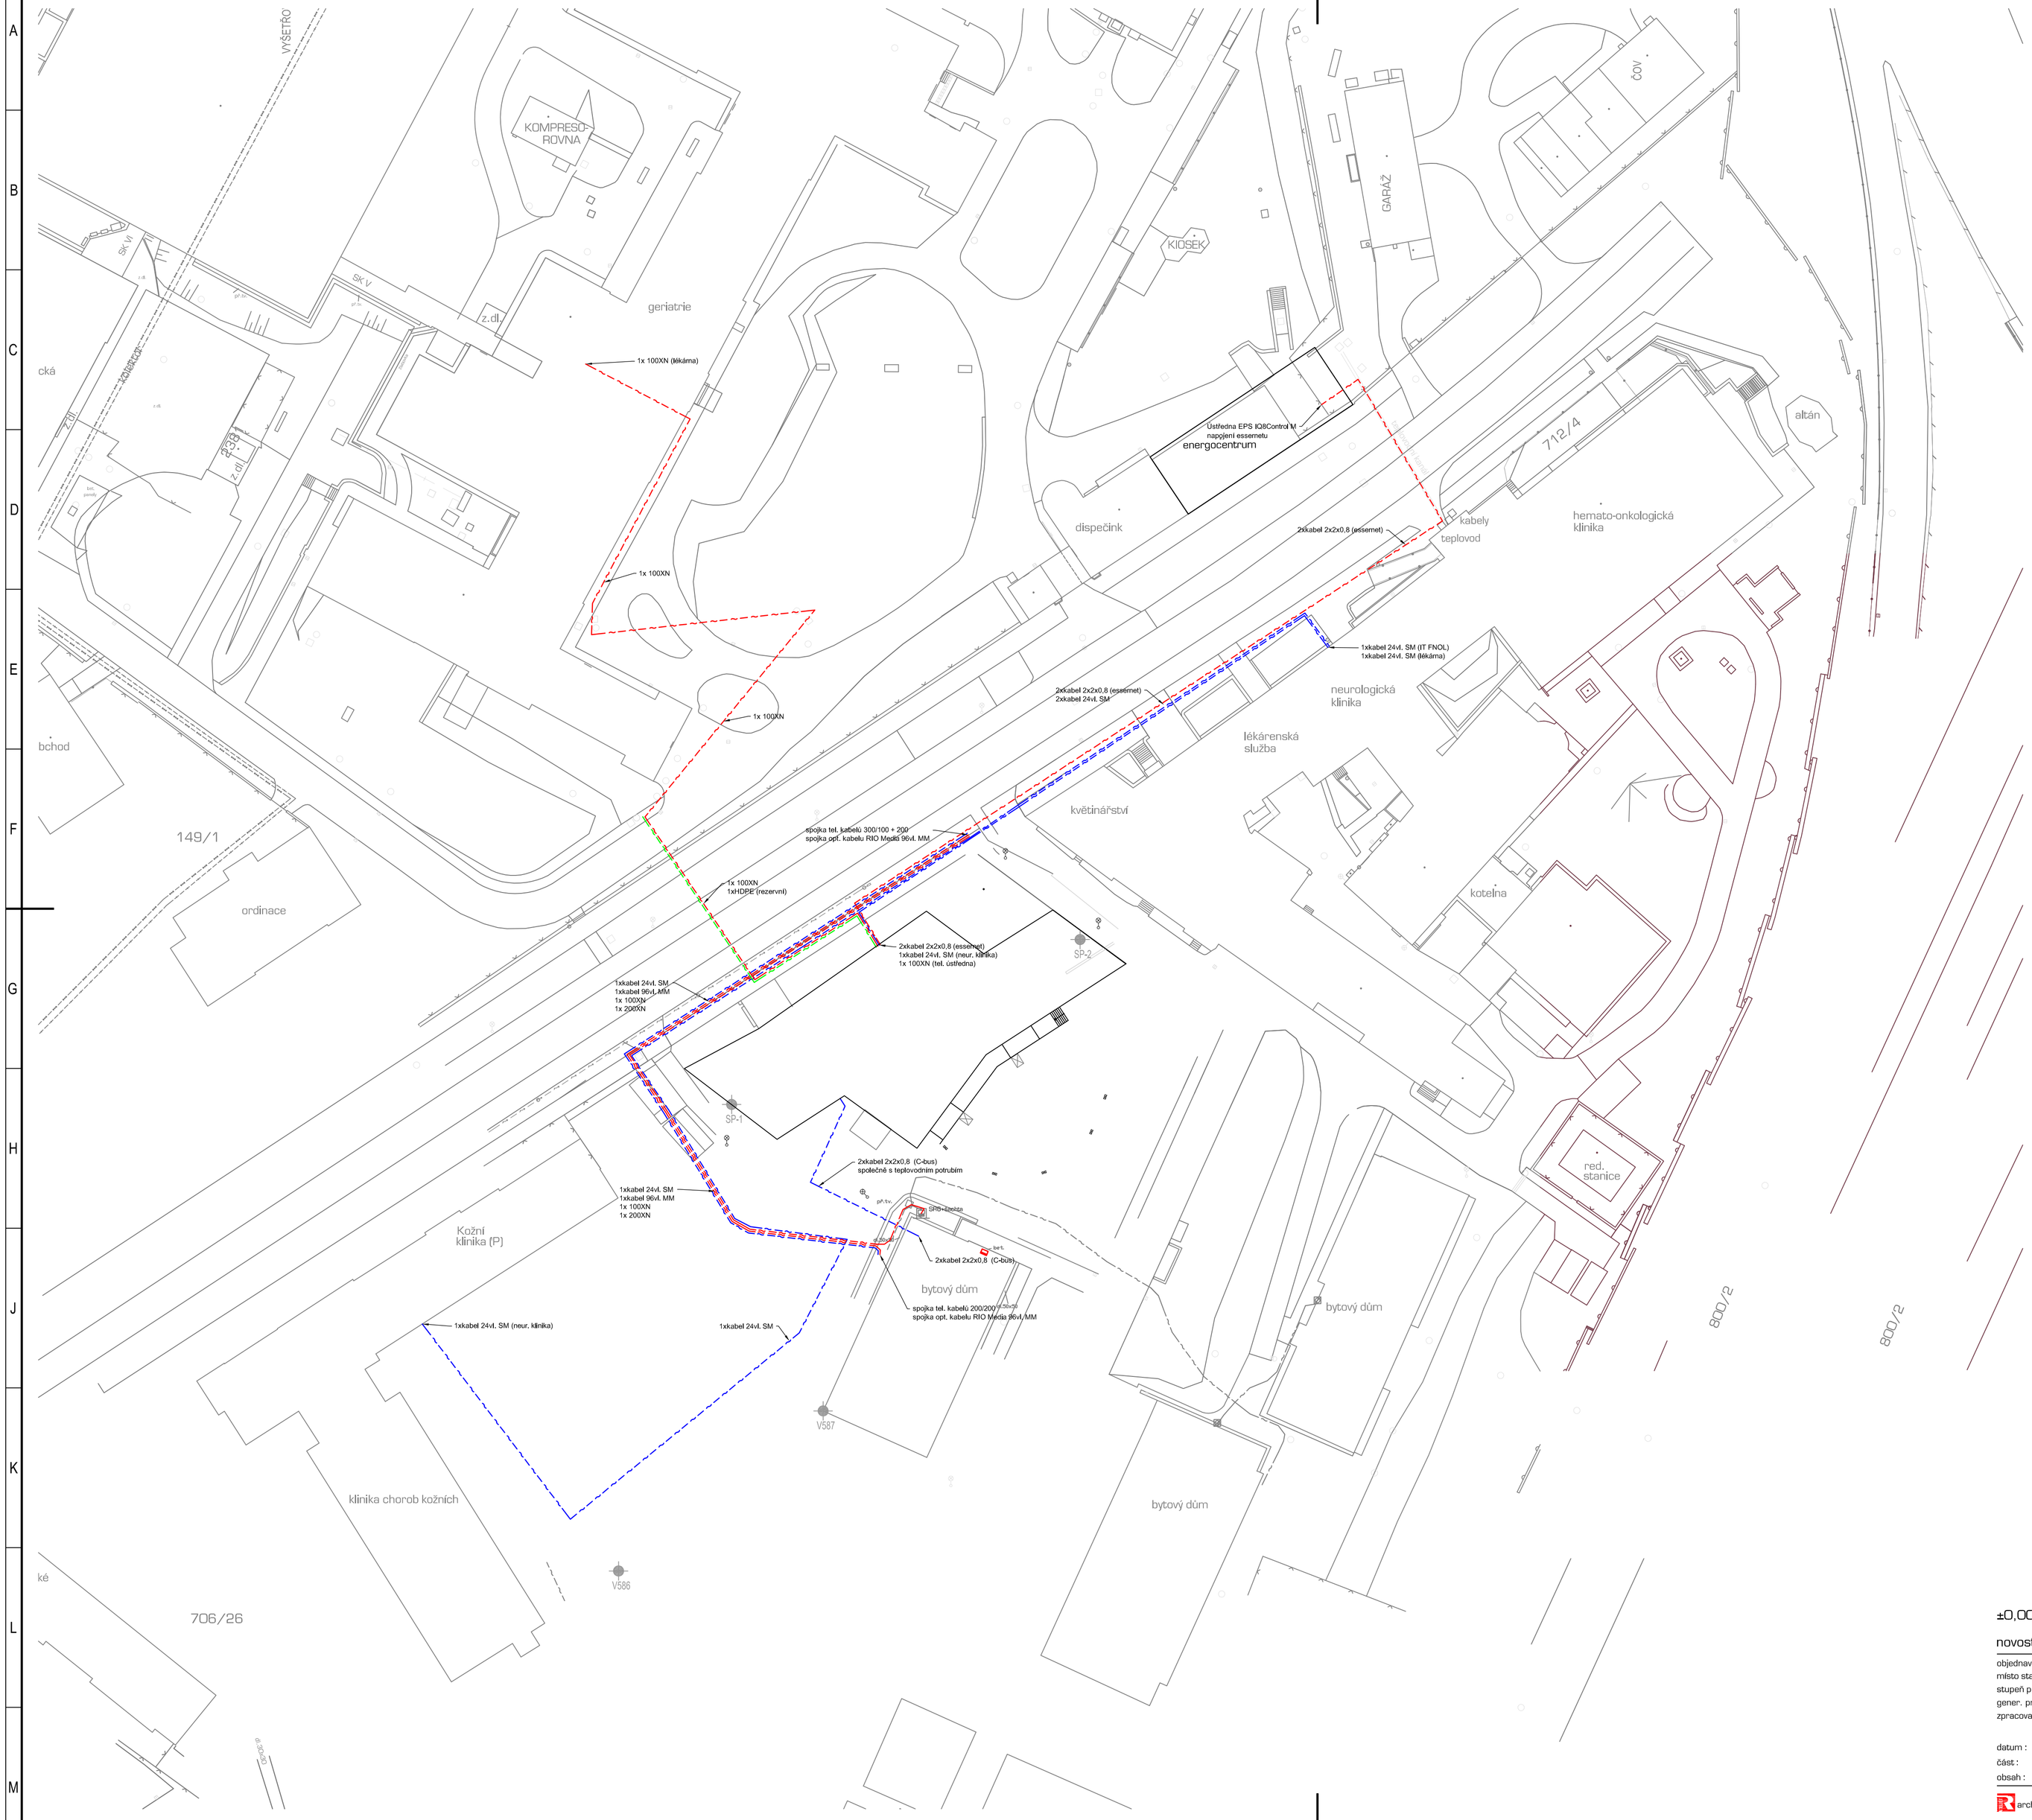

Legenda:

- metalické rozvody
- optické rozvody
- HDPE modrá (rezervní)

±0,000 = 228,70 m n.m. Bpv

novostavba lékárny Fakultní nemocnice Olomouc

objednavatel :	Fakultní nemocnice Olomouc, I.P.Pavlova 6, 775 20 Olomouc
místo stavby :	areál FN Olomouc, ul. I.P.Pavlova, p.č.711/1, k.ú. Nová Ulice
stupeň p.d. :	dokumentace skutečného provedení stavby
gener. projektant :	atelier<, spol.s r.o., Uhelná 27, 772 00 Olomouc
zpracovatel části :	M.Svoboda, MERIT GROUP a.s., Březinova 7, 772 00 Olomouc 739 684 235, michal.svoboda@meritgroup.cz
datum :	duben 2014
část :	**SO.11 Venkovní slaboproudé rozvody**
obsah :	**Situace 1:500**

SO.11.2

architektonické řešení : miroslav pospíšil, atelier<,s.r.o., uhelná 27, olomouc, e-mail : m.pospisil@atelier<.cz, web : www.atelier<.cz