2-2

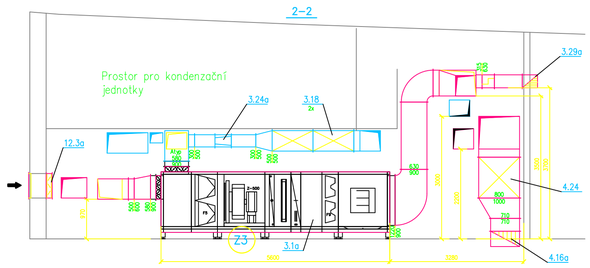

1-1

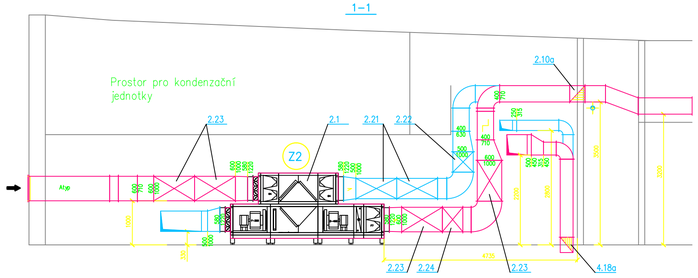

9-9

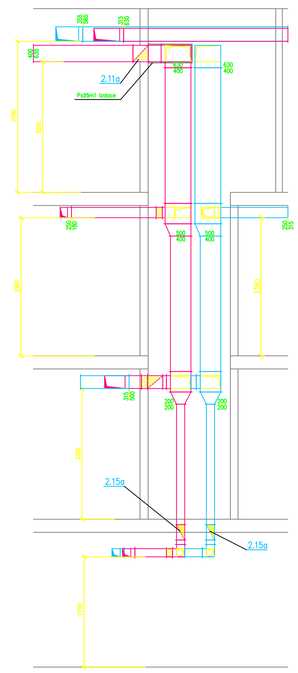

3-3

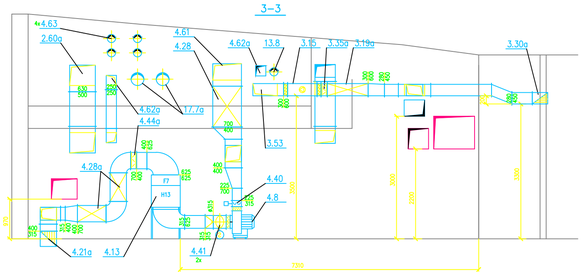

4-4

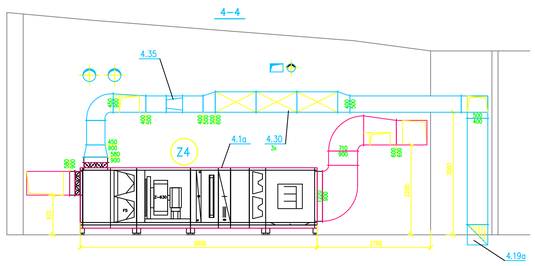

8-8

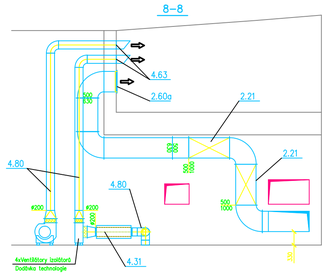

5-5

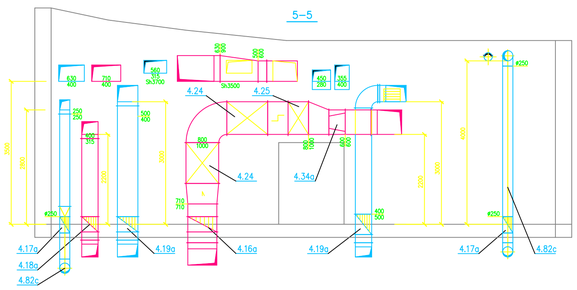

6-6

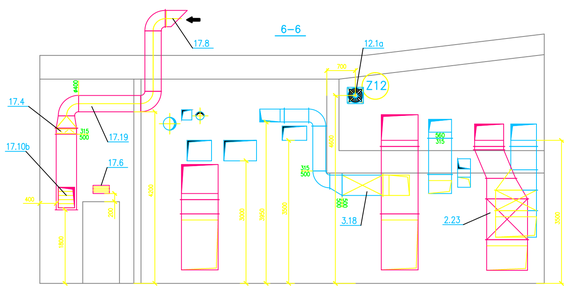

7-7

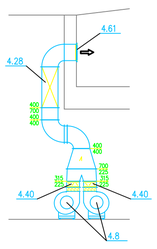

SKUTEČNÉ PROVEDENÍ KE DNI 21.11.2014

±0,000 = 228,70 m n.m. Bpv

novostavba lékárny Fakultní nemocnice Olomouc

objednavatel : Fakultní nemocnice Olomouc, I.P.Pavlova 6, 775 20 Olomouc
místo stavby : areál FN Olomouc, ul. I.P.Pavlova, p.č.711/1, k.ú. Nová Ulice
stupeň p.d. : dokumentace pro provádění stavby
gener. projektant:ateliér-r, spol.s r.o., Uhelná 27, 772 00 Olomouc
zpracovatel části:ing.Zdeněk Smalka, IDOP Olomouc, a.s., Repčínská 82, 779 00 Olomouc
datum : červen 2013

část : SO.01 a.4.3 zařízení vzduchotechniky
obsah : řezy 1 až 9, m1:50

a.4.3.12

architektonické řešení : miroslav pospíšil, ateliér-r,s.r.o., uhelná 27, olomouc, e-mail : m.pospisil@atelier-r.cz, web :