

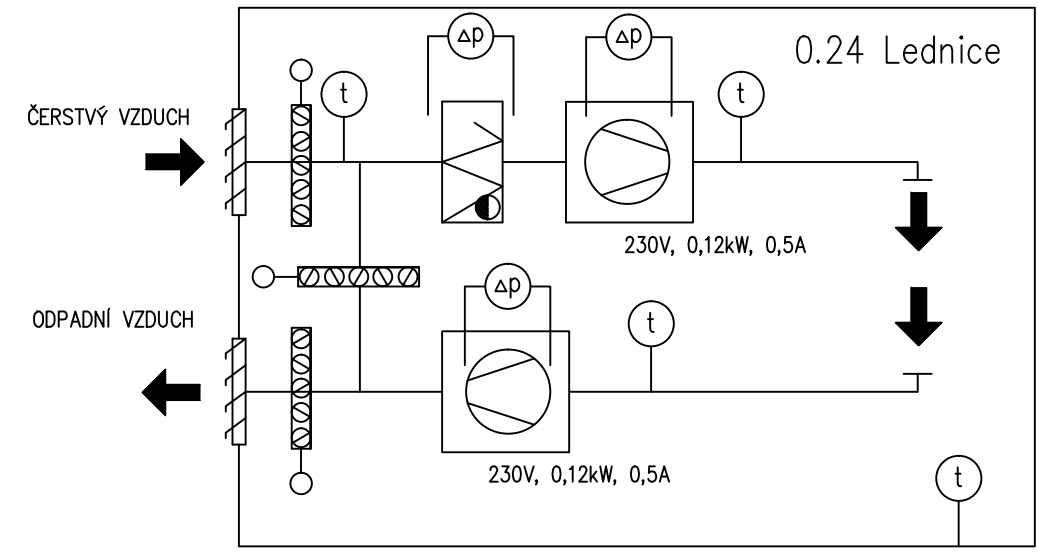


Z7 VĚTRÁNÍ ŠATEN A SKLADŮ V 0.P

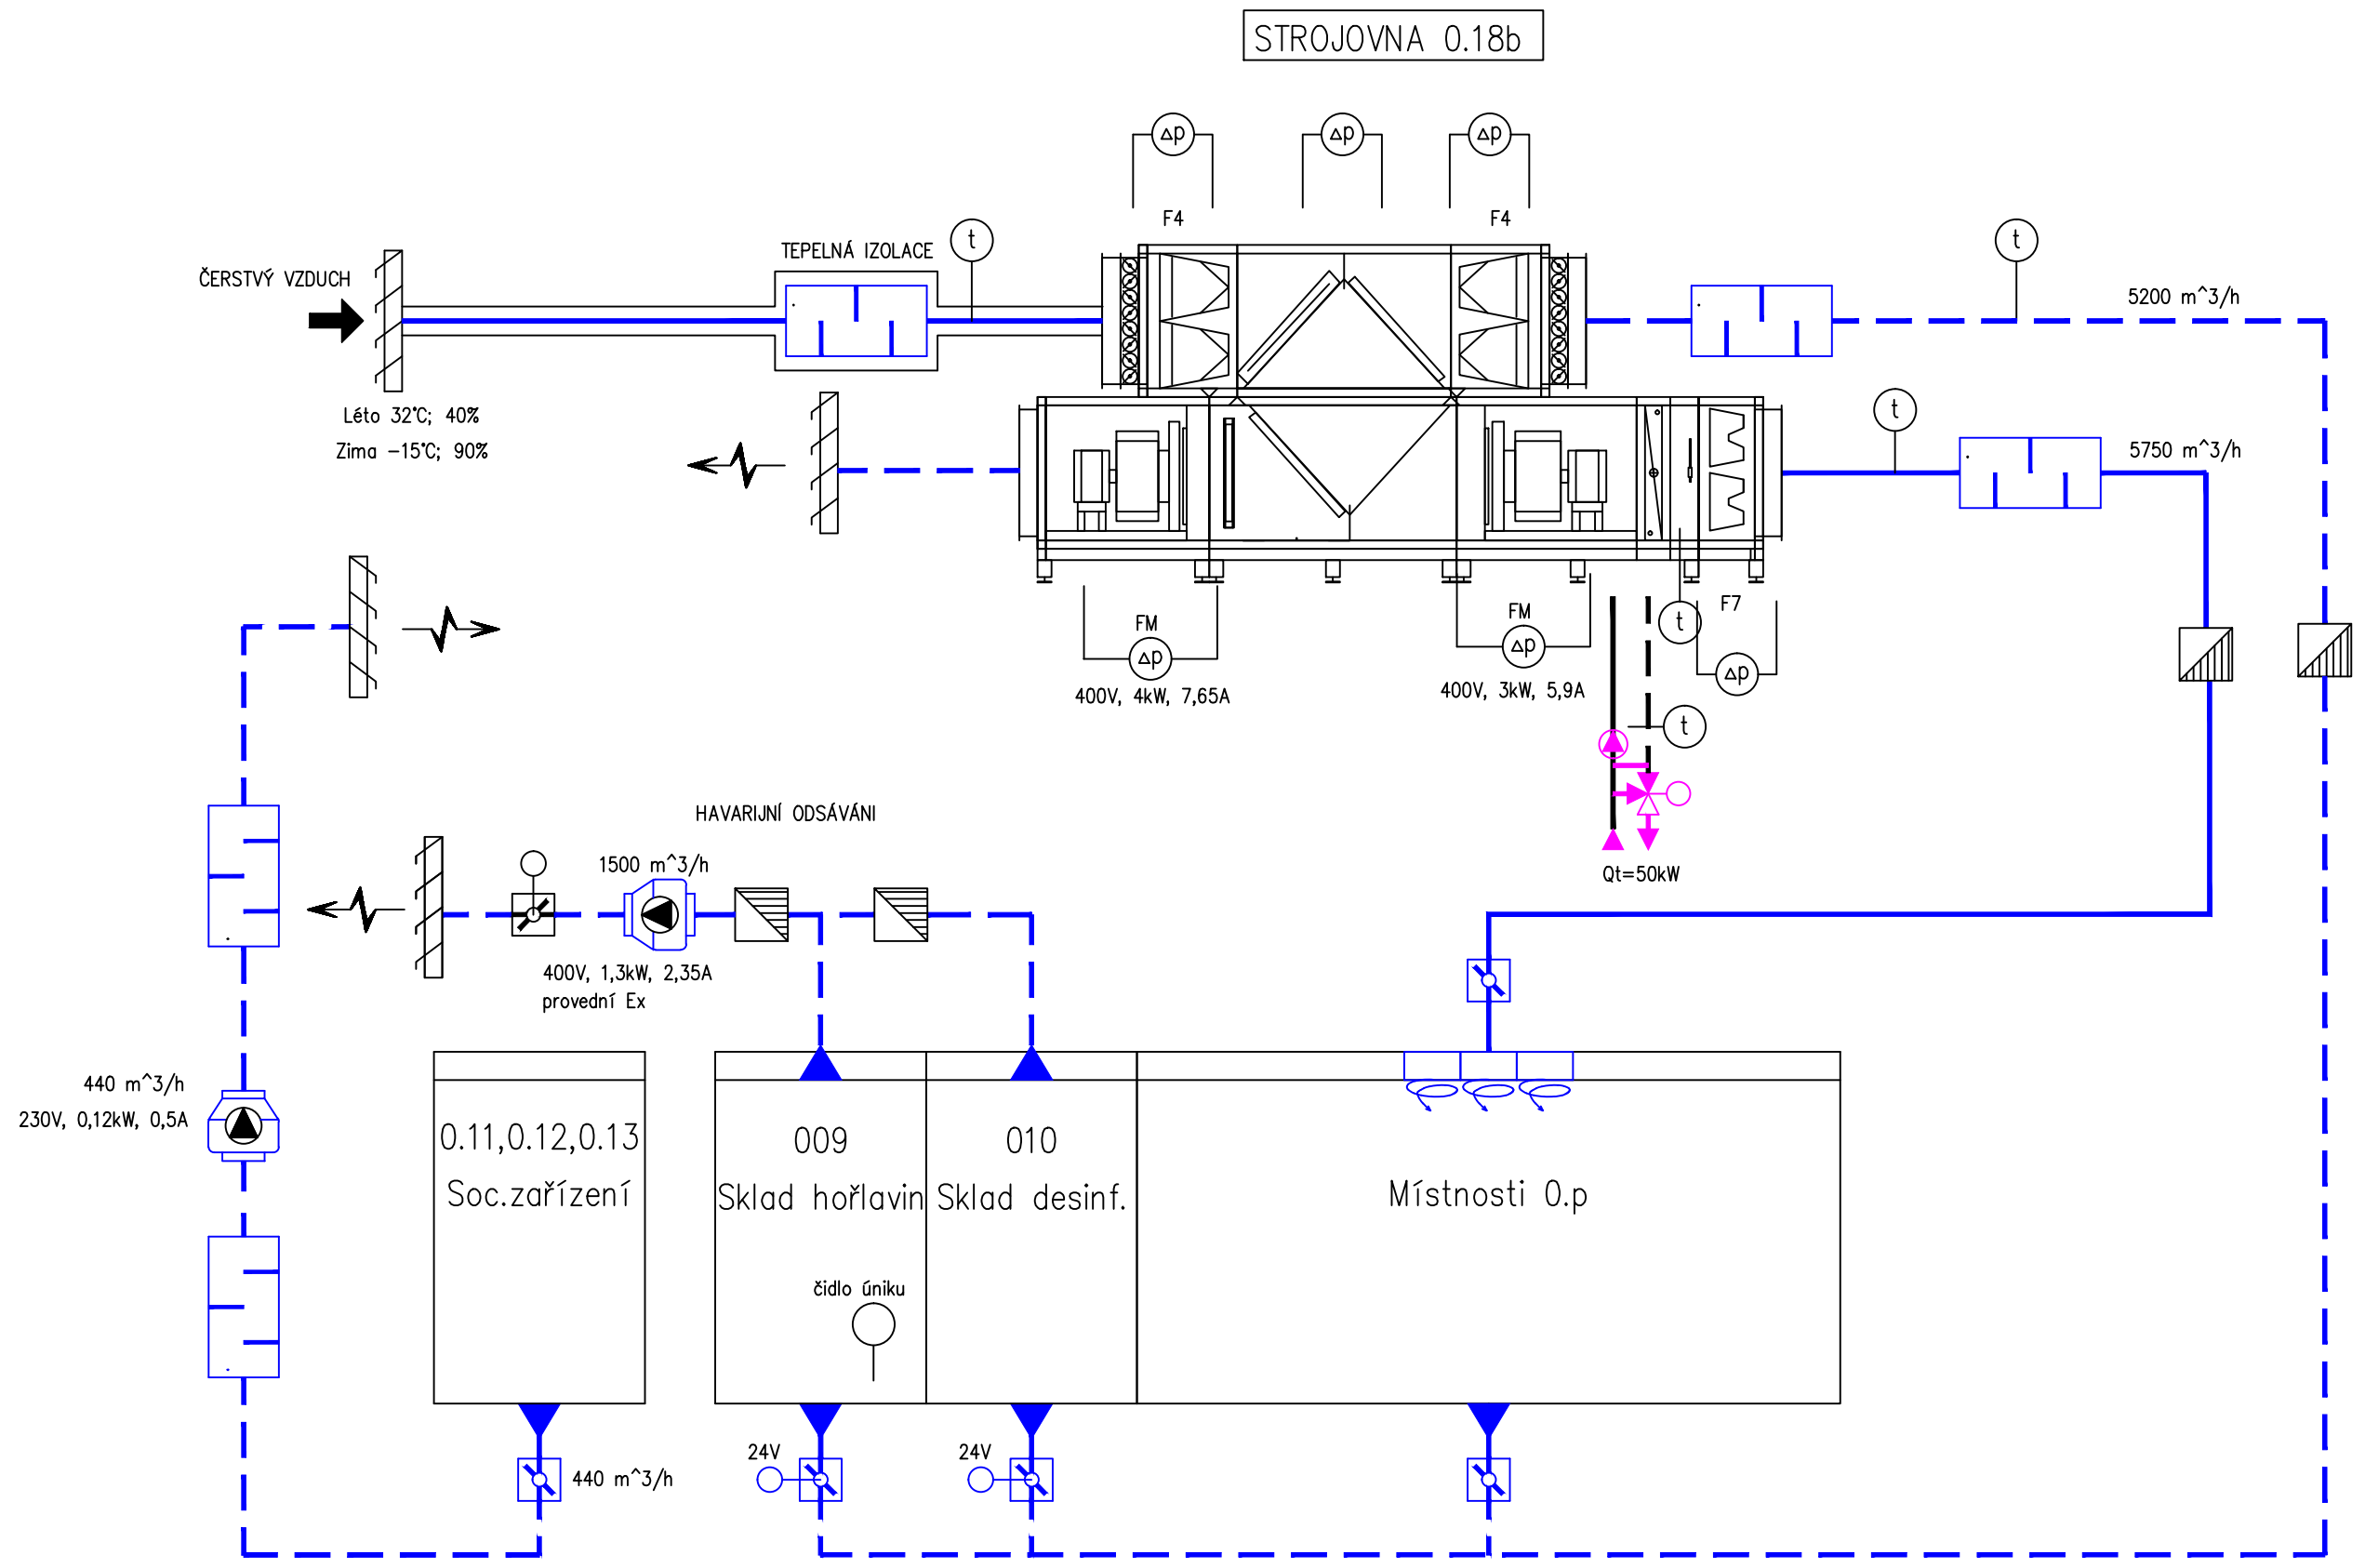

LEGENDA:

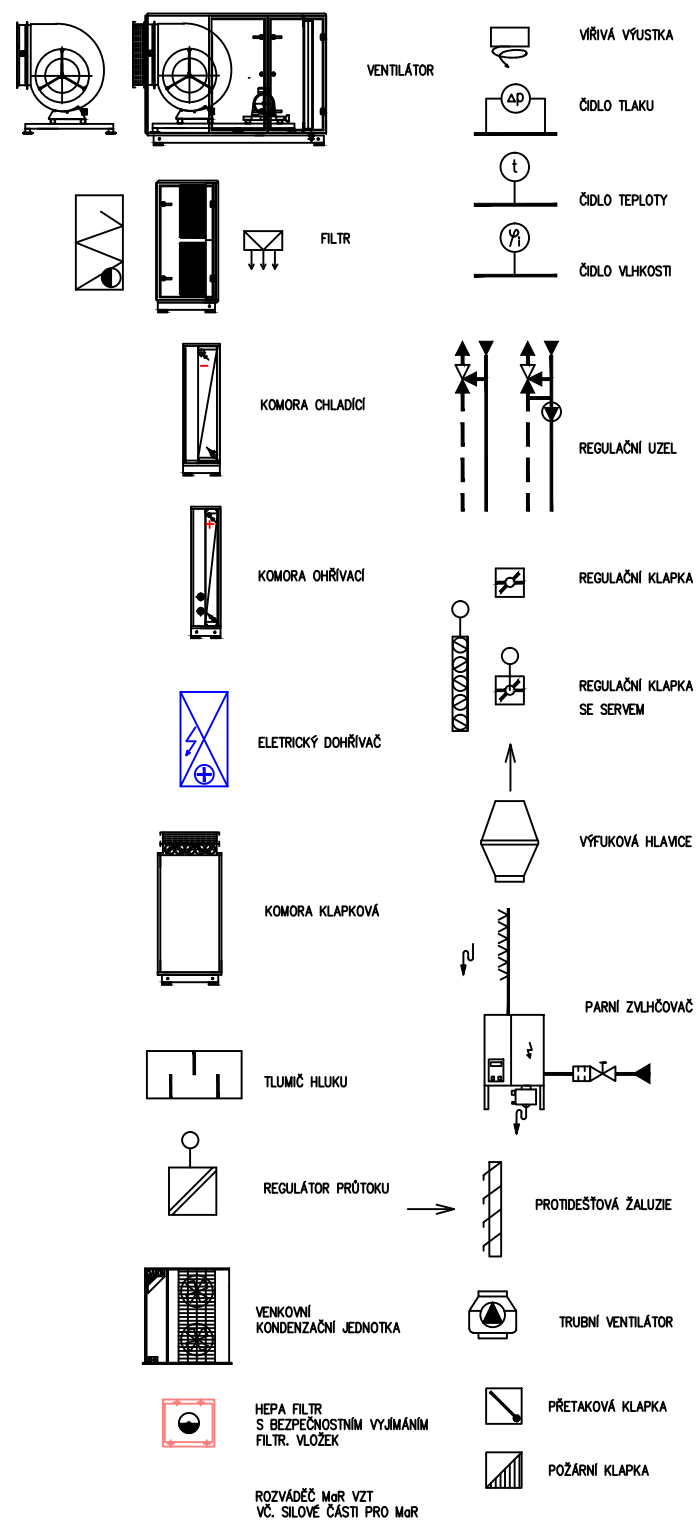

TECHNICKÉ UKAZATELE

ZARÍZENÍ ČÍSLO	PRŮTOK VZDUCHU m³/h	SPOTŘEBA TEPLA kW	SPOTŘEBA CHLADU kW	SPOTŘEBA PÁRY kg/h	PŘÍKON ZARÍZENÍ kW
7	5750/5200+10% Lpadiť č.v= 100%	50	0	0	MOTOR: 0.86 kW ZVLHČOVAČ: 0.18 kW KOND. JEDNOTKA: 0.18 kW DOHŘEVAČ: 0.18 kW

PARAMETRY VENKOVNÍHO VZDUCHU

LÉTO			ZIMA		
t °C	l kg/kg	φ%	t °C	l kg/kg	φ%
30	58	33	-15	-12,2	84

±0.000 = 228.70 m n.m. Bpv
SKUTEČNÉ PROVEDENÍ STAVBY 21.11.2014
novostavba lékárny Fakultní nemocnice Olomouc
objednavatel : Fakultní nemocnice Olomouc, I.P.Pavlova 6, 775 20 Olomouc
místo stavby : areál FN Olomouc, ul. I.P.Pavlova, p.č.711/1, k.ú. Nová Ulice
stupeň p.d. : dokumentace pro provádění stavby
gener. projektant:ateller-r, spol.s r.o., Uheňská 27, 772 00 Olomouc
zpracovatel:čásling,Zdeněk Smolka, IDOP Olomouc, a.s., Řepčinská 82, 779 00 Olomouc
datum : červen 2013

část : SO.01 a.4.3 zařízení vzduchotechniky
obsah : schéma VZT - Z7

architektonické řešení : miroslav pospíšil, ateller-r,s.r.o., uheňská 27, olomouc, e-mail : m.pospisil@ateller-r.cz, web :

a.4.3.6