



ULOŽENÍ KANALIZAČNÍHO POTRUBÍ Z PVC-KG, PE

PŘÍČNÝ ŘEZ:

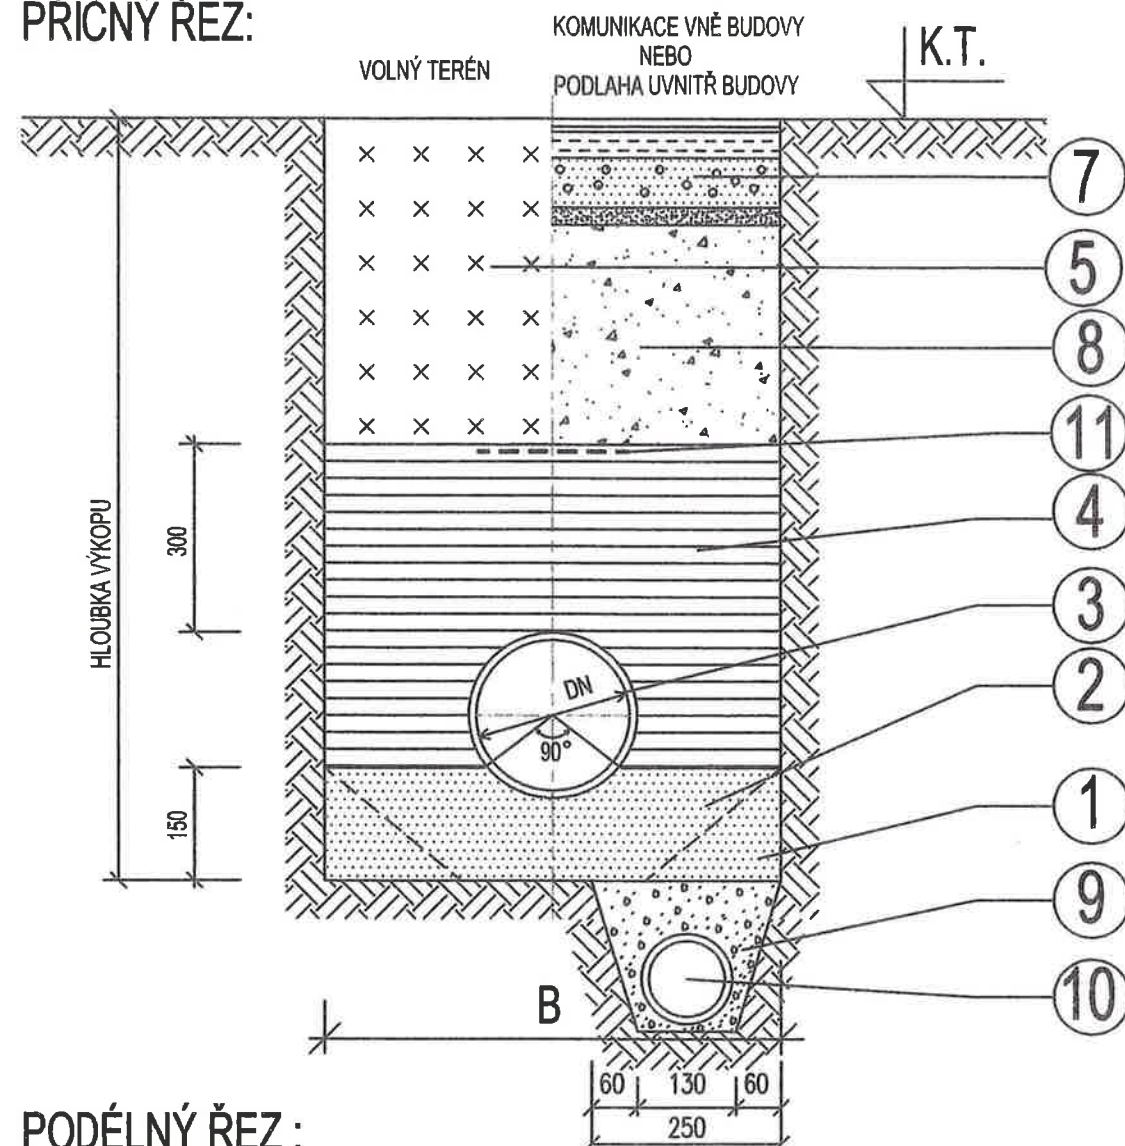

PODÉLNÝ ŘEZ:

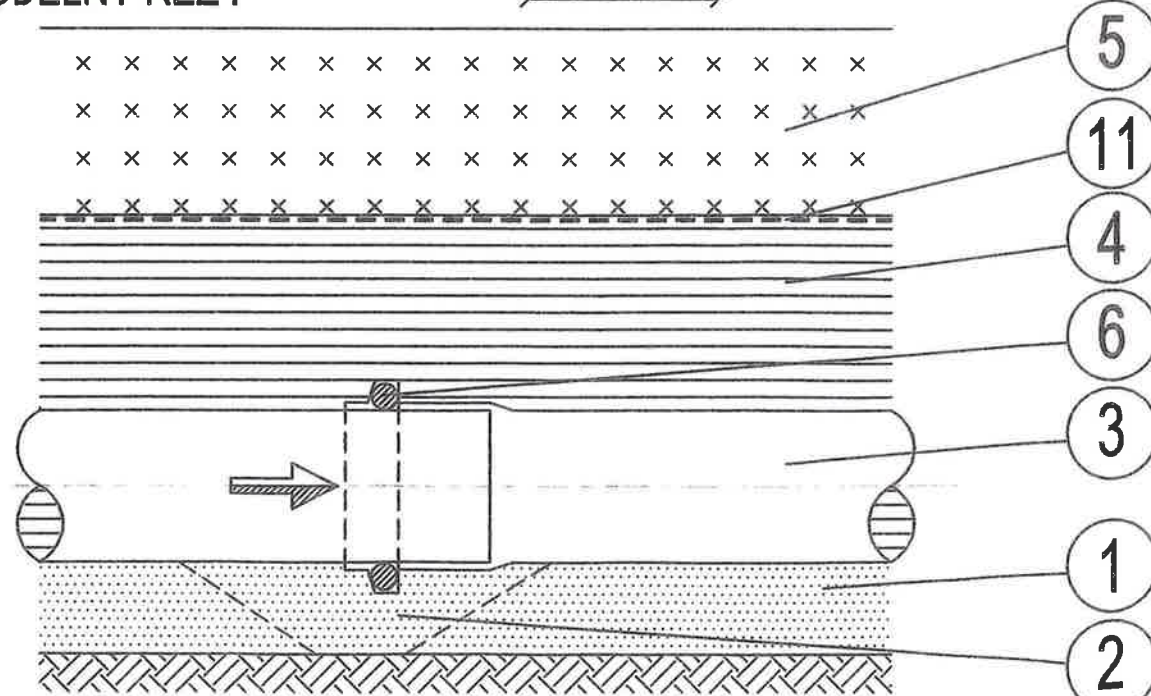

LEGENDA:

- ① HUTNĚNÝ ŠTĚRKOPÍSKOVÝ PODSYP, tl. 150 mm (hutnit na 95% Proctor Standard)
- ② LŮŽKO PRO HRDLO TROUBY (PVC-KG)
- ③ KANALIZAČNÍ TROUBA PVC-KG SN8 nebo PE
- ④ HUTNĚNÝ OBSYP POTRUBÍ ŠTĚRKOPÍSKEM, frakce 0-16 mm (hutnit na 95% Proctor Standard, nehutnit přímo nad potrubím)
- ⑤ HUTNĚNÝ ZÁSYP ZEMINOU Z VÝKOPU (mimo komunikaci) (hutnit na 95% Proctor Standard)
- ⑥ PRYŽOVÝ TĚSNÍCÍ KROUŽEK (PVC-KG)
- ⑦ KONSTRUKCE VOZOVKY NEBO PODLAHY
- ⑧ HUTNĚNÝ ZÁSYP ŠTĚRKOPÍSKEM, frakce 0-16 mm (v komunikaci) (hutnit na 95% Proctor Standard, 0,5m pod zemní plání hutnit na 105% Proctor Standard)
- ⑨ ŠTĚRK (PÍŠČITÝ ŠTĚRK) > pouze pod hladinou spodní vody
- ⑩ DRENÁŽNÍ POTRUBÍ DN 100
- ⑪ VÝSTRAŽNÁ FÓLIE ŠEDÁ šířka 30 cm

Souhlasí se skutečným provedením
OHL ŽS, a.s.

3-0-06-2014

Datum:

Podpis:

TABULKA
KUBATUR V m³:

DN	B	KUBATURA TROUBY	PODSYP (m ³)	OBSYP (m ³)	VYTL. KUB. CELKEM
150	1000	0,02011	0,150	0,3899	0,5399
200	1000	0,03142	0,150	0,4186	0,5686

POZNÁMKA:

Před zahájením zemních prací je investor povinen zajistit vytyčení stávajících podzemních vedení u jejich správců (Vyhl.č.10/74 Sb.; ČSN 73 3050, čl.48, 54, 55).

Při provádění dodržet:

ČSN 73 3050 Zemní práce. Všeobecná ustanovení

ČSN 73 6005 Prostorové uspořádání sítí technického vybavení

ČSN 75 6101 Stokové sítě a kanalizační přípojky

ČSN EN 752 Odvodňovací systémy vně budov

ČSN 75 6909 Zkoušky vodotěsnosti stok

ČSN EN 1610 Provádění stok a kanalizačních přípojek a jejich zkoušení

ČSN 75 6760 Vnitřní kanalizace

ČSN EN 12056-1 až 5 Vnitřní kanalizace - Gravitační systémy

Předpisy o bezpečnosti a ochraně pracujících ve stavebnictví.

UVOLNĚNO K REALIZACI
OHL ŽS, a.s.
Datum: 28.6.13
Odpovídá:

ŘÍZENÁ PROJEKTOVÁ DOKUMENTACE

OHL ŽS, a.s., závod MaPC

Výtisk č.:

28.06.2013

Odpovídá:

Uvolněno k realizaci

OHL ŽS, a.s., závod MaPC

Datum:

28.06.2013

Odpovídá:

±0,000 = 228,70 m n.m. BpV

novostavba lékárny Fakultní nemocnice Olomouc

objednavatel: Fakultní nemocnice Olomouc, I.P.Pavlova 6, 775 20 Olomouc
místo stavby: areál FN Olomouc, ul. I.P.Pavlova, p.č.711/1, k.ú. Nová Ulice
stupeň p.d.: dokumentace pro provádění stavby
gener. projektant: atelier-r, spol.s r.o., Uhelná 27, 772 00 Olomouc
zpracovatel části: Ing.Lenka Janečková, IDOP Olomouc a.s., Řepčinská 82, 779 00 Olomouc
datum: červen 2013

část: SO.01 a.4.5 zařízení zdravotně technických instalací
obsah: uložení kanalizačního potrubí

ŘÍZENÁ PROJEKTOVÁ DOKUMENTACE
OHL ŽS, a.s.
Výtisk č. 3
Datum: 27.6.13
Odpovídá:

a.4.5.11

architektonické řešení: miroslav pospíšil, atelier-r, s.r.o., uhelná 27, olomouc, e-mail: m.pospisil@atelier-r.cz, web: www.atelier-r.cz