



orientační schema rozvodů teplé a studené vody a způsob uzavírání jednotlivých úseků

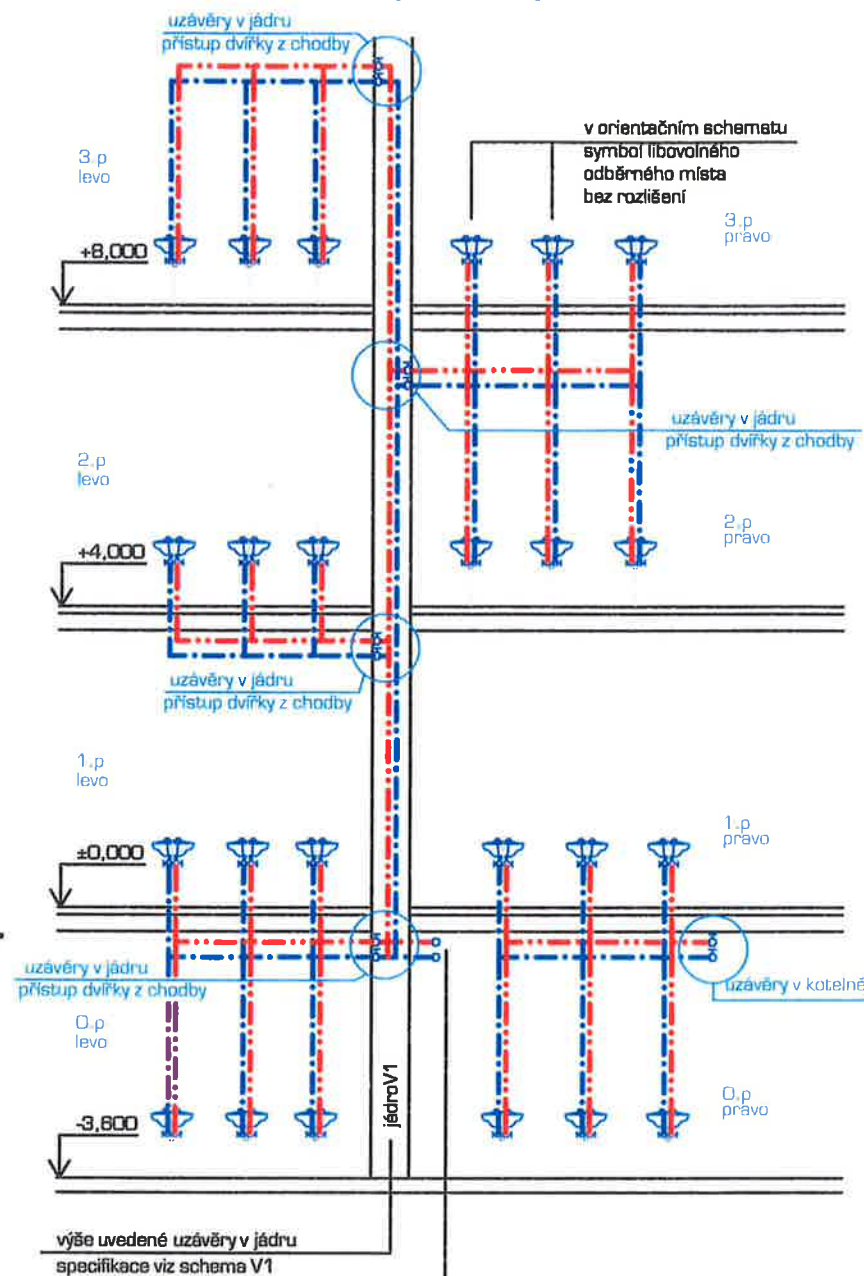

uzávěry teplé a studené vody
dle levé a pravé části daného podlaží

orientační schema rozvodů purifikované a změkčené vody a způsob uzavírání jednotlivých úseků

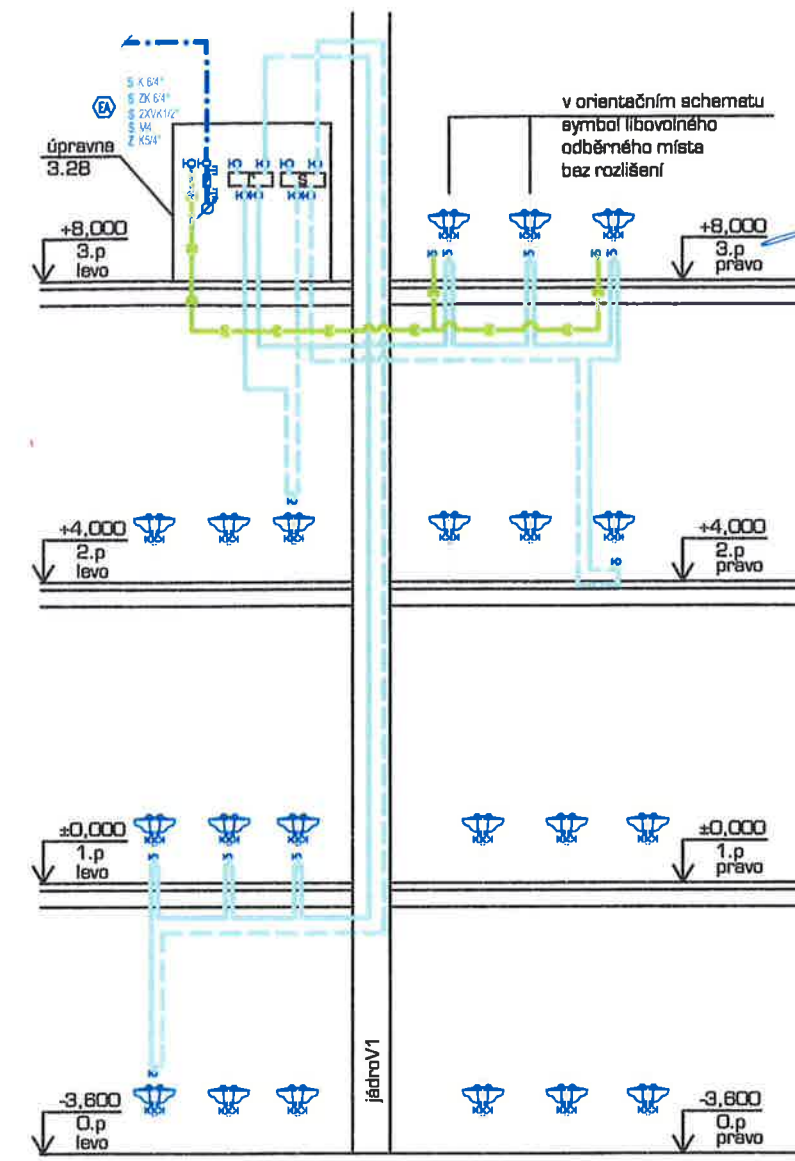

uzávěry purifikované a změkčené vody v úpravně 3.28

toto schema je určeno zejména pro potřeby provozu a údržby

±0,000 = 228,70 m n.m. Bpv

novostavba lékárny Fakultní nemocnice Olomouc

objednavatel : Fakultní nemocnice Olomouc, I.P.Pavlova 6, 775 20 Olomouc
místo stavby : areál FN Olomouc, ul. I.P.Pavlova, p.č.711/1, k.ú. Nová Ulice
stupeň p.d. : dokumentace pro provádění stavby
gener. projektant : atelier-r, spol.s r.o., Uhelná 27, 772 00 Olomouc
zpracovatel částí : Ing.Lenka Janečková, IDOP Olomouc, a.s., Řepčinská 82, 779 00 Olomouc
datum : červen 2013

část : SO.01 a.4.5 zařízení zdravotně technických instalací
obsah : orientační schema vodovodu a uzavěrů

architektonické řešení : miroslav pospíšil, atelier-r, s.r.o., uhelná 27, olomouc, e-mail : m.pospisil@atelier-r.cz, web : www.atelier-r.cz

Souhlasí se skutečným provedením
OHL ŽS, a.s.

Datum: 30-06-2014

Podpis:

ŘÍZENÁ PROJEKTOVÁ DOKUMENTACE
OHL ŽS, a.s., závod MaPC

Výtisk č. 1 Datum:

Odpovídá: 28.06.2013

Uvolněno k realizaci
OHL ŽS, a.s., závod MaPC

Datum:

Odpovídá: 28.06.2013

UVOLNĚNO K REALIZACI
OHL ŽS, a.s.
Datum: 27.6.13
Odpovídá:

ŘÍZENÁ PROJEKTOVÁ DOKUMENTACE
OHL ŽS, a.s.
Výtisk č. 3 Datum: 27.6.13
Odpovídá:

a.4.5.13