3x SVISLÝ ROZVOD ZEMNÍHO PLYNU V m.č. 0.26
BUDE VEDEN V DRÁŽCE POD OMÍTKOU
NEJSOU ZDE UMÍSTĚNY
ROZEBÍRATELNÉ SPOJE A ARMATURY
ROZVOD OPATŘEN IZOLACÍ

ODBĚRNÍ MÍSTO m.č. 2.31 LAB. ANALYTICKÁ
LABORATORNÍ STŮL
DODÁVKA VIZ. ZDRAVOTNÍ TECHNIOLOGIE

ODBĚRNÍ MÍSTO m.č. 1.30 LABORATOŘ
LABOTARORNÍ DIGESTOŘ
DODÁVKA VIZ. ZDRAVOTNÍ TECHNIOLOGIE

ROZVOD VEDEN PO STĚNĚ
PO POVRCHU STĚNY

ODBĚRNÍ MÍSTO m.č. 2.31 LAB. ANALYTICKÁ
LABORATORNÍ STŮL
DODÁVKA VIZ. ZDRAVOTNÍ TECHNOLOGIE

VENKOVNÍ PROSTOR

ODVZDUŠNĚNÍ ROZVODU PLYNU
VYVEDENO DO VENKOVNÍHO PROSTORU
ZAKONČEN OHYBEM SKLONĚNÝM K ZEMI
UZEMNĚNO

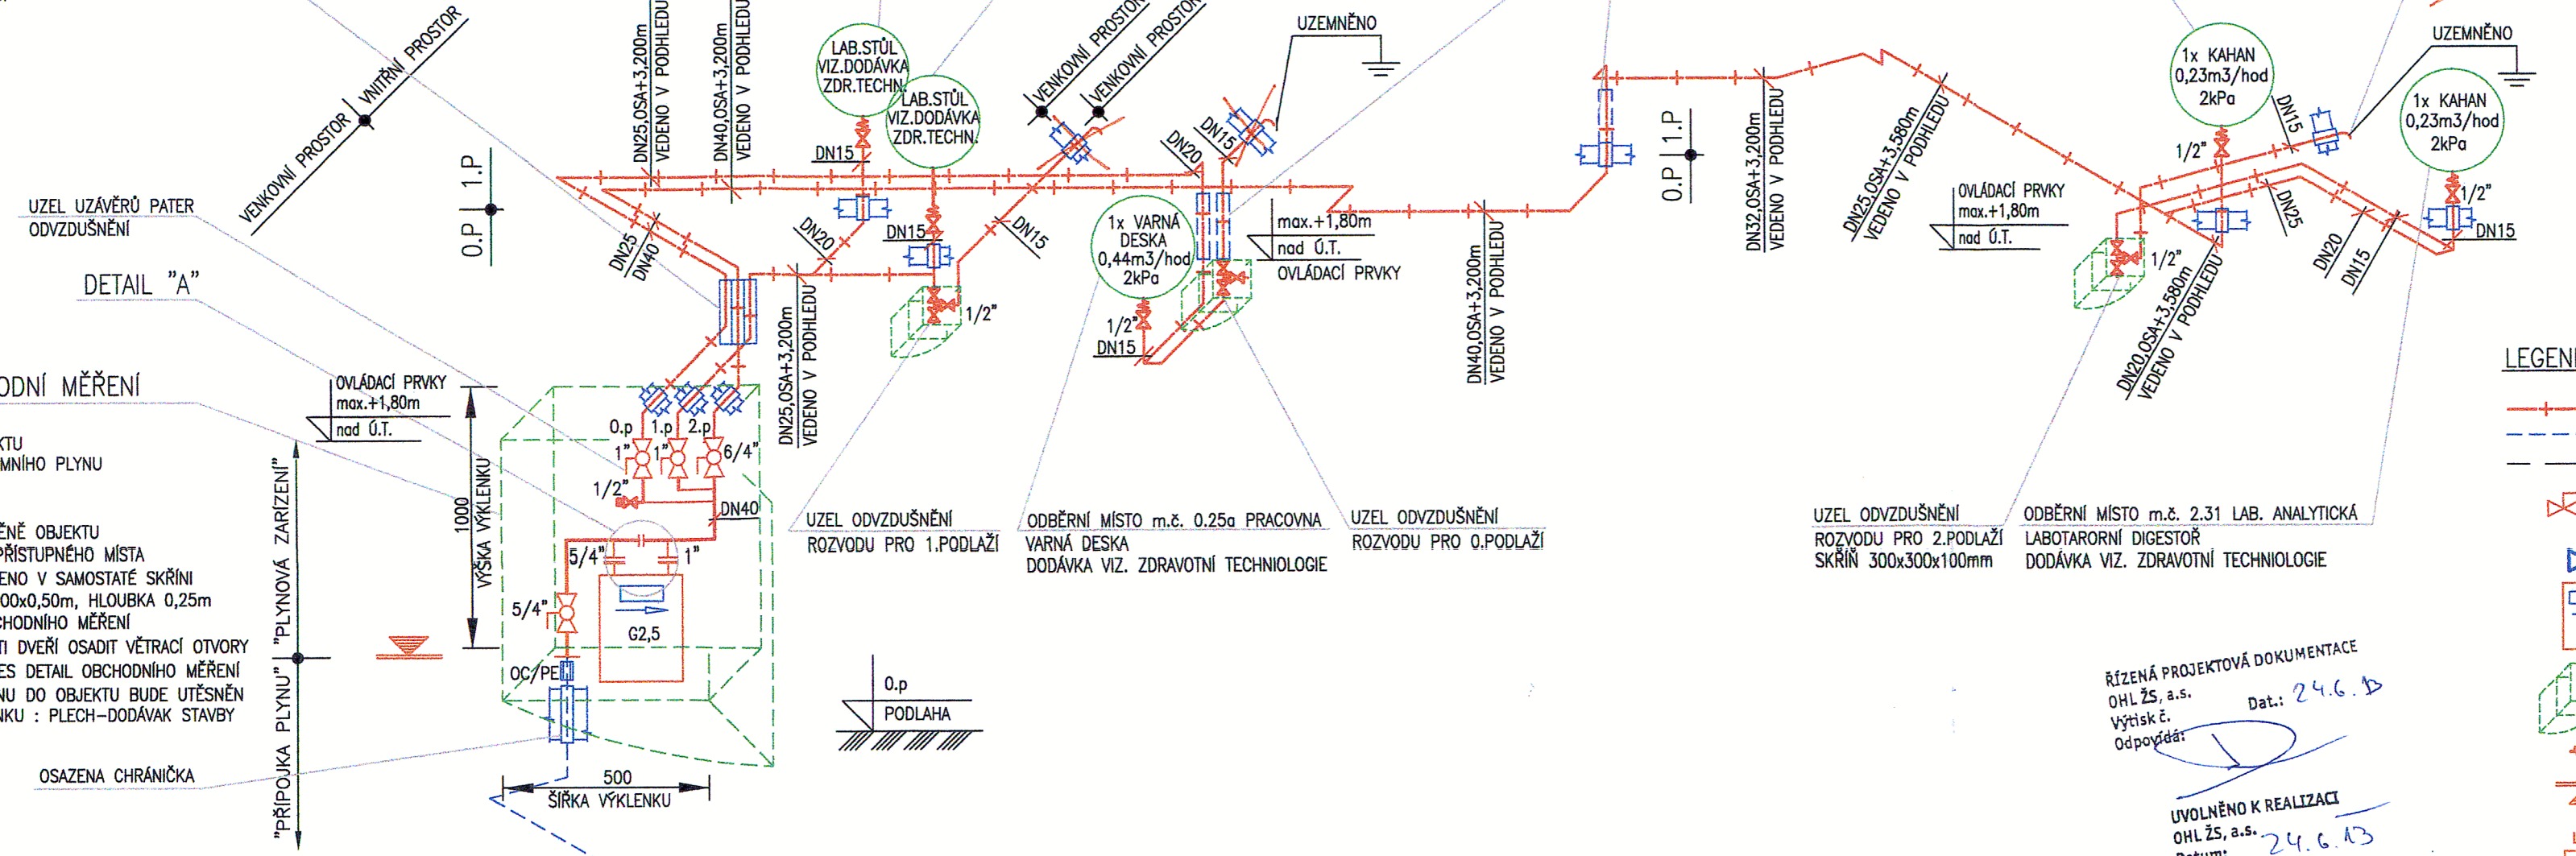

NIKA PRO OBCHODNÍ MĚŘENÍ

BUDE ZDE UMÍSTĚNO :
- HLAVNÍ UZÁVĚR OBJEKTU
- OBCHODNÍ MĚŘENÍ ZEMNÍHO PLYNU
- UZAVÍRACÍ ARMATURY
- ODVZDUŠNĚNÍ

UMÍSTĚNO NA VNĚJŠÍ STĚNĚ OBJEKTU
PŘÍSTUPNÉ Z VEŘEJNĚ PŘÍSTUPNÉHO MÍSTA
PLYNOVÉ ZAŘÍZENÍ OSAZENO V SAMOSTATÉ SKŘÍNI
ROZMĚR SKŘÍNĚ min. 1,00x0,50m, HLOUBKA 0,25m
VIZ. VÝKRES DETAIL OBCHODNÍHO MĚŘENÍ
DO HORNÍ A DOLNÍ ČÁSTI DVEŘÍ OSADIT VĚTRACÍ OTVORY
PODROBNOSTI VIZ. VÝKRES DETAIL OBCHODNÍHO MĚŘENÍ
PROSTUP ROZVODU PLYNU DO OBJEKTU BUDE UTĚSNĚN
MATERIÁL DVÍŘEK VÝKLENKU : PLECH–DODÁVAK STAVBY

VENKOVNÍ PLYNOVOD
VEDENO POD Ú.T. V CHODNÍKU
ŘEŠENO V RÁMCI SO PŘÍPOJKA ZEMNÍHO PLYNU
NTL PE DN50, 2kPa

HUP

HLAVNÍ UZÁVĚR PLYNU
UMÍSTĚN V ZEMNÍ SOUPRAVĚ
NA HRANICI POZEMKU
ŘEŠENO V RÁMCI SO 10 PŘÍPOJKA ZEMNÍHO PLYNU

ULIČNÍ PLYNOVOD
VEDENO POD Ú.T. V CHODNÍKU
NTL DN 250, OCEL
STÁVAJÍCÍ

DETAIL "A" PROPOJENÍ HRDEL PLYNOMĚRU

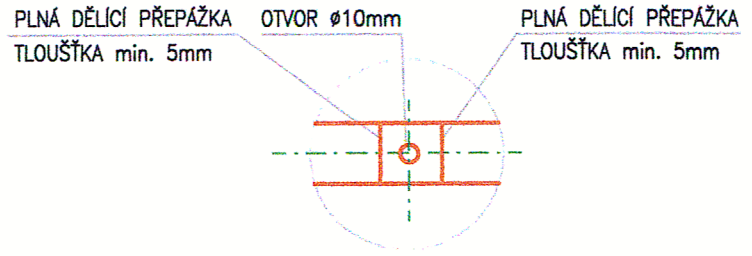

LEGENDA PLYNOVÉHO ZAŘÍZENÍ :

- VNITŘNÍ ROZVOD ZEMNÍHO PLYNU
- PLYNOVODNÍ PŘÍPOJKA PRACOVNÍ PŘETLAK 2kPa
- ULIČNÍ PLYNOVOD – STÁVAJÍCÍ
- UZAVÍRACÍ ARMATURA
- ŠOUPÁTKO SE ZEMNÍ SOUPRAVOU
- OBCHODNÍ MĚŘIDLO MEMBRÁNOVÝ PLYNOMĚR
- SKŘÍŇ / NIKA S DVÍŘKY UZÁVĚRŮ
- UZAVÍRACÍ ARMATURA S NAPOJOVACÍ HADICÍ
- HRANICE DODÁVKY
- ODVZDUŠŇOVACÍ/ODPLYŇOVACÍ UZEL
- ODVZDUŠŇOVACÍ/ODPLYŇOVACÍ ARMATURA

Souhlasí se skutečným provedením
OHL ŽS, a.s.
Datum: 30 -06- 2014
Podpis:

ŘÍZENÁ PROJEKTOVÁ DOKUMENTACE
OHL ŽS, a.s., závod ~~MaPS~~
Výtisk č.: Dat.:
Odpovídá: 18. 07. 2013

Uvolněno k realizaci
OHL ŽS, a.s., závod ~~MaPS~~
Datum: 18. 07. 2013
Odpovídá:

ŘÍZENÁ PROJEKTOVÁ DOKUMENTACE
OHL ŽS, a.s.
Výtisk č.
Dat.: 24.6.13
Odpovídá:

UVOLNĚNO K REALIZACI
OHL ŽS, a.s.
Datum: 24.6.13
Odpovídá:

±0,000 = 228,70 m n.m. Bpv

24 .06. 2013

3

novostavba lékárny Fakultní nemocnice Olomouc

objednavatel :	Fakultní nemocnice Olomouc, I.P.Pavlova 6, 775 20 Olomouc
místo stavby :	areál FN Olomouc, ul. I.P.Pavlova, p.č.711/1, k.ú. Nová Ulice
stupeň p.d. :	dokumentace pro provádění stavby
gener. projektant :	ateliér-r, spol.s r.o., Uhelná 27, 772 00 Olomouc
zpracovatel části :	Ing. Pavel Poděbrad,IDOP Olomouc a.s.,Řepčínská 82,Olomouc
datum :	květen 2013
část :	SO.01 a.4.6 plynová zařízení
obsah :	schéma

a.4.6.5

architektonické řešení : miroslav pospíšil, ateliér-r,s.r.o., uhelná 27, olomouc, e-mail : m.pospisil@atelier-r.cz, web : www.atelier-r.cz