


NAPOJENÍ LABORATORNÍHO VYBAVENÍ


M 1 : 20

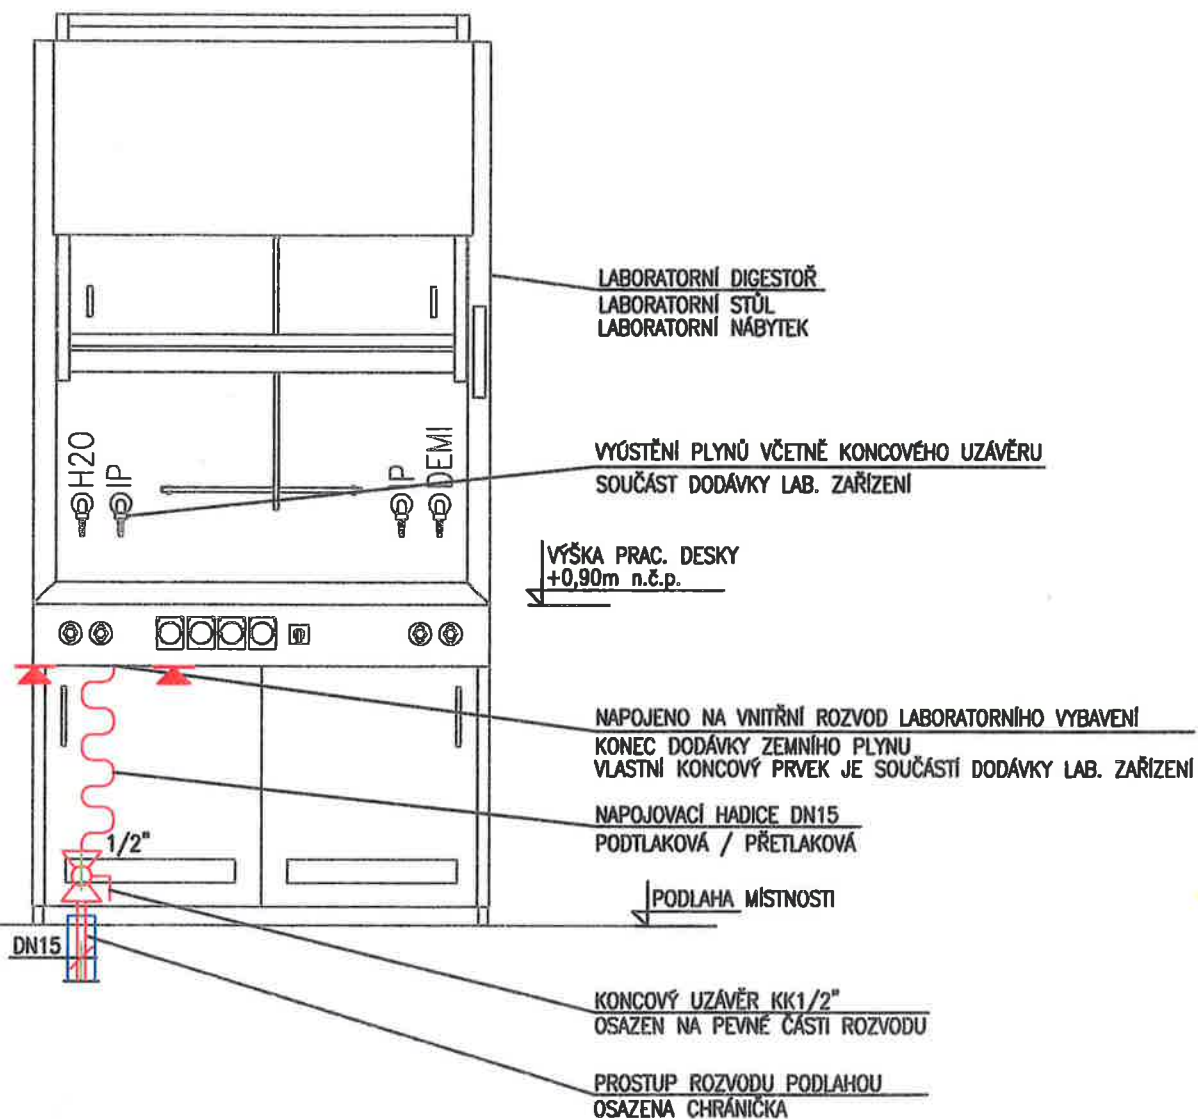

odvětrání zrušeno

UZEL ODVZDUŠNĚNÍ

M 1 : 10

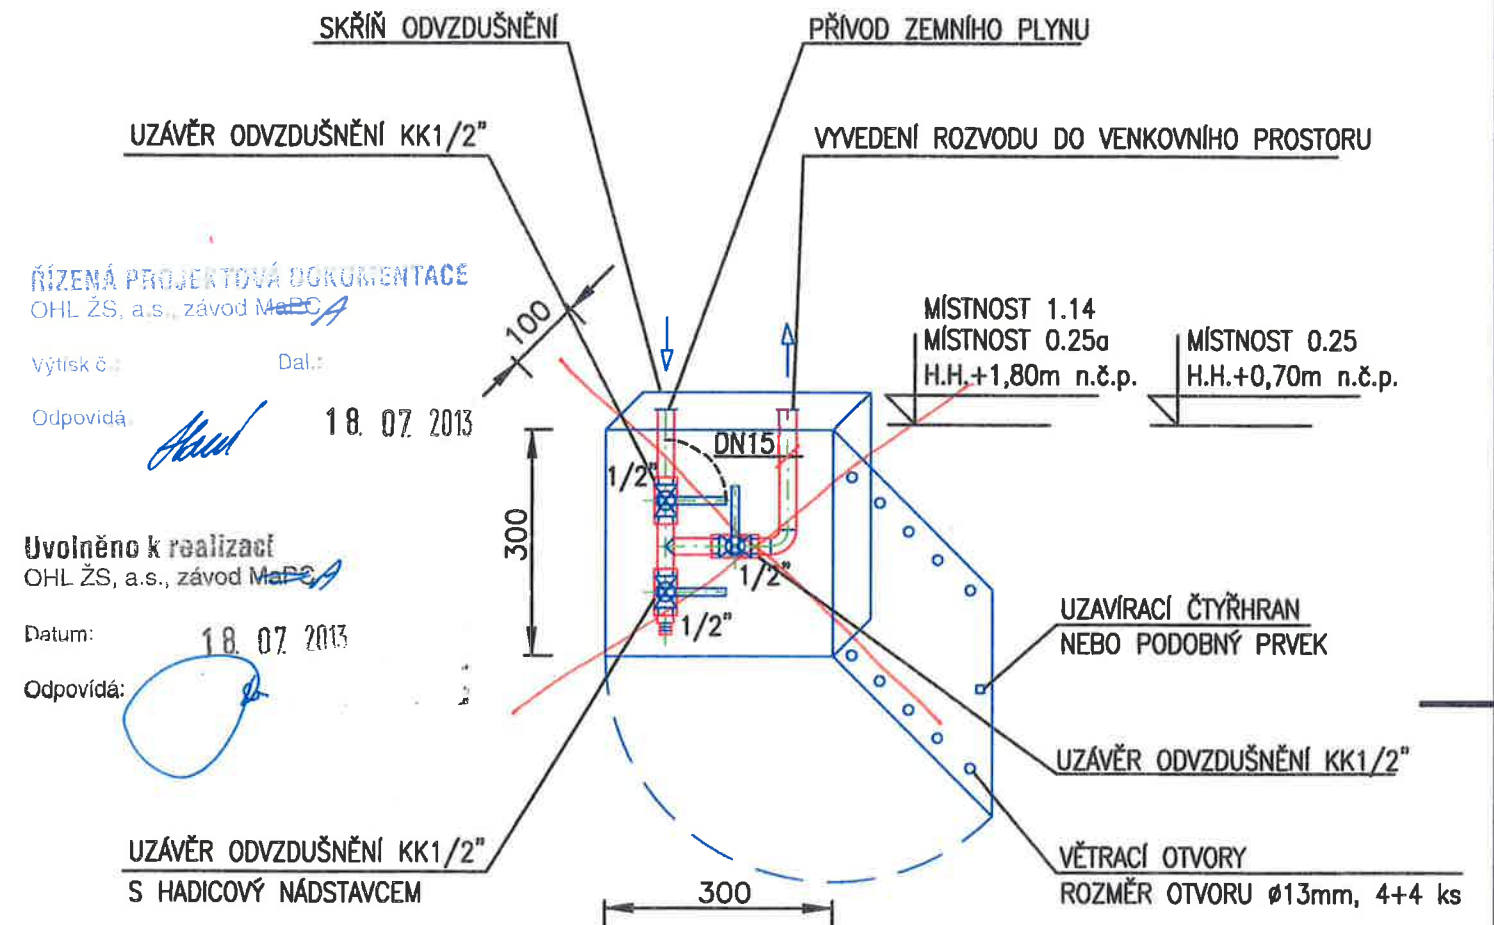

ŘÍZENÁ PROJEKTOVÁ DOKUMENTACE
OHL ŽS, a.s., závod MaP

Výtisk č.: Datum: 18. 07. 2013
Odpovídá: *[Signature]*

Uvolněno k realizaci
OHL ŽS, a.s., závod MaP

Datum: 18. 07. 2013
Odpovídá: *[Signature]*

Soubor se skutečným provedením
OHL ŽS, a.s.

Datum: 30 - 06 - 2014

Podpis: *[Signature]*

UVOLNĚNO K REALIZACI
OHL ŽS, a.s.
Datum: 24. 6. 13
Odpovídá: *[Signature]*

ŘÍZENÁ PROJEKTOVÁ DOKUMENTACE
OHL ŽS, a.s.
Výtisk č.: Datum: 24. 6. 13
Odpovídá: *[Signature]*

±0,000 = 228,70 m n.m. Bpv

novostavba lékárny Fakultní nemocnice Olomouc

objednavatel : Fakultní nemocnice Olomouc, I.P. Pavlova 6, 775 20 Olomouc
místo stavby : areál FN Olomouc, ul. I.P. Pavlova, p.č. 711/1, k.ú. Nová Ulice
stupeň p.d. : dokumentace pro provádění stavby
gener. projektant : ateliér-r, spol.s r.o., Uhelná 27, 772 00 Olomouc
zpracovatel částí : Ing. Pavel Poděbrad, IDOP Olomouc a.s., Řepčinská 82, Olomouc
datum : květen 2013

část : SO.01 a.4.6 plynová zařízení
obsah : napojení laboratorního zařízení, odvětrání rozvodu

a.4.6.7

architektonické řešení : miroslav pospišil, ateliér-r, s.r.o., uhelná 27, olomouc, e-mail : m.pospisil@atelier-r.cz, web : www.atelier-r.cz