


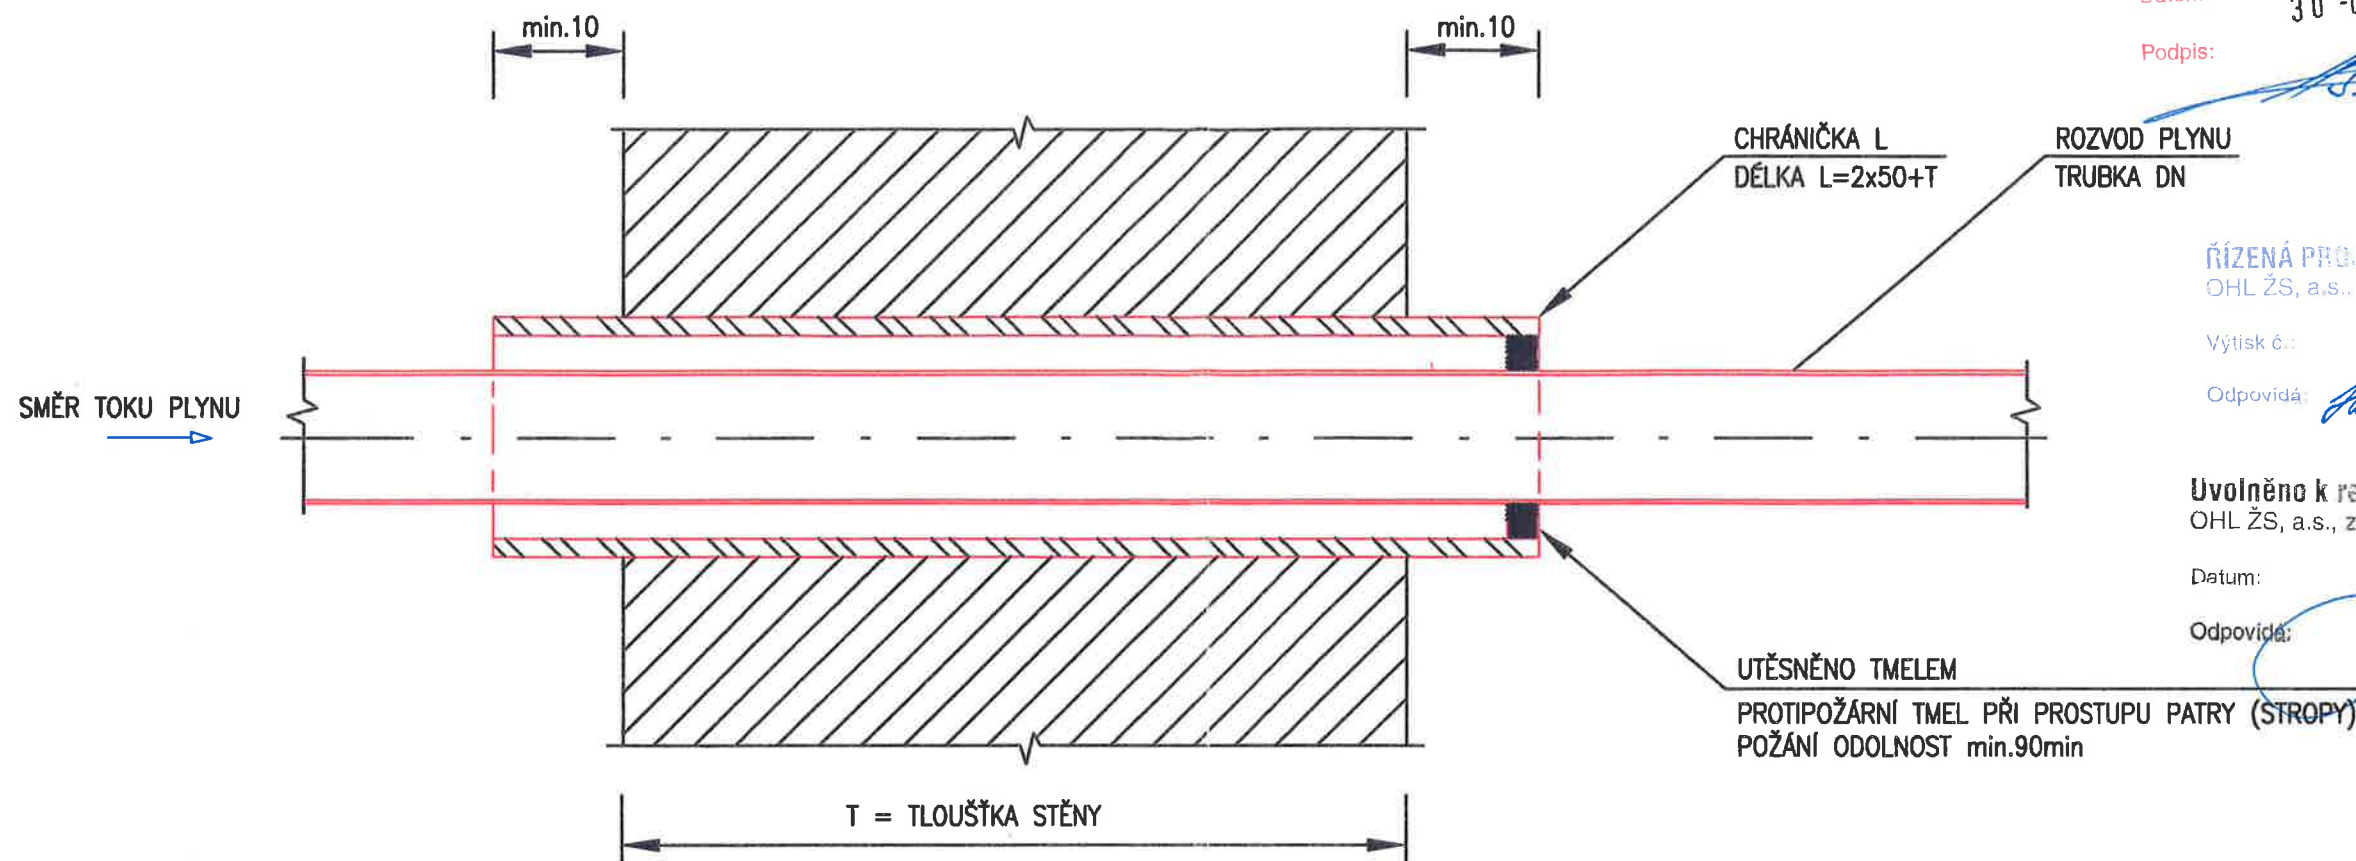

Soutěž s skutečným provedením
OHL ŽS, a.s.

Datum: 30.06.2014

Podpis:

ŘÍZENÁ PROJEKTOVÁ DOKUMENTACE
OHL ŽS, a.s., závod MaPO

Výtisk č.:

Dal:

Odpovídá:

[Signature]

18.07.2013

Uvolněno k realizaci
OHL ŽS, a.s., závod MaPO

Datum:

18.07.2013

Odpovídá:

[Signature]

UVOLNĚNO K REALIZACI
OHL ŽS, a.s.
Datum: 24.6.13
Odpovídá:

ŘÍZENÁ PROJEKTOVÁ DOKUMENTACE
OHL ŽS, a.s.
Výtisk č. 3
Odpovídá:

24.06.2013

3

TRUBKA DN	10	15	20	25	32	40	50	65	80	100	125	150	200	250	300
CHRÁNIČKA DN	20	32	40	50	65	65	80	100	125	150	200	250	300	350	400

±0,000 = 228,70 m n.m. Bpv

novostavba lékárny Fakultní nemocnice Olomouc

objednavatel : Fakultní nemocnice Olomouc, I.P.Pavlova 6, 775 20 Olomouc
místo stavby : areál FN Olomouc, ul. I.P.Pavlova, p.č. 711/1, k.ú. Nová Ulice
stupeň p.d. : dokumentace pro provádění stavby
gener. projektant : ateliér-r, spol.s r.o., Uhelná 27, 772 00 Olomouc
zpracovatel částí : Ing. Pavel Poděbrad, IDOP Olomouc a.s., Řepčinská 82, Olomouc
datum : květen 2013

část : SO.01 a.4.6 plynová zařízení
obsah : chránička

a.4.6.8

architektonické řešení : miroslav pospišil, ateliér-r, s.r.o., uhelná 27, olomouc, e-mail : m.pospisil@atelier-r.cz, web : www.atelier-r.cz