



PŘÍKLAD ULOŽENÍ NA TYPOVÉM STĚNOVÉM ZÁVĚSU

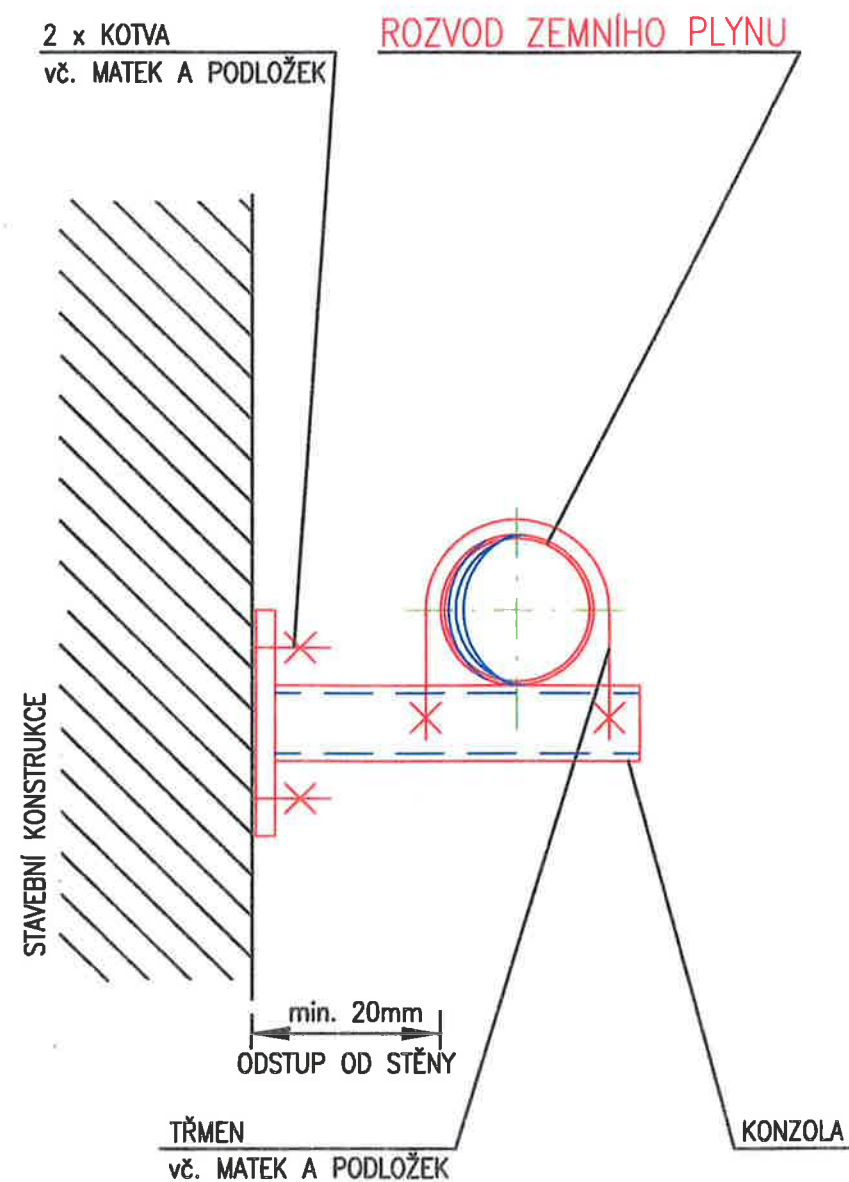

PŘÍKLAD ULOŽENÍ NA TYPOVÉM STROPNÍM ZÁVĚSU

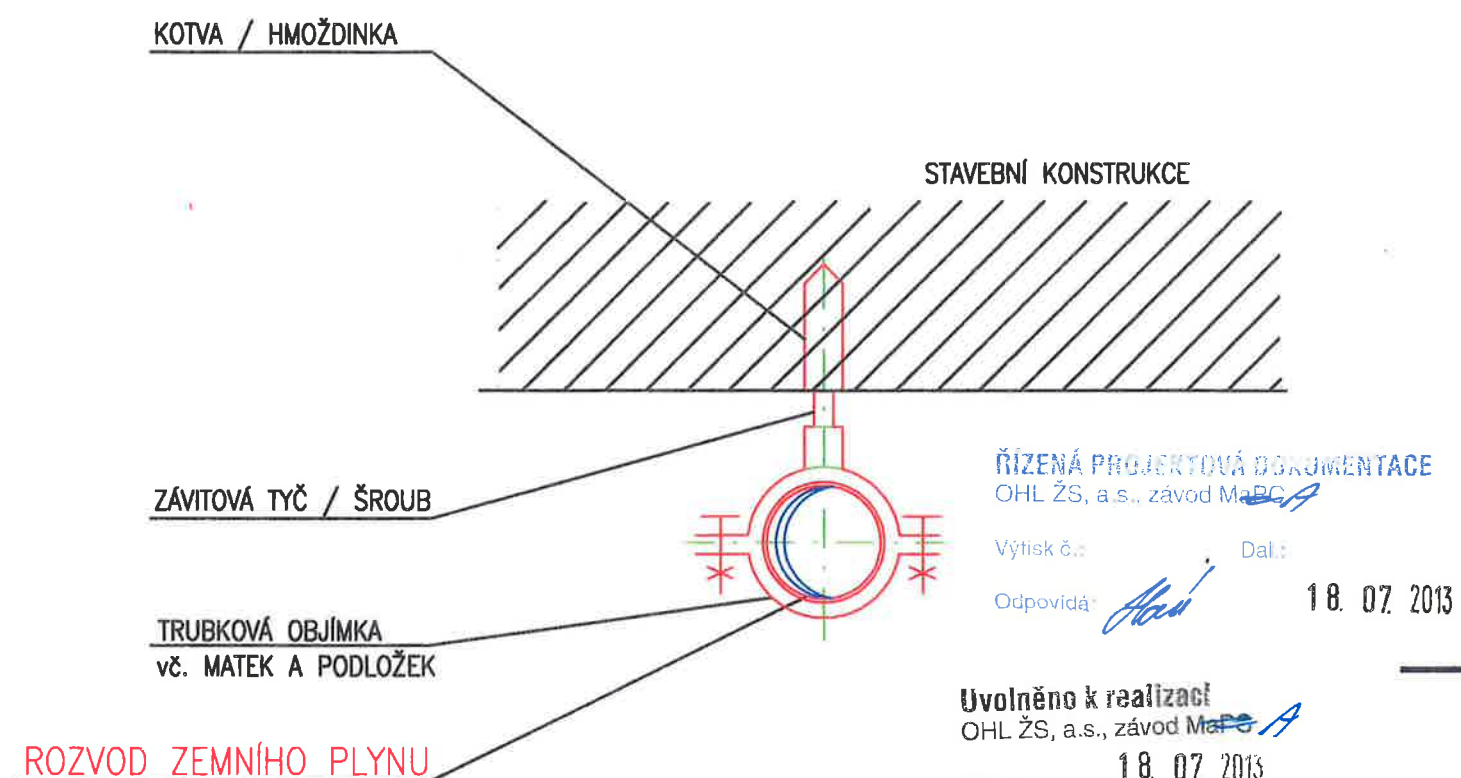

Souhlasí se skutečným provedením
OHL ŽS, a.s.

Datum: 30-06-2014

Podpis:

UVOLNĚNO K REALIZACI
OHL ŽS, a.s.
Datum: 24.6.13
Odpovídá:

±0,000 = 228,70 m n.m. Bpv

novostavba lékárny Fakultní nemocnice Olomouc

objednavatel : Fakultní nemocnice Olomouc, I.P.Pavlova 6, 775 20 Olomouc
místo stavby : areál FN Olomouc, ul. I.P.Pavlova, p.č.711/1, k.ú. Nová Ulice
stupeň p.d. : dokumentace pro provádění stavby
gener. projektant : ateliér-r, spol.s r.o., Uhelná 27, 772 00 Olomouc
zpracovatel částí : Ing. Pavel Poděbrad, IDOP Olomouc a.s., Řepčinská 82, Olomouc
datum : květen 2013

část : SO.01 a.4.6 plynová zařízení
obsah : příklad uložení

ŘÍZENÁ PROJEKTOVÁ DOKUMENTACE
OHL ŽS, a.s., závod MaPO

Výtisk č.: Dal:
Odpovídá: 18. 07. 2013

Uvolněno k realizaci
OHL ŽS, a.s., závod MaPO
Datum: 18. 07. 2013

Odpovídá:
ŘÍZENÁ PROJEKTOVÁ DOKUMENTACE
OHL ŽS, a.s.
Výtisk č.: Dat: 24.6.13
Odpovídá:

24.06.2013

3

a.4.6.9