


POHLED JIHOVÝCHODNÍ - celkový prosklené plochy - P1

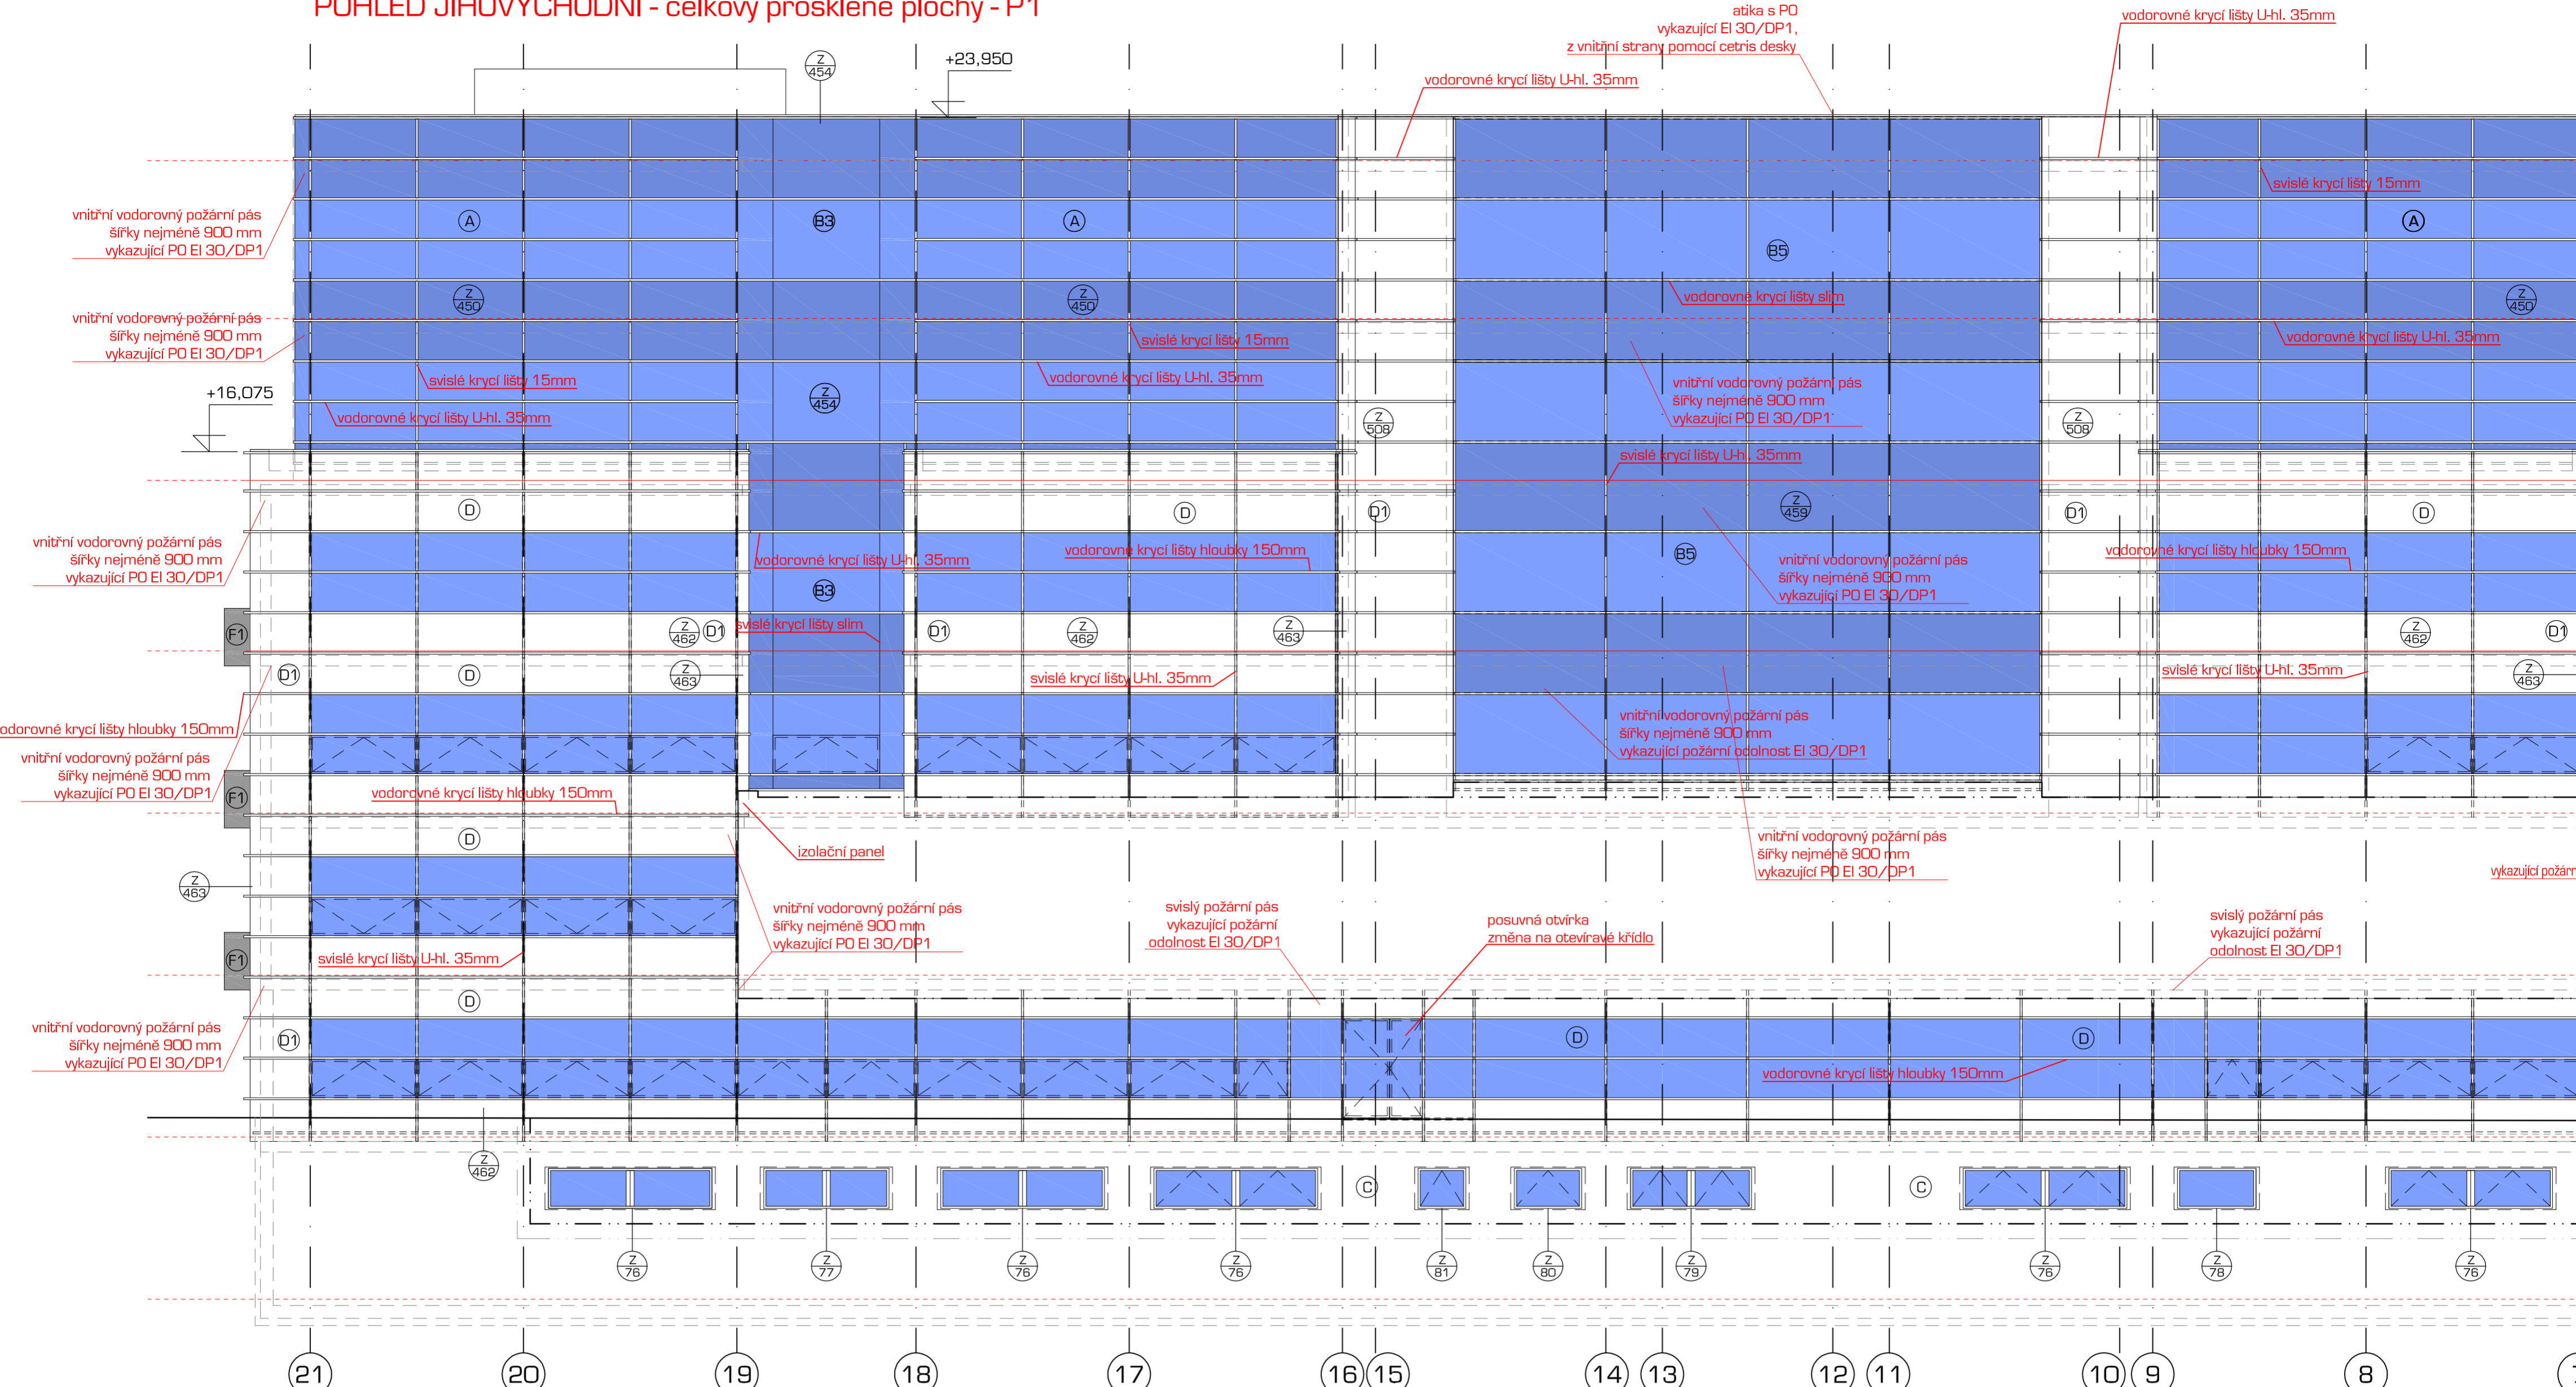

POHLED JIHOVÝCHODNÍ - 5,6NP - prosklené plochy - P2

