


POHLED JIHOVÝCHODNÍ - celkový s lamelami - P1

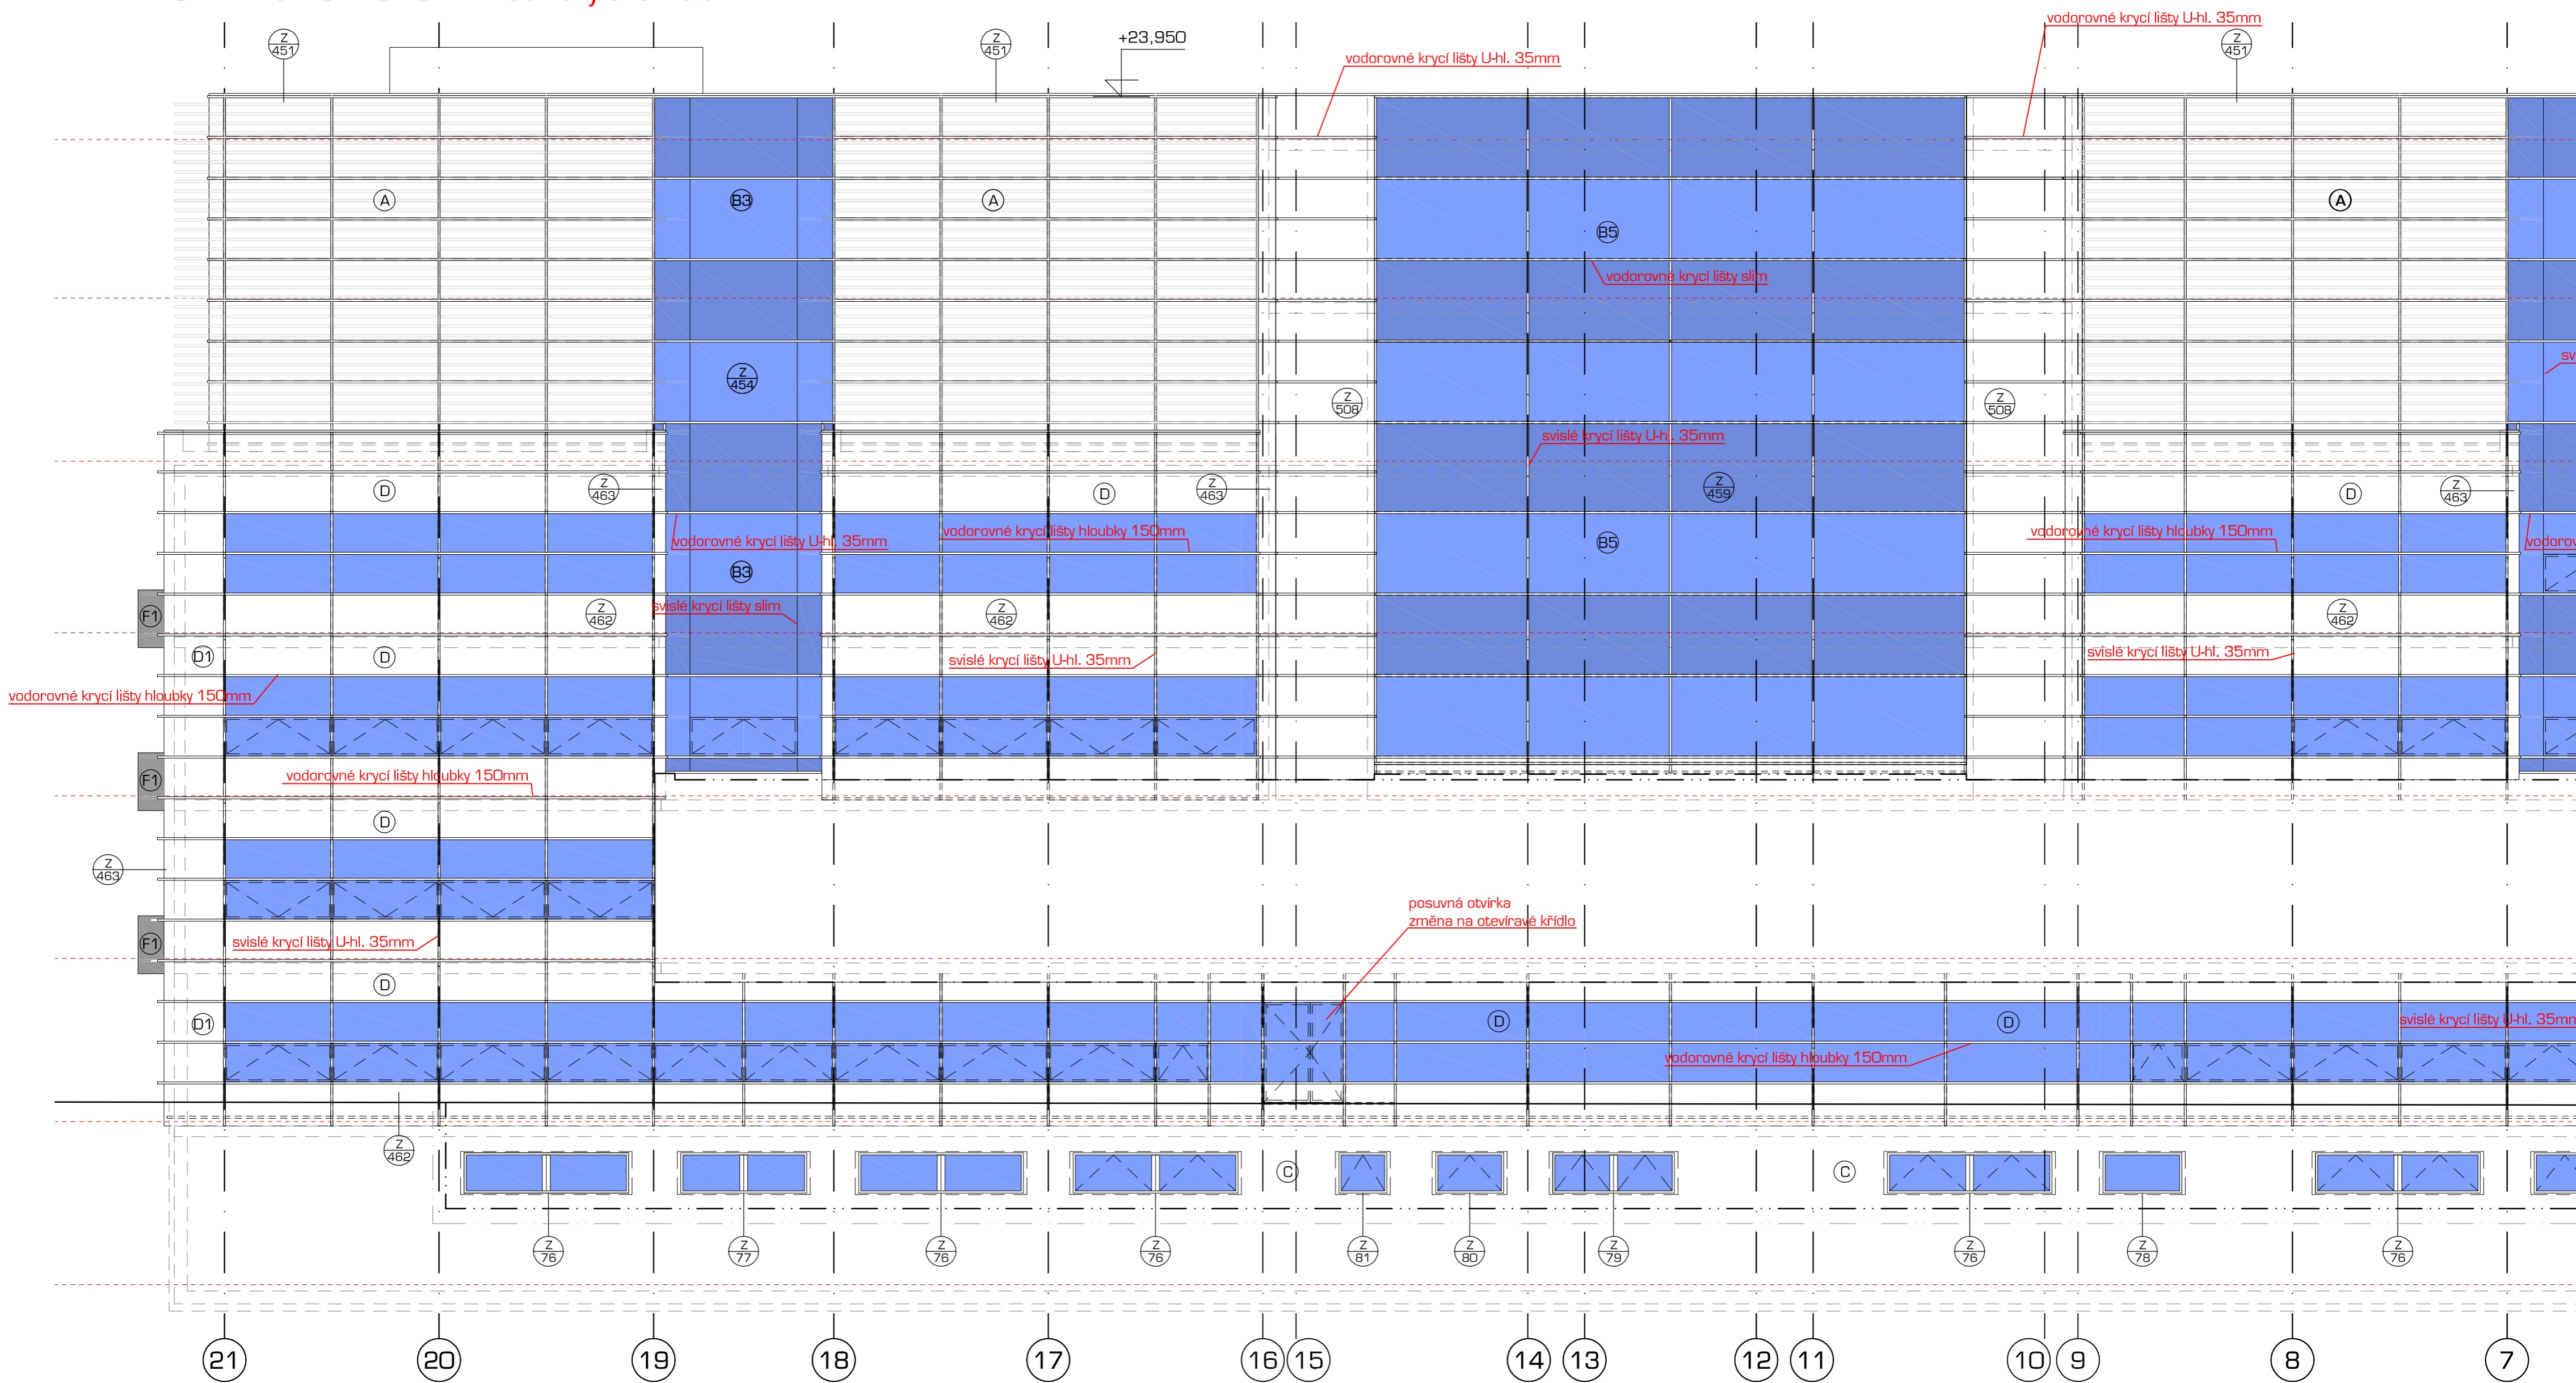

POHLED JIHOVÝCHODNÍ - 5.6NP - s lamelami - P2

